



## Kellergeschoss

Legende Elektrotechnik	
	Unterverteilung
	Hausanschluss
	Rettungszeichen unten
	Rettungszeichen links/rechts
	Sicherheitsleuchte

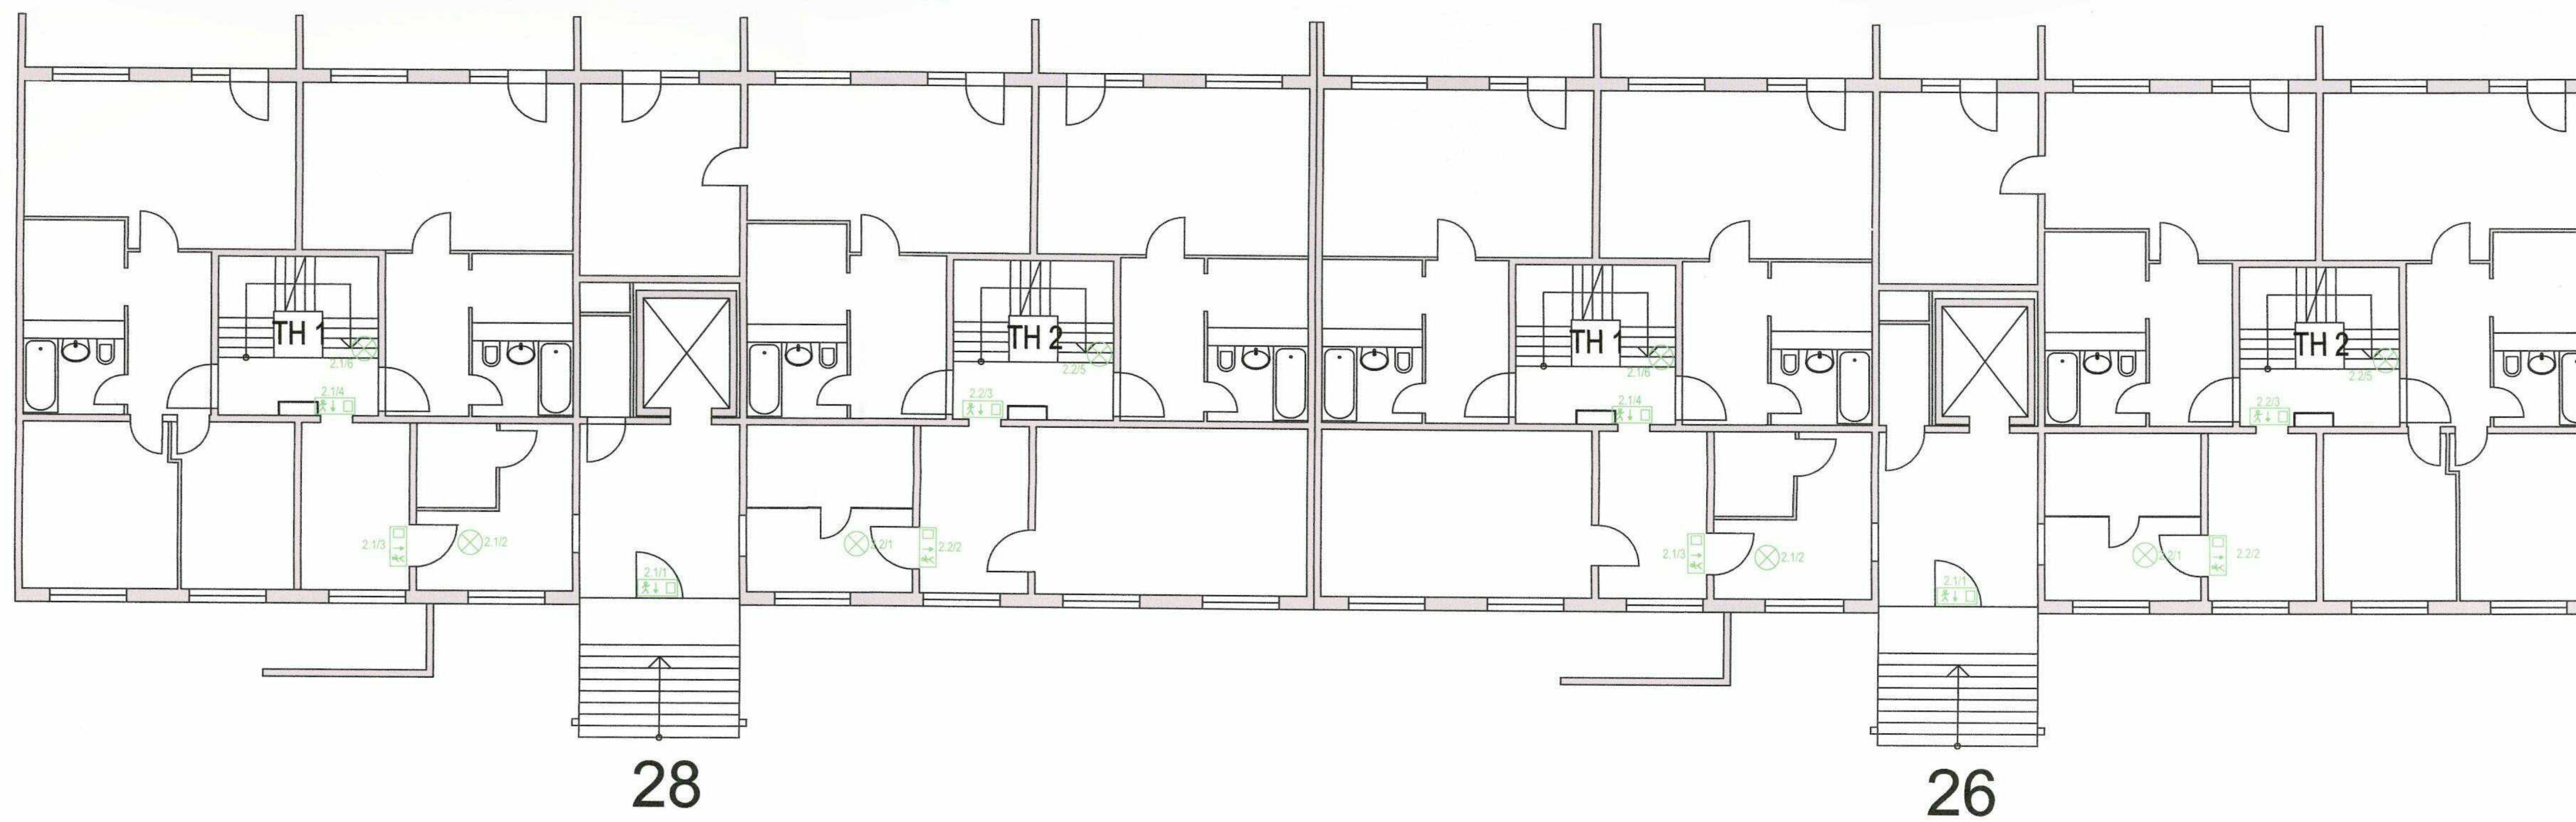


## Erdgeschoss

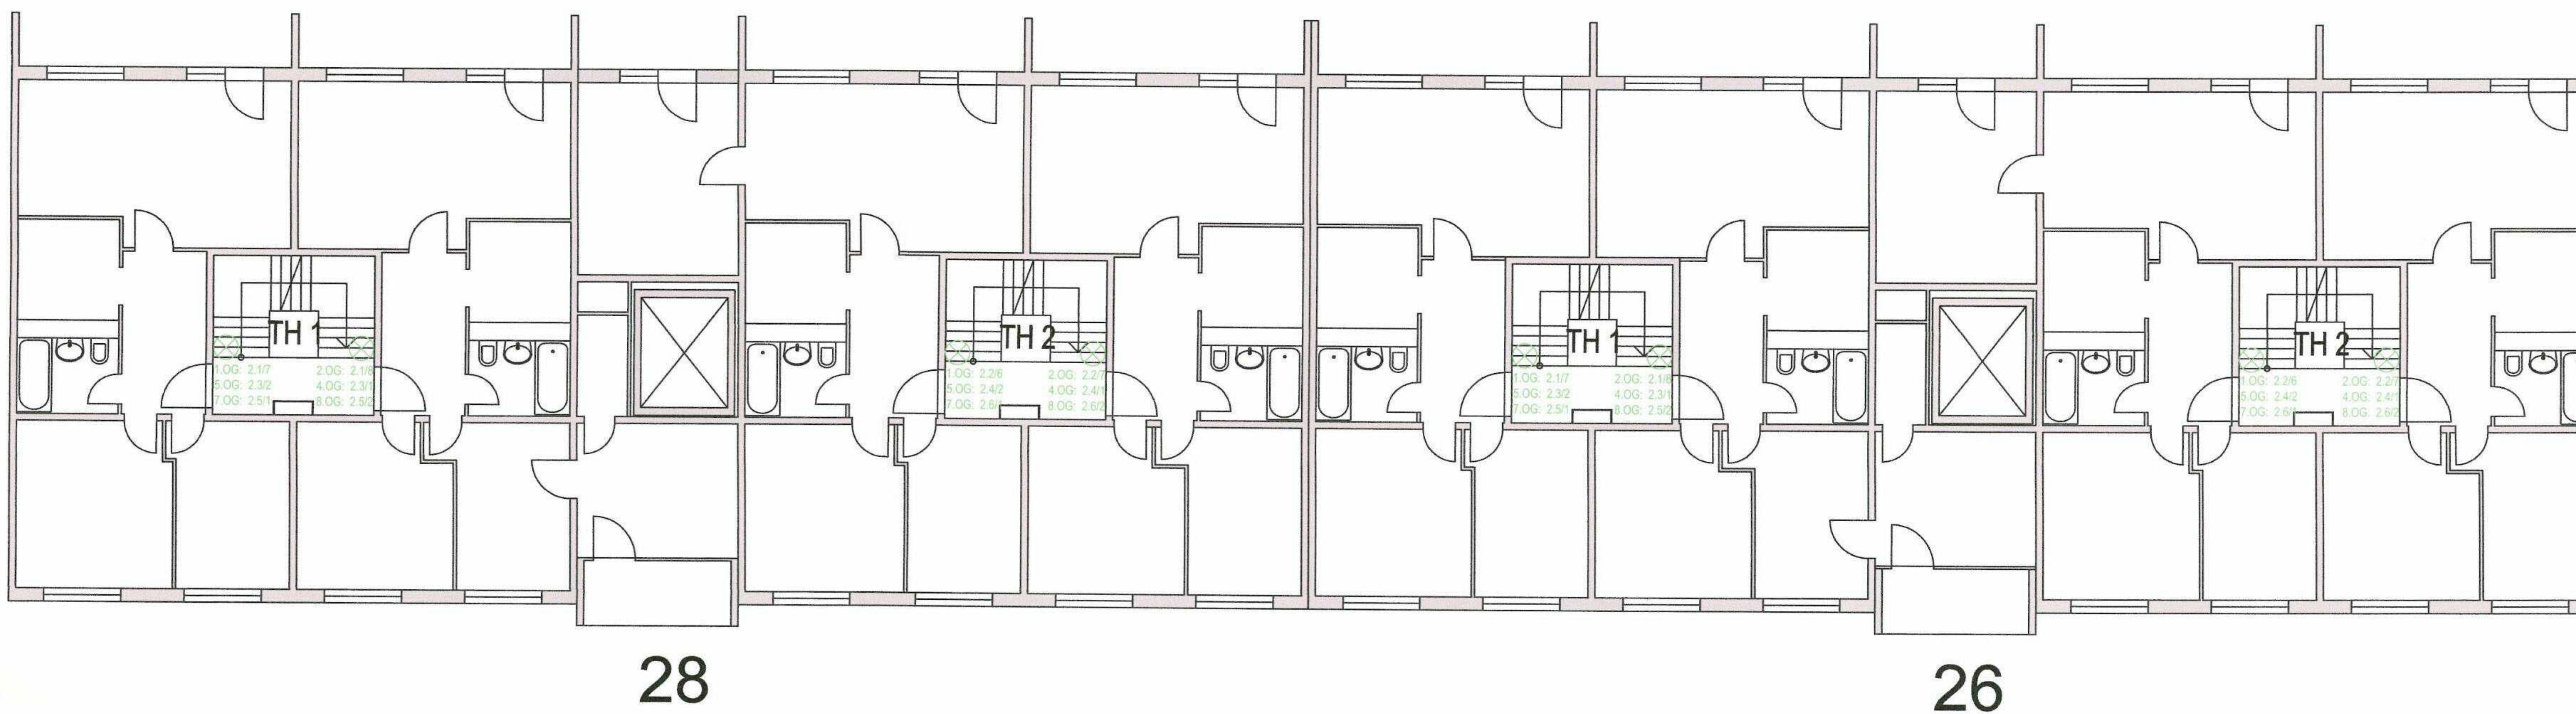

## 1./2./4./5./7./8. OG


BAUHERR Leipziger Wohnungs- und Baugesellschaft mbH		Prager Straße 21, 04103 Leipzig Tel.: 0341 / 9920 Fax: 0341 / 9921799	
PROJEKT / MANUVER / BAUWERK		PROJEKTNR.	
Dokumentation Sicherheitsbeleuchtungsanlage, Straße des 18. Oktober 26-28, Leipzig		P 1 4 0 3 1 4 0 1	
PLANNUMMER		LEISTUNGSSTADIUM	
Installationsplan		Revisionsplan	
Keller-, Erd- und 1., 2., 4., 5., 7., 8. Obergeschoss		PLANNUMMER	
2014/06/27		140414_Str.d.18.Okt._26-28.dwg	
GEZEICHNET:		BAU:	
LD		2 0 1 4 0 4 1 7	
GEPROBT:		FORMAT DIN	
BM		A 1	
BESTÄTIGT:		BLATTNR.	
...		R P	
INDEX		E - 0 1 - 0 0	



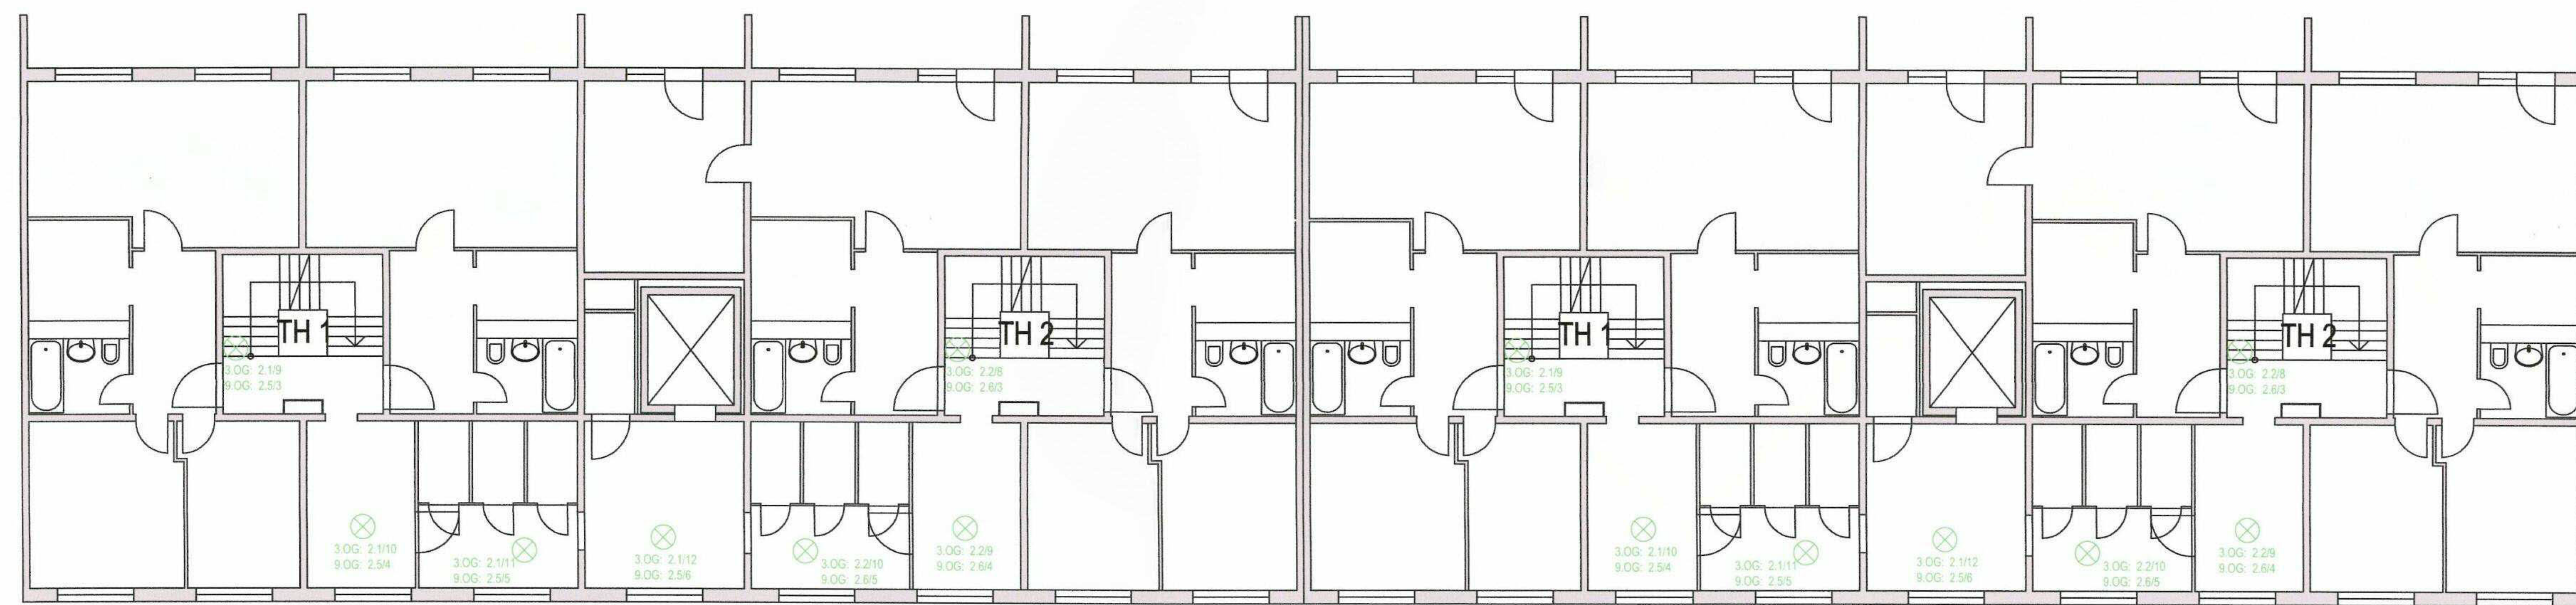


3. / 9. OG

Legende Elektrotechnik	
	Unterverteilung
	Hausanschluss
	Rettungszeichen unten
	Rettungszeichen links/rechts
	Sicherheitsleuchte

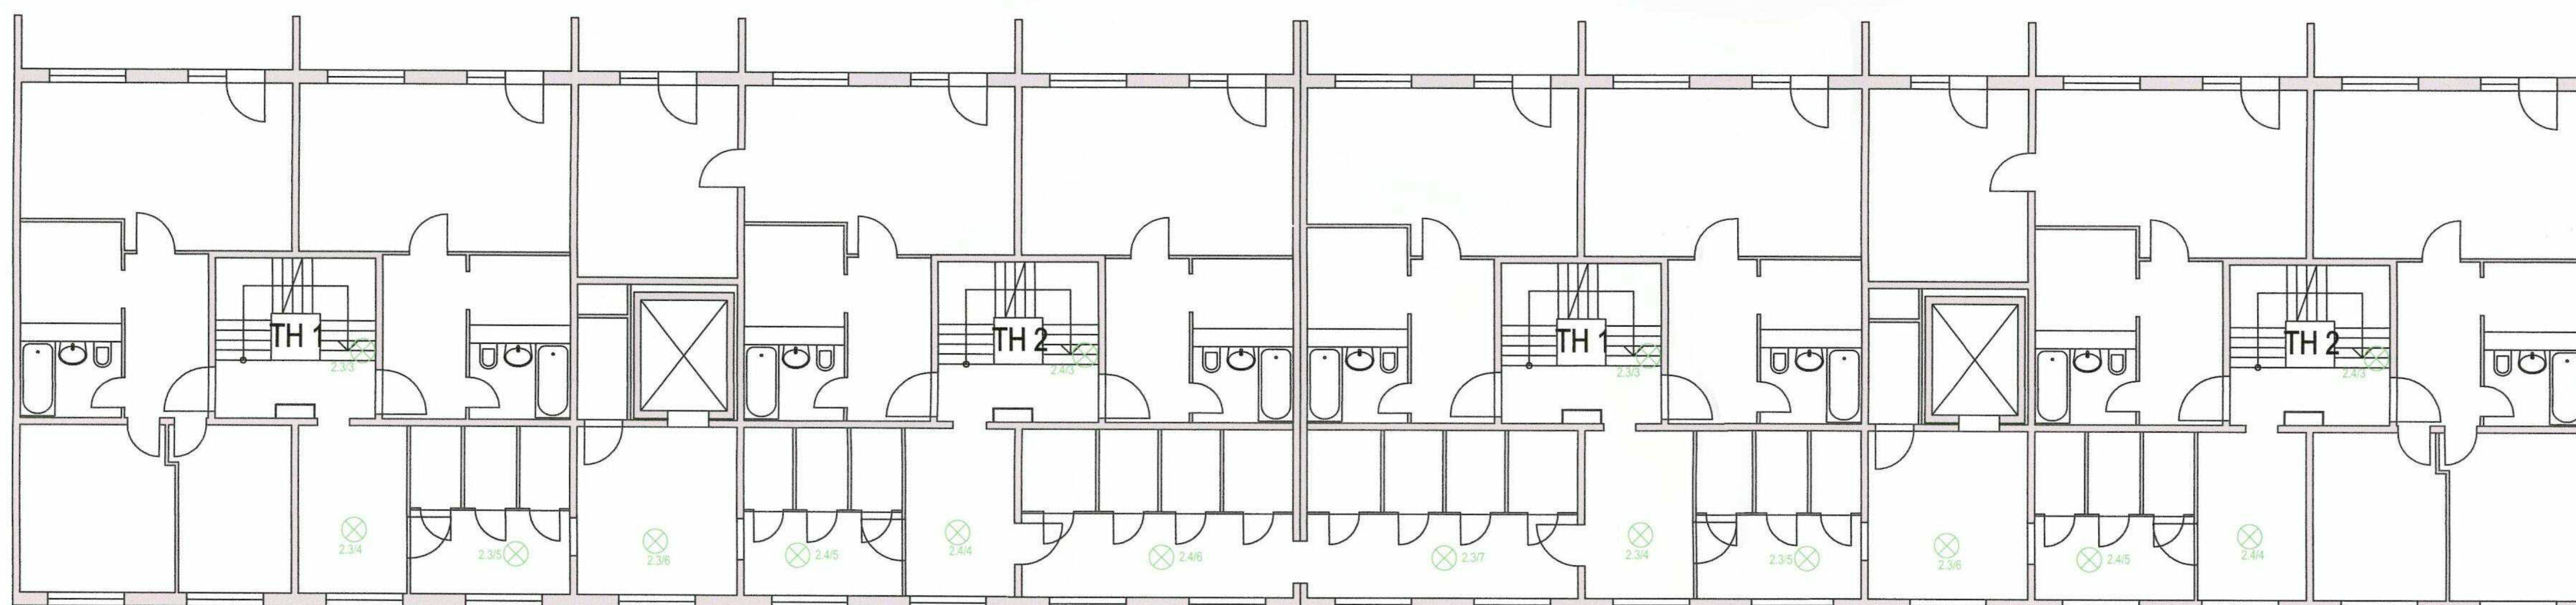

6. OG

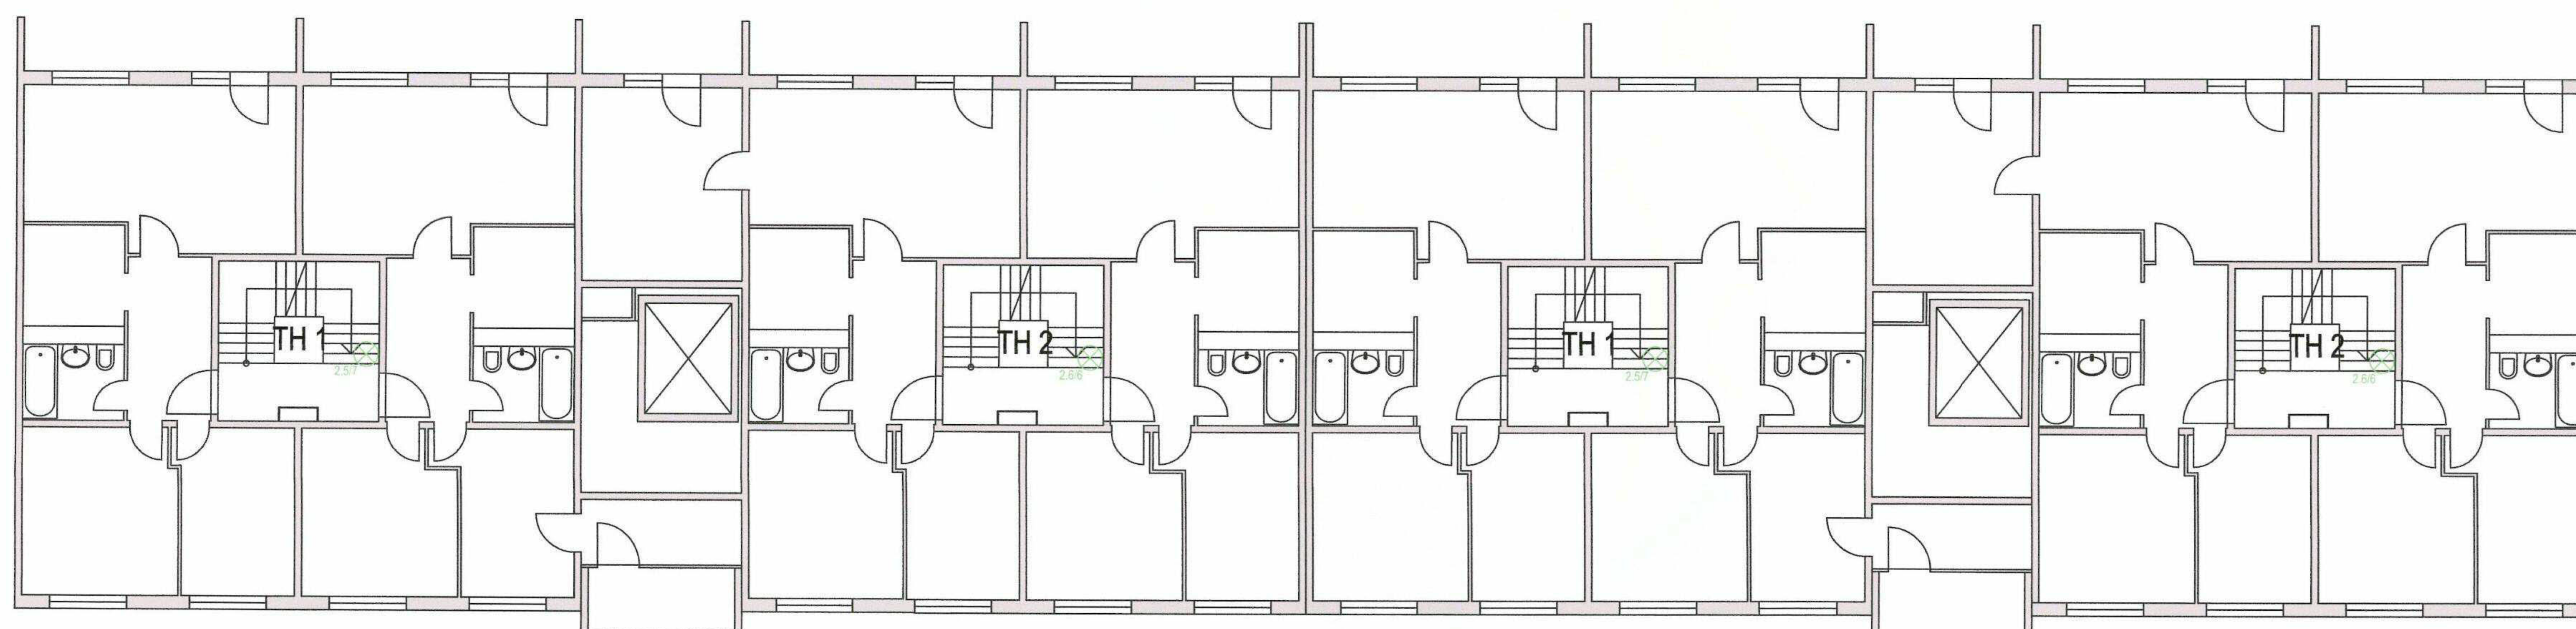

10. OG

BAUHERR Leipziger Wohnungs- und Baugesellschaft mbH		Prager Straße 21, 04103 Leipzig	
PROJEKT / MAßNAME / BAUWERK		Tel.: 0341 / 9920 Fax: 0341 / 9921799	
Dokumentation Sicherheitsbeleuchtungsanlage, Straße des 18. Oktober 26-28, Leipzig		PROJEKTNR.: P 1 4 0 3 1 4 0 1	
PLANINHALT		Revisionsplan	
Installationsplan		PLATTENNR.: 140414_Str.d.18.Okt._26-28.dwg	
3., 6., 9. und 10. Obergeschoss		DATUM: 2014/06/27	
GEZEICHNET:	SG	BA:	PLANKONTAKT
LD	SG	BA:	2 0 1 4 0 4 1 7
GEPRÜFT:	SG	BLATTGRÖßE:	FORMAT DIN
BM	SG	594 x 841	A 1
BESTÄTIGT:	SG	PHASE:	MAßSTAB 1:
...	...	...	INDEX
...	...	...	...