


WESTANSICHT

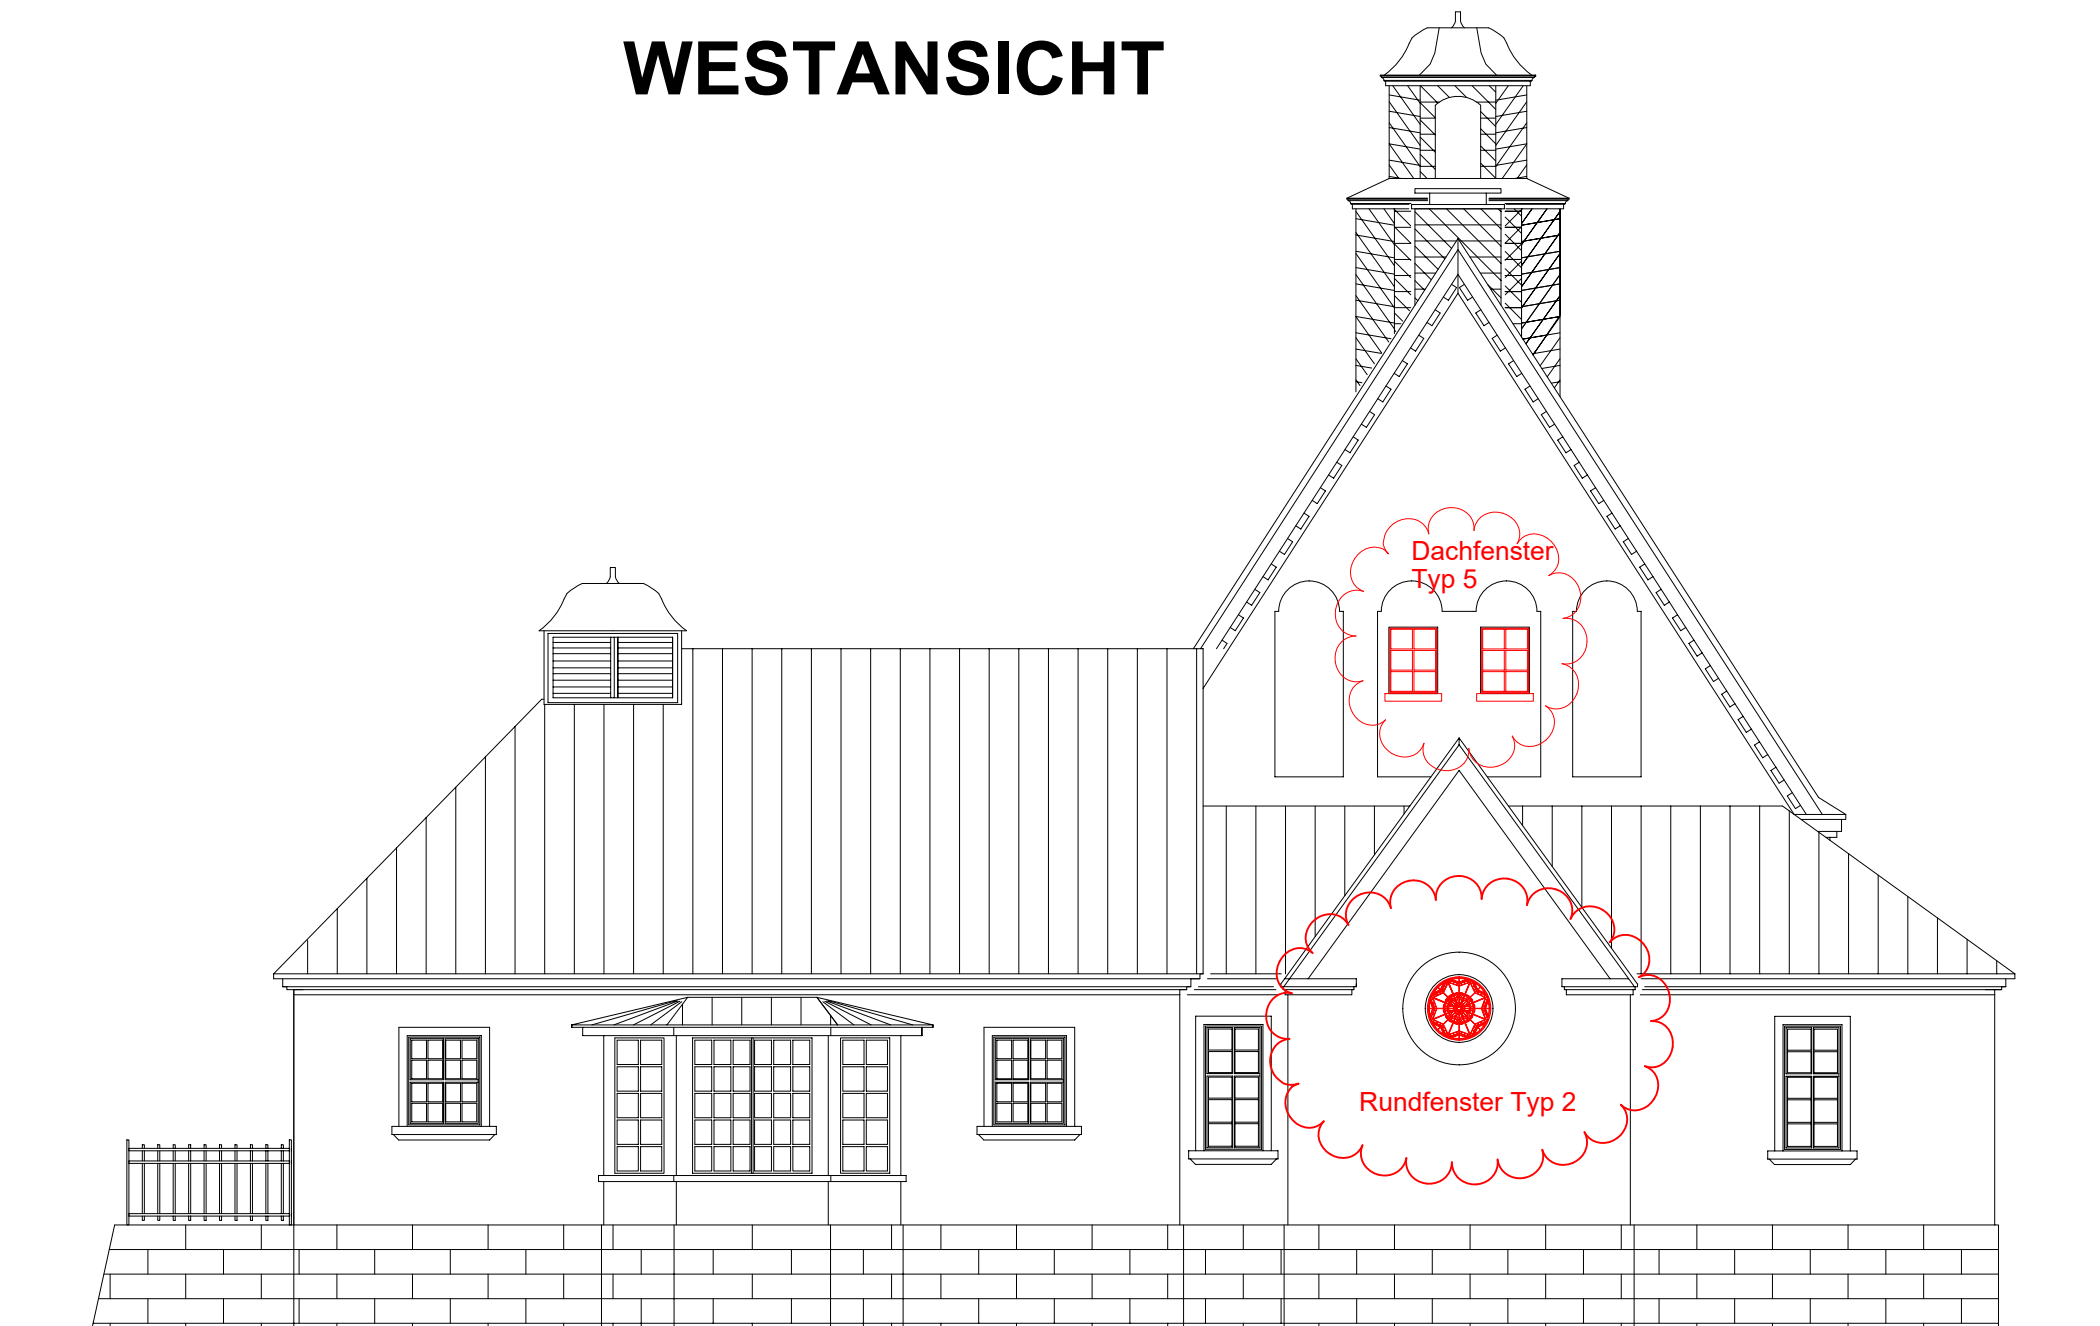

Friedhof Oschersleben
Hornhäuser Straße 46 c, 39387 Oschersleben (Bode)
Gemarkung Oschersleben, Flur 17, FS 217

Stadt Oschersleben (Bode)
Markt 1
39387 Oschersleben (Bode)

Sanierung Trauerhalle
Ansicht West - Bestandsplan

PL 42 M 1/100 01.08.2025