



Endgültige Abmessungen nach statischen, konstruktiven und wirtschaftlichen Erfordernissen

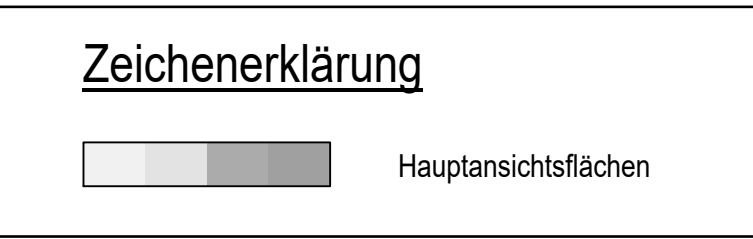

Eigenes Gewicht Brücke
aus Statikseite 7

Bauteil	Querschnitt	kN
Träger	26x22	65,89
Träger	18x18	17,11
Träger	15x18	8,66
Querträger	15x24	10,64
Längsträger	10x15	12,96
Belag		28,51
Windverband		5,02
Geländer		16,53
Kleinteile		0,45
Summe		<u>165,77</u>

<p>Auftraggeber</p>  <p>Stadt Leipzig Mobilitäts- und Tiefbauamt</p>	<p>Gilt nur für die Ausschreibung!</p>
<p>Bauvorhaben</p> <p>Brücke Schlossweg III</p>	<p>Projekt-Nr.:</p>
<p>Bauteil / Planbezeichnung</p> <p>Bestandsplan</p>	<p>Maßstab</p> <p style="text-align: right;">1:50</p> <hr/> <p>Plan-Nr.:</p> <p style="text-align: right;">120_001</p>