


OHESTRASSE

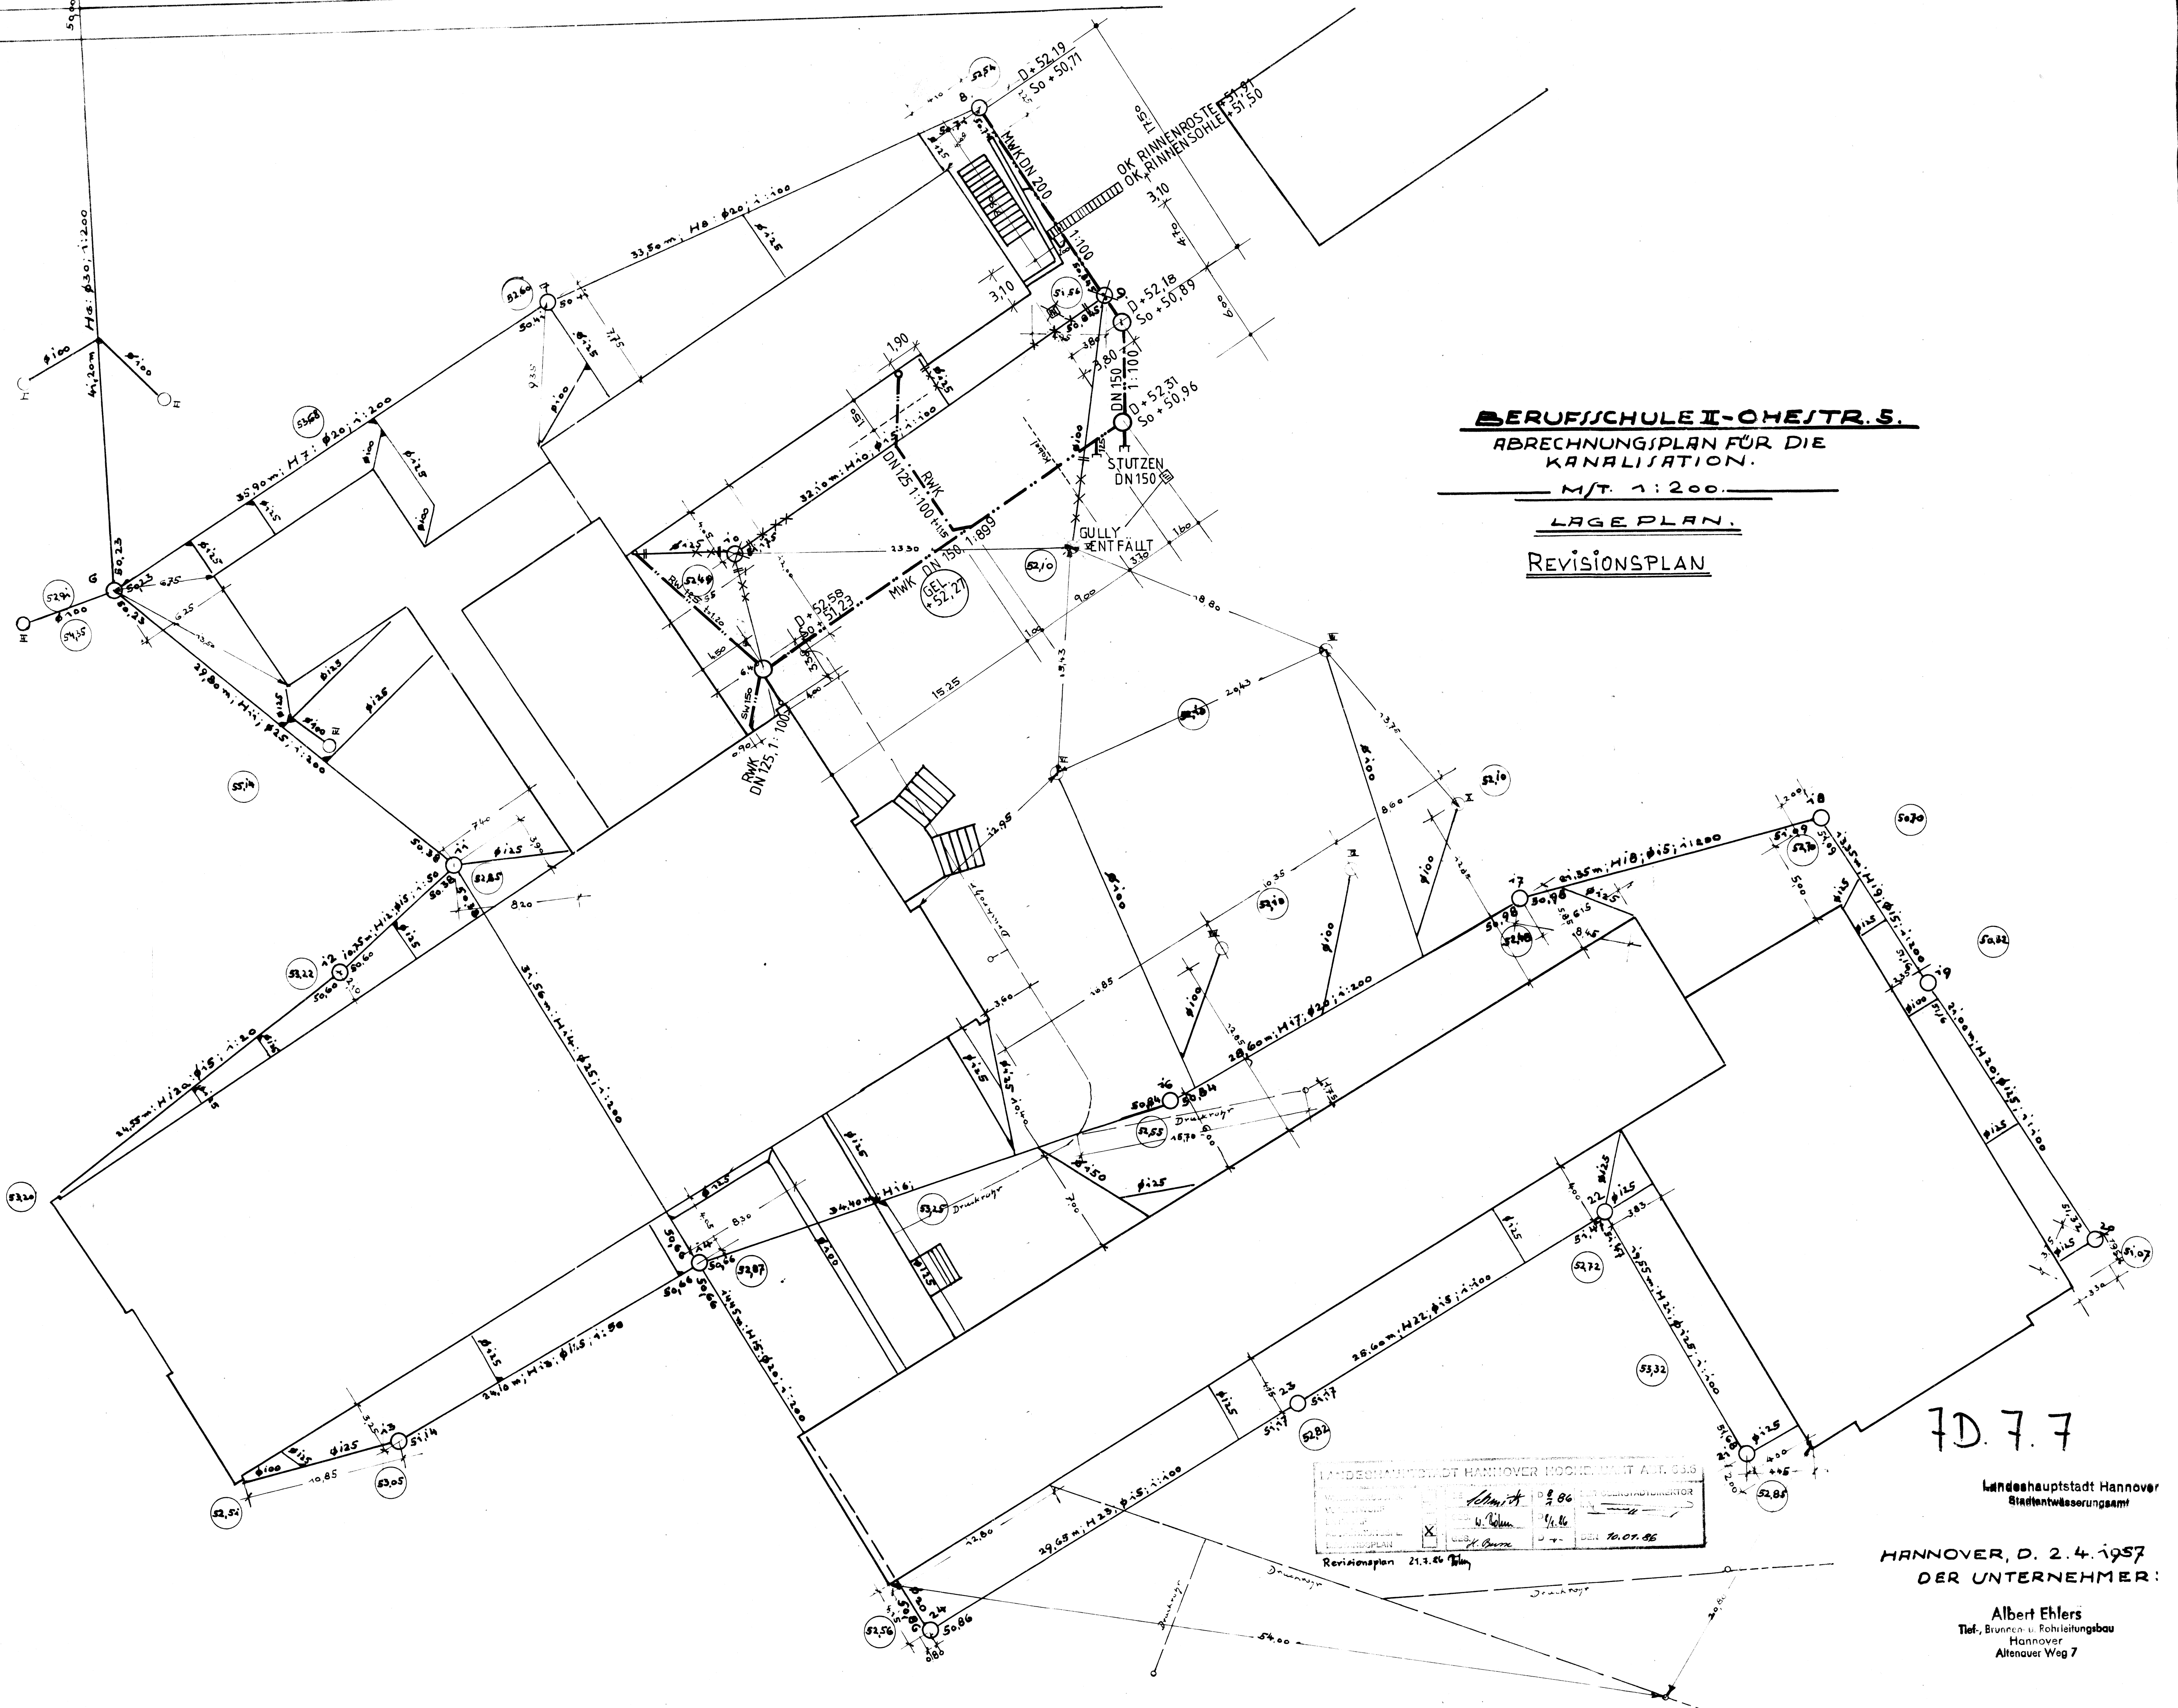

BERUFSCHULE II - OHESTR. S.
ABRECHNUNGSPLAN FÜR DIE
KANALISATION.
M/T. 1:200.
LAGE PLAN.
REVISIONSPLAN

LANDESHAUPTSTADT HANNOVER HOCHBAU- u. ABT. 63.8			
Revisionsplan	21.3.86	Teil	


Landeshauptstadt Hannover
 Stadtentwässerungsamt

 DER UNTERNEHMER:

Albert Ehlers
 Tief-, Brunnen- u. Rohrleitungsbau
 Hannover
 Altenauer Weg 7