



Schachtdecke  
Betonfertigteil

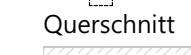

Schachtelemente  
13 Stück, Betonfertigteil

Index	Art der Änderung	Datum	Name
-------	------------------	-------	------

der Fenster und Türen bzw. nicht vermaßte Elemente oder Bereiche aus dem Plan abgegriffen werden.

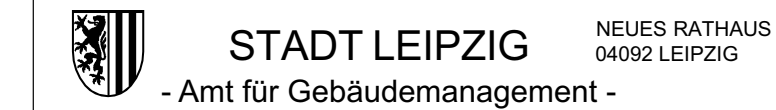

Objekt
--------


Modernisierung Bestandsgebäude  
Grundschule Riebeckstraße 50,  
04317 Leipzig

Auftraggeber

Stadt Leipzig  
Amt für Gebäudemanagement  
Prager Straße 118-136  
04317 Leipzig

Architekt

Fachplaner

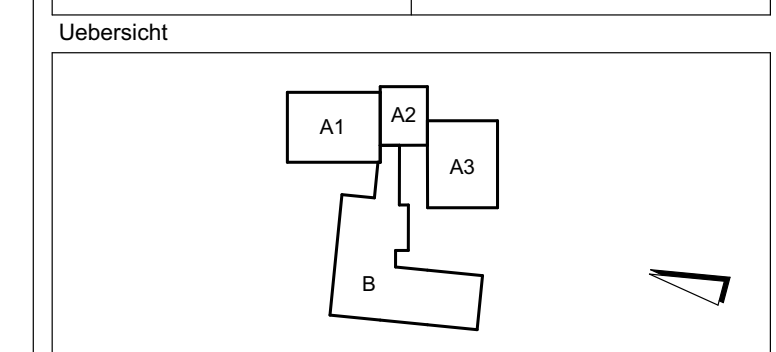

Planbezeichnung	
-----------------	--

Lüftungsschacht

Leistungsphase

Bestandsplan

Date:

Lüftungskanal

Blattnr.:	
-----------	--

Lüftungskanal			
gezeichnet:	Datum: 30.04.2025	Format: 594x841	Maßstab: 1:33