





Flächen- und Längenermittlung
Deponie Saugrund, Schlammteich 2

Legende	Bezeichnung	Länge (m)	Fläche (m²)
	Weg, ungebundene Deckschicht		7.257,43
	Weg, ungebundene Deckschicht	1.765,30	
	Weg, gebundene Deckschicht, Asphalt		983,20
	Weg, gebundene Deckschicht, Asphalt	147,60	
	Gräben, mit Steinschüttung		4.732,62
	Gräben, mit Steinschüttung	1.515,70	
	Böschung mit Steinschüttung		2.303,92
	Kaskade	84,60	
	Pflanzflächen		2.323,50
	Rasenfläche		50.320,65
	Regenrückhaltebecken		1.134,51
	Zaun	1.132,00	
	Verrohrung	35,5	

AUFTRAGGEBER:
Zweckverband Abfallwirtschaft
Oberes Elbtal
Meißner Straße 151 a
01146 Raddeburg
Telefon : 0351 40404-230
Telefax : 0351 40404-250

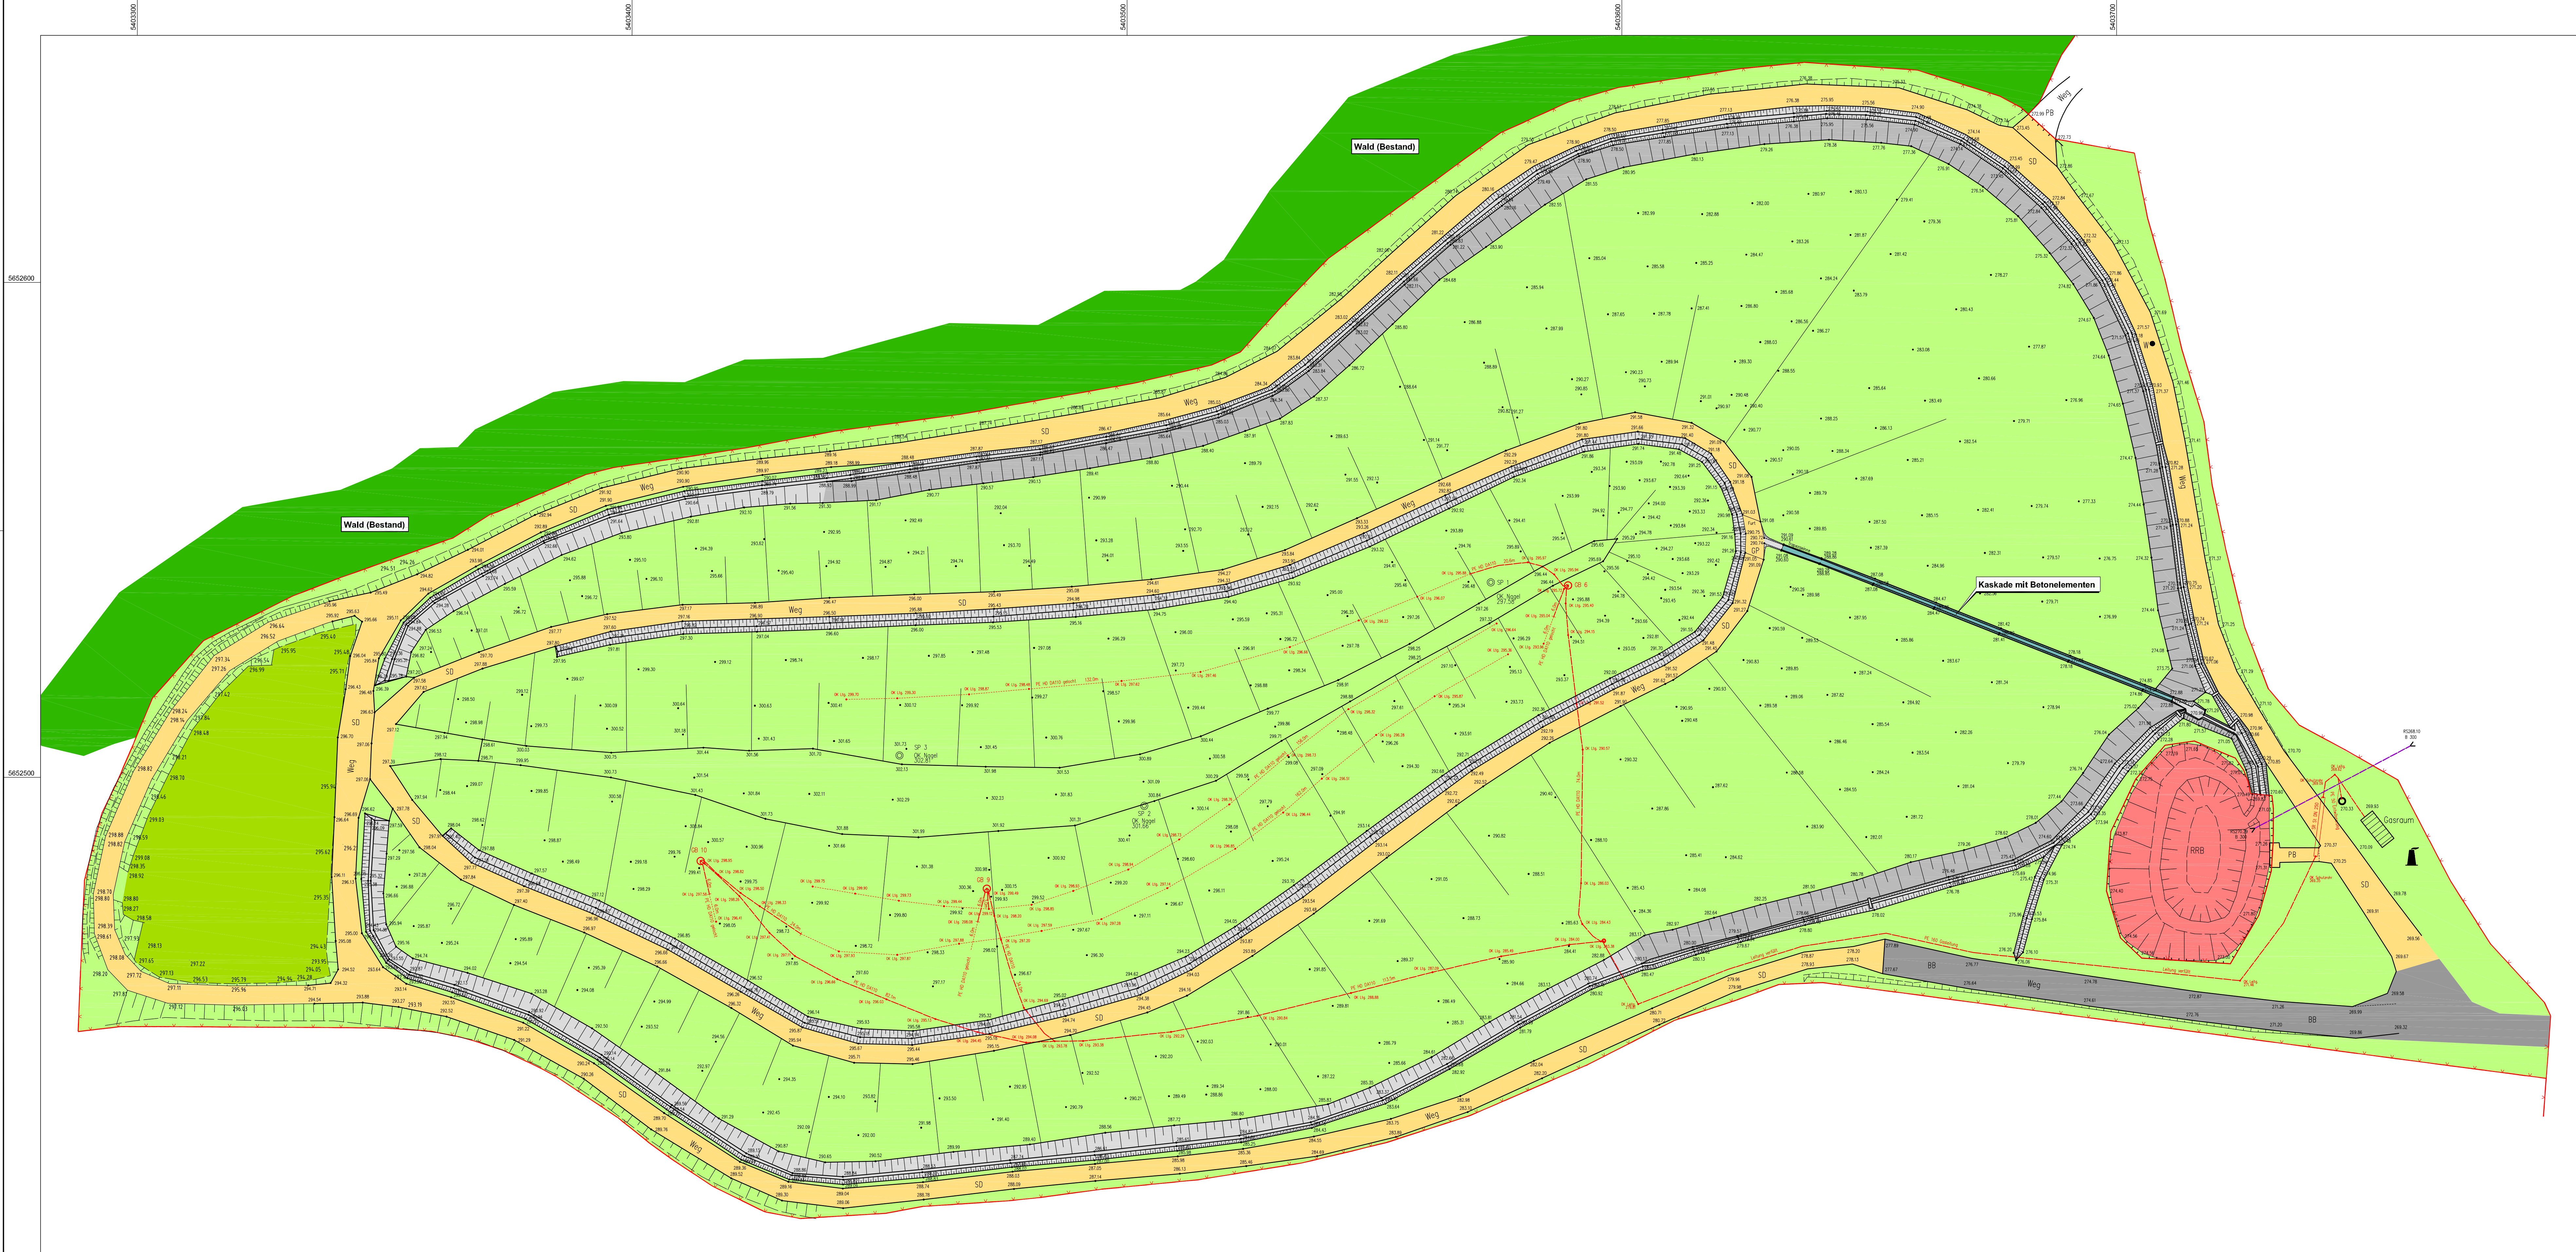

AUFTRAGSNEHMER:
G.U.B. Ingenieur AG
Geotechnik • Umwelttechnik • Bautechnik
08056 Zwickau, Katharinenstraße 11
Telefon : 0375 27175-0
Telefax : 0375 27175-1299
Internet : www.gub-ing.de
E-Mail : info@gub-ing.de

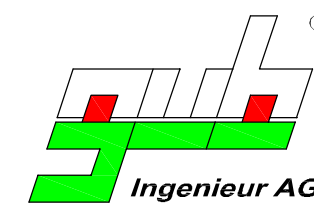

PROJEKT:
Deponie Freital - Saugrund
Schlammteich 2

PLANINHALT:
Lage- und Höhenplan
Endzustand
Schlammteich 2

Bezugssystem:
Lagebezug: RD 83 (DWA - Krüppelblatt)
Höhenbezug: NN (Normalnull)

REG.-NUMMER:
bearbeitet
geprüft

PROJEKTNUMMER: ZWB 121164
bearbeitet 05.11.2012 Linke
gezeichnet 12.11.2012 Jungmann
geprüft 26.11.2012 Friedrich

PROJEKT:
Maßstab (m, cm): 1 : 500
Plan-Nr.: 1
Blatt-Nr.: 1/1

Nachsorge
Datum: 26.11.2012
Format: 120 mm x 17 mm, 0,65 m²

Datengrundlage: Bestandsplan Endzustand
von: Tägliche Vermessung GmbH,
Kölzer Straße 115, 01187 Dresden,
März 2011

