

Zeichenerklärung
Koordinierter Leitungsplan

B - Bestand


- | | |
|---|--|
| Trinkwasser (SachsenEnergie) | Fm Schuhtzrohr (DVB) |
| Regenwasser (SEDD) | Bahnstrom Erdkabel (DVB) |
| Regenwasser (SEDD) | Freileitung (DVB) |
| Mischwasser (SEDD) | Fm Erdkabel (SachsenEnergie) |
| Entwässerung (STA) | Fm Schuhtzrohr (SachsenEnergie) |
| Anschlussleitung (STA) | Kabelkanal (Telekom) |
| Entwässerung (DVB) | Erdkabel (Telekom) |
| Gas ND tv im SR (SachsenEnergie) | Kabelkanal (Vodafone DL) |
| Gas HD tv im SR (SachsenEnergie) | Erdkabel (Vodafone DL) |
| Fernwärme (SachsenEnergie) | Bestand außer Betrieb (ST DVB, SachsenEnergie, Telekom, Vodafone DL) |
| Öffentliche Beleuchtung Erdkabel tv im SR (STA) | |
| Öffentliche Beleuchtung Freileitung (STA) | |
| EH NS Erdkabel tv im SR (SachsenEnergie) | |
| EH MS Erdkabel tv im SR (SachsenEnergie) | |
| EH HS Erdkabel (SachsenEnergie) | |
| EH Freileitung (STA, DVB) | |

P - Planung

- | | |
|---------------------------------|--|
| Regenwasser (SEDD) | Fm Schutzrohr (DVB) |
| Mischwasser (SEDD) | Bahnstrome Schutzrohr (DVB) |
| Mischwasser | Bahnstrom Erdkabel (DVB) |
| Linear-Sanierung (SEDD) | Öffentliche Beleuchtung S (STA) |
| Anschlussleitung (STA) | Öffentliche Beleuchtung Erdkabel (STA) |
| Anschlussleitung (DVB) | STA LSA SR |
| Trinkwasser (SachsenEnergie) | Kabelkanal (Telekom) |
| Gas N0 (SachsenEnergie) | Erdkabel (Telekom) |
| Fernwärme (SachsenEnergie) | Kabelkanal (Vodafone Dtl.) |
| EH NS Erdkabel (SachsenEnergie) | Erdkabel (Vodafone Dtl.) |
| EH MS Erdkabel (SachsenEnergie) | |
| Fm Erdkabel (SachsenEnergie) | |
| Fm Schutzrohr (SachsenEnergie) | |

- | | | | |
|---|--|---|-------------------------|
| X | Abbruch/Rückbau | U | Umbindung / Austausch / |
| # | Stilllegung | N | Neubau / Hausanschluss |
| | Baumstauden mit Baumreihe | | SachEnergie Gas / TW / |
| | | | ET / Fm, Telekom |
| | Baumgrube mit und ohne Wurzelstutz | | |
| | Neupflanzung | | |
| | Mastbezeichnung vorhanden / neu / Ob 112 | | |
| | Tekstur | | |
| | Nummerierung in Regelungsverzeichnis | | |
| | | | |

- | | |
|-------------------|--|
| KS.A | Kabelschacht LSA (STA) |
| UFA | Unterfluranschluss LSA (STA) |
| DVB/C0403 | Kabelschacht (DVB) |
| OKV 523-07 | Kabelverteiler (DVB) |
| OFKY 6044 | Kabelverteiler + Fm (DVB) |
| GAK | Gleisschlusskasten (DVB) |
| EIV48 | Weichensteuerung (DVB) |
| KS 2130 erhalten | Kabelschacht (SachsenEnergie Fm) |
| KS EK 648 neu | Kabelverteiler (SachsenEnergie EIt) |
| KV 10353 | Hausanschlusskasten (SachsenEnergie EIt) |
| HAK neu | Umspannstation (SachsenEnergie EIt) |
| US1 1962 | Kabelschacht (Telekom) |
| Rückbau KS964 | Abzweigkasten (Telekom) |
| Rückbau Az3453 | Multifunktionsgehäuse (Telekom) |
| Ersatz MFG 504152 | |

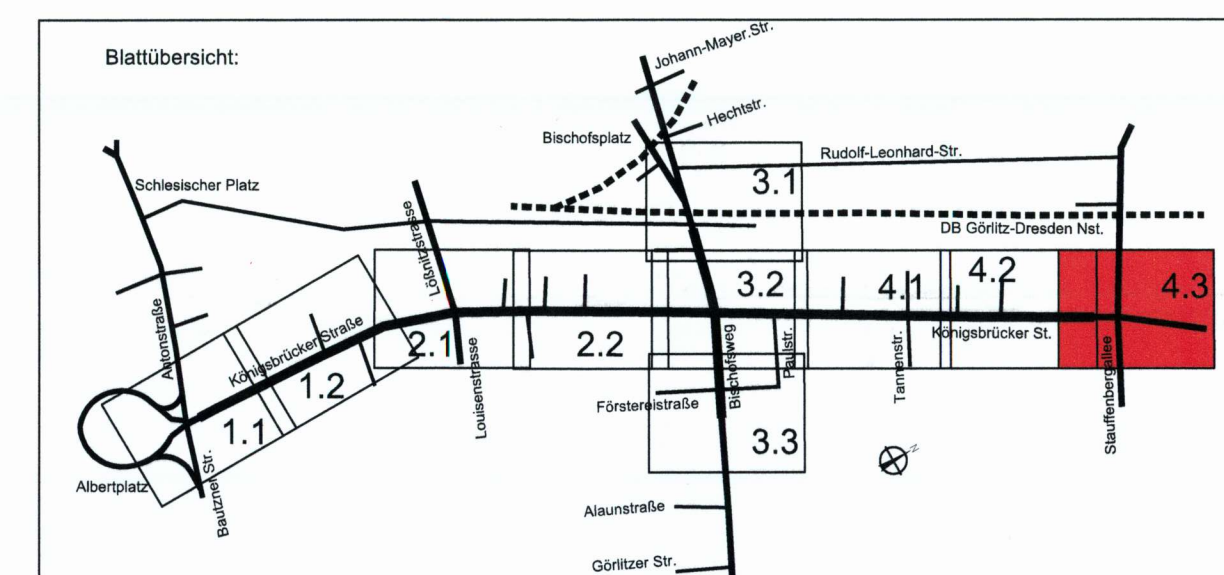

 <p>OBERMEYER Infrastruktur</p>	<p>Niederlassung Dresden 01097 Dresden Eberswalder Straße 1 Tel.: 0351 / 80 89 300</p>	<table border="1" style="width: 100%; border-collapse: collapse;"> <tr> <td style="width: 30%;">bearbeitet</td> <td style="width: 30%;"></td> <td style="width: 40%; text-align: right;">PIA</td> </tr> <tr> <td>gezeichnet</td> <td></td> <td style="text-align: right;">KUE</td> </tr> <tr> <td>geprüft</td> <td></td> <td></td> </tr> </table> <p style="text-align: right; margin-top: 10px;">Projekt-Nr. 16659</p>	bearbeitet		PIA	gezeichnet		KUE	geprüft		
bearbeitet		PIA									
gezeichnet		KUE									
geprüft											

 <p>Landeshauptstadt Dresden Geschäftsbereich Stadtentwicklung Bau, Verkehr und Liegenschaften Straßen und Tiefbauamt Tel. 0351 / 4880</p>	 <p>Dresdner Verkehrsbetriebe AG Central Infrastruktur - Engineering - Tel. 0351857-2136</p>	
---	---	--

1	Änderungen 1. Textur als Roteintragung	05/2022	PIA
Nr.	Art der Änderung	Datum	Zeich

FESTSTELLUNGSENTWURF 1.Tekt

Landeshauptstadt Dresden Geschäftsbereich Stadtentwicklung, Bau, Verkehr und Liegenschaften Straßen- und Tiefbauamt	Unterlage / Blatt-Nr.: 16.1 / 4
B 97 / Bau-km 0+000 - 1+465	Koordinierter Leitungsplan
PROJIS-Nr.:	Maßstab: 1 : 250

Königsbrücker Straße (Süd)
zwischen Albertplatz und Stauffenbergallee

<p>aufgestellt: Straßen- und Tiefbauamt Dresden, den 05/02/22</p> <p><i>Th. Ler</i></p> <p>Prüfer Amtsleiterin Straßen- und Tiefbauamt</p>	<p>Planfestgestellt mit Beschluss der Landesdirektion Sachsen</p> <p>Az.: 32-0522/826/15</p> <p>Dresden, 16. Mai 2024</p> <p><i>[Signature]</i></p> <p>Im Auftrag</p> <p></p>
--	--