


M:\1659\1659_VV_VV_4-3\FW_2016_VB-2_Koordinierter Leitungsplan.dwg
12/25/2016 10:00

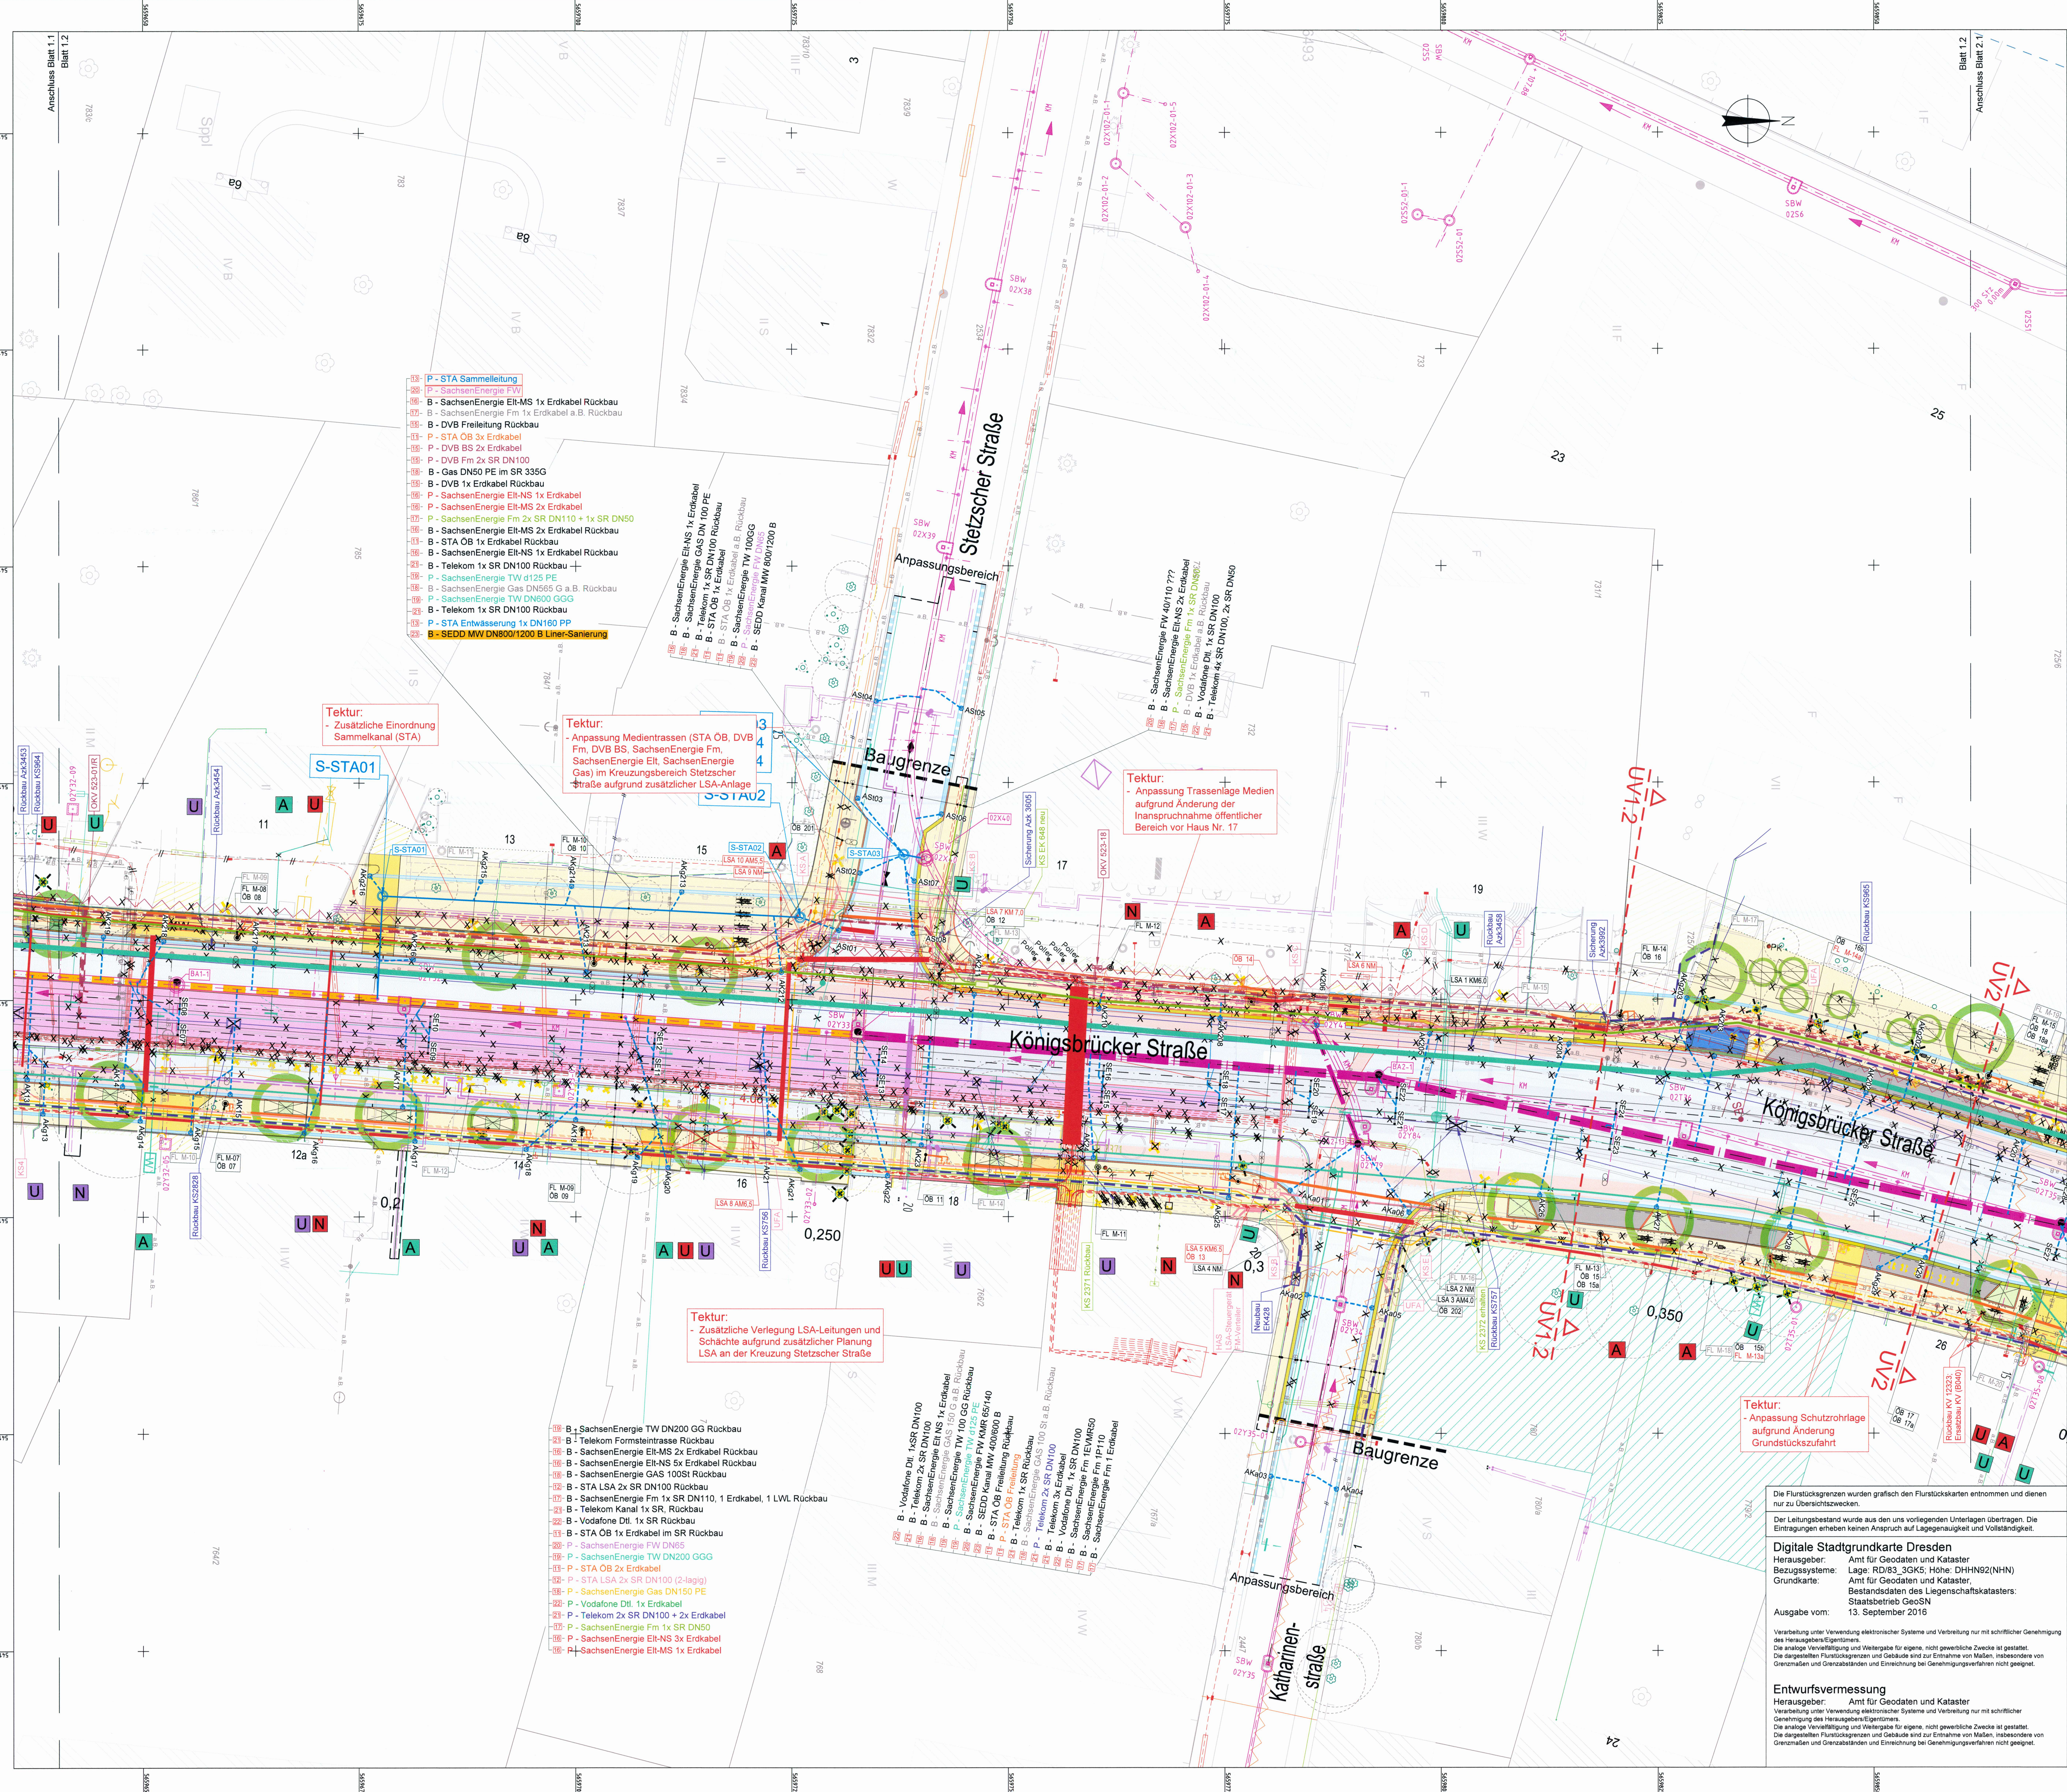

Zeichenerklärung

Koordinierter Leitungsplan

B - Bestand

Trinkwasser (SachsenEnergie)	Fm Schutzrohr (DVB)
Regenwasser (SEDD)	Bahnstrom Erdkabel (DVB)
Schnitzwasser (SEDD)	Freileitung (DVB)
Mischwasser (SEDD)	Fm Erdkabel (SachsenEnergie)
Entwässerung (STA)	Fm Schutzrohr (SachsenEnergie)
Anschlussleitung (STA)	Kabelkanal (Telekom)
Entwässerung (DVB)	Erdkabel (Telekom)
Gas ND tw. im SR (SachsenEnergie)	Kabelkanal (Vodafone Dtl.)
Gas HD tw. im SR (SachsenEnergie)	Erdkabel (Vodafone Dtl.)
Fernwärme (SachsenEnergie)	Bestand außer Betrieb (STA, DVB, SachsenEnergie, Telekom, Vodafone Dtl.)
Öffentliche Beleuchtung Erdkabel tw. im SR (STA)	
Öffentliche Beleuchtung Freileitung (STA)	
Elt NS Erdkabel tw. im SR (SachsenEnergie)	
Elt MS Erdkabel tw. im SR (SachsenEnergie)	
Elt HS Erdkabel (SachsenEnergie)	
Elt Freileitung (STA, DVB)	

P - Planung

Regenwasser (SEDD)	Fm Schutzrohr (DVB)
Mischwasser (SEDD)	Bahnstrom Schutzrohr (DVB)
Mischwasser Linien-Sanierung (SEDD)	Bahnstrom Erdkabel (DVB)
Anschlussleitung (STA)	Öffentliche Beleuchtung SR (STA)
Anschlussleitung (DVB)	Öffentliche Beleuchtung Erdkabel (STA)
Trinkwasser (SachsenEnergie)	STA LSA SR
Gas ND (SachsenEnergie)	Kabelkanal (Telekom)
Fernwärme (SachsenEnergie)	Erdkabel (Telekom)
Elt NS Erdkabel (SachsenEnergie)	Kabelkanal (Vodafone Dtl.)
Elt MS Erdkabel (SachsenEnergie)	Erdkabel (Vodafone Dtl.)
Fm Erdkabel (SachsenEnergie)	
Fm Schutzrohr (SachsenEnergie)	

Umbildung / Austausch / Neubau Hausanschluss
SachsenEnergie Gas / TW / E / Fm, Telekom

Tektur:
Anpassung der Linienanordnung von Bestandsmedien und Medienplanung

Hinweis:
Änderung der Bezeichnung - DREWAG in SachsenEnergie - Kabel Deutschland in Vodafone Deutschland

Hinweis:
Querschnitte unberücksichtigt
Versorgungsraum zusätzlich mit aufgenommen

Neupflanzung

Maßbezeichnung
vorhanden / neu / Tektur

Nummerierung im Regelungsverzeichnis
Flurstücksnummer

1605c

KS.A
Kabelschacht LSA (STA)
Unterfluranschluss LSA (STA)

DVB0403
Kabelschacht (DVB)

OKV 523-07
Kabelverteiler (DVB)

OKV 6044
Kabelverteiler + Fm (DVB)

GAK
Gleisanschlusskasten (DVB)

EW48
Weichensteuerung (DVB)

KS 2130
Kabelschacht (SachsenEnergie Fm)

KS EK 648 neu
Kabelverteiler (SachsenEnergie Eit)

KV 10353
Hausanschlusskasten (SachsenEnergie Eit)


HAK neu
Umspannung (SachsenEnergie Eit)

US11962
Kabelschacht (Telekom)

Rückbau KS964
Abzweiganschluss (Telekom)

Rückbau AZK3453
Multifunktionsgehäuse (Telekom)

Ersatz MFG 50A152

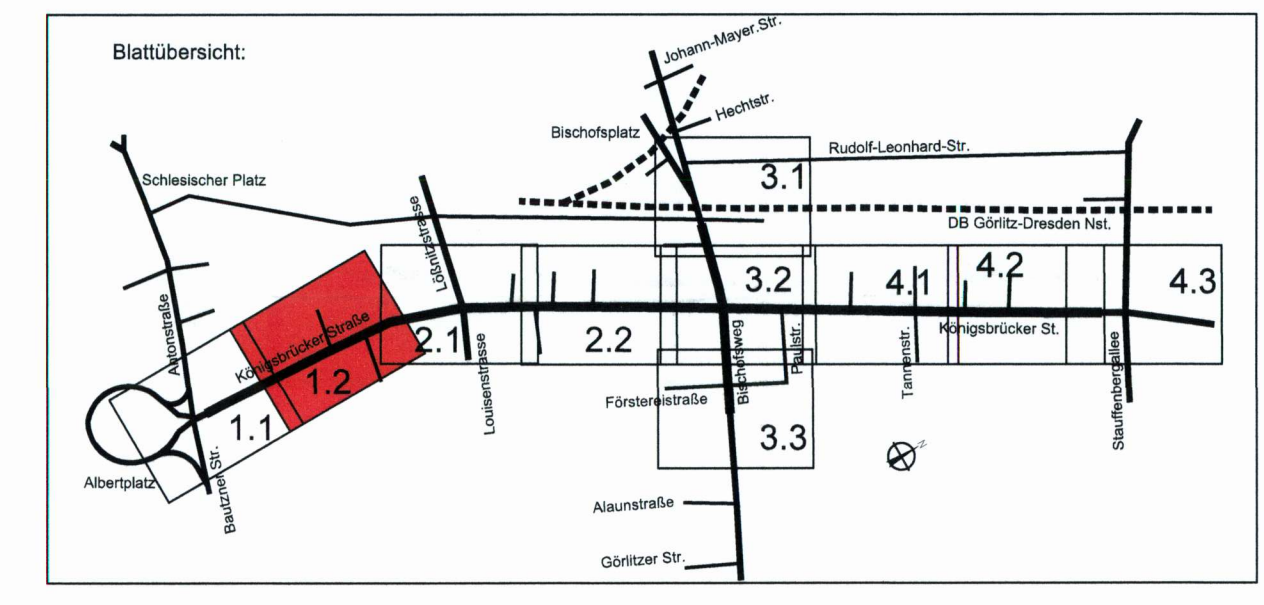

OBERMEYER Infrastruktur

Niederlassung Dresden
01097 Dresden
Ehrenwälder Straße 1
Tel. 0351 / 95 95 300

bearbeitet
gezeichnet
geprüft

PIA
KUB

Projekt-Nr. 16659

Landeshaupstadt Dresden
Geschäftsbereich
Stadtentwicklung
Bau, Verkehr und Liegenschaften
Strahlen- und Tiefbauamt
Tel. 0351 / 4800

DVB
Dresdner Verkehrsbetriebe AG
Center Infrastruktur
Engineering
Tel. 0351/967-2108

Nr.	Änderungen 1. Tektur als Roteintragung	Datum	Zeichen
1		05/2022	PIA

FESTSTELLUNGSENTWURF 1.Tektur

Landeshaupstadt Dresden
Geschäftsbereich Stadtentwicklung, Bau, Verkehr und Liegenschaften
Strahlen- und Tiefbauamt
B 97 / Bau-km 0+000 - 1+465
PROJUS-Nr.:
13. September 2016

Unterlage / Blatt-Nr.: 16.1 / 1.2

Koordinierter Leitungsplan

Maßstab: 1 : 250

Königsbrücker Straße (Süd)
zwischen Albertplatz und Stauffenbergallee

aufgestellt:
Strahlen- und Tiefbauamt
Dresden, den 05/2022

Prüfer:
Amtsleiter Strahlen- und Tiefbauamt

Planfestgestellt mit Beschluss
der Landesdirektion Sachsen
Az.: 32-052226/15

Dresden, 16. Mai 2024