


ELBAS_Farbe-14
@HercO-Infrastruktur gezeichnet: 13.05.2022 07:59:15
297X590
P:\2024\p16-0533-09\18-Projekt\18-Plan\18-Plan.dwg

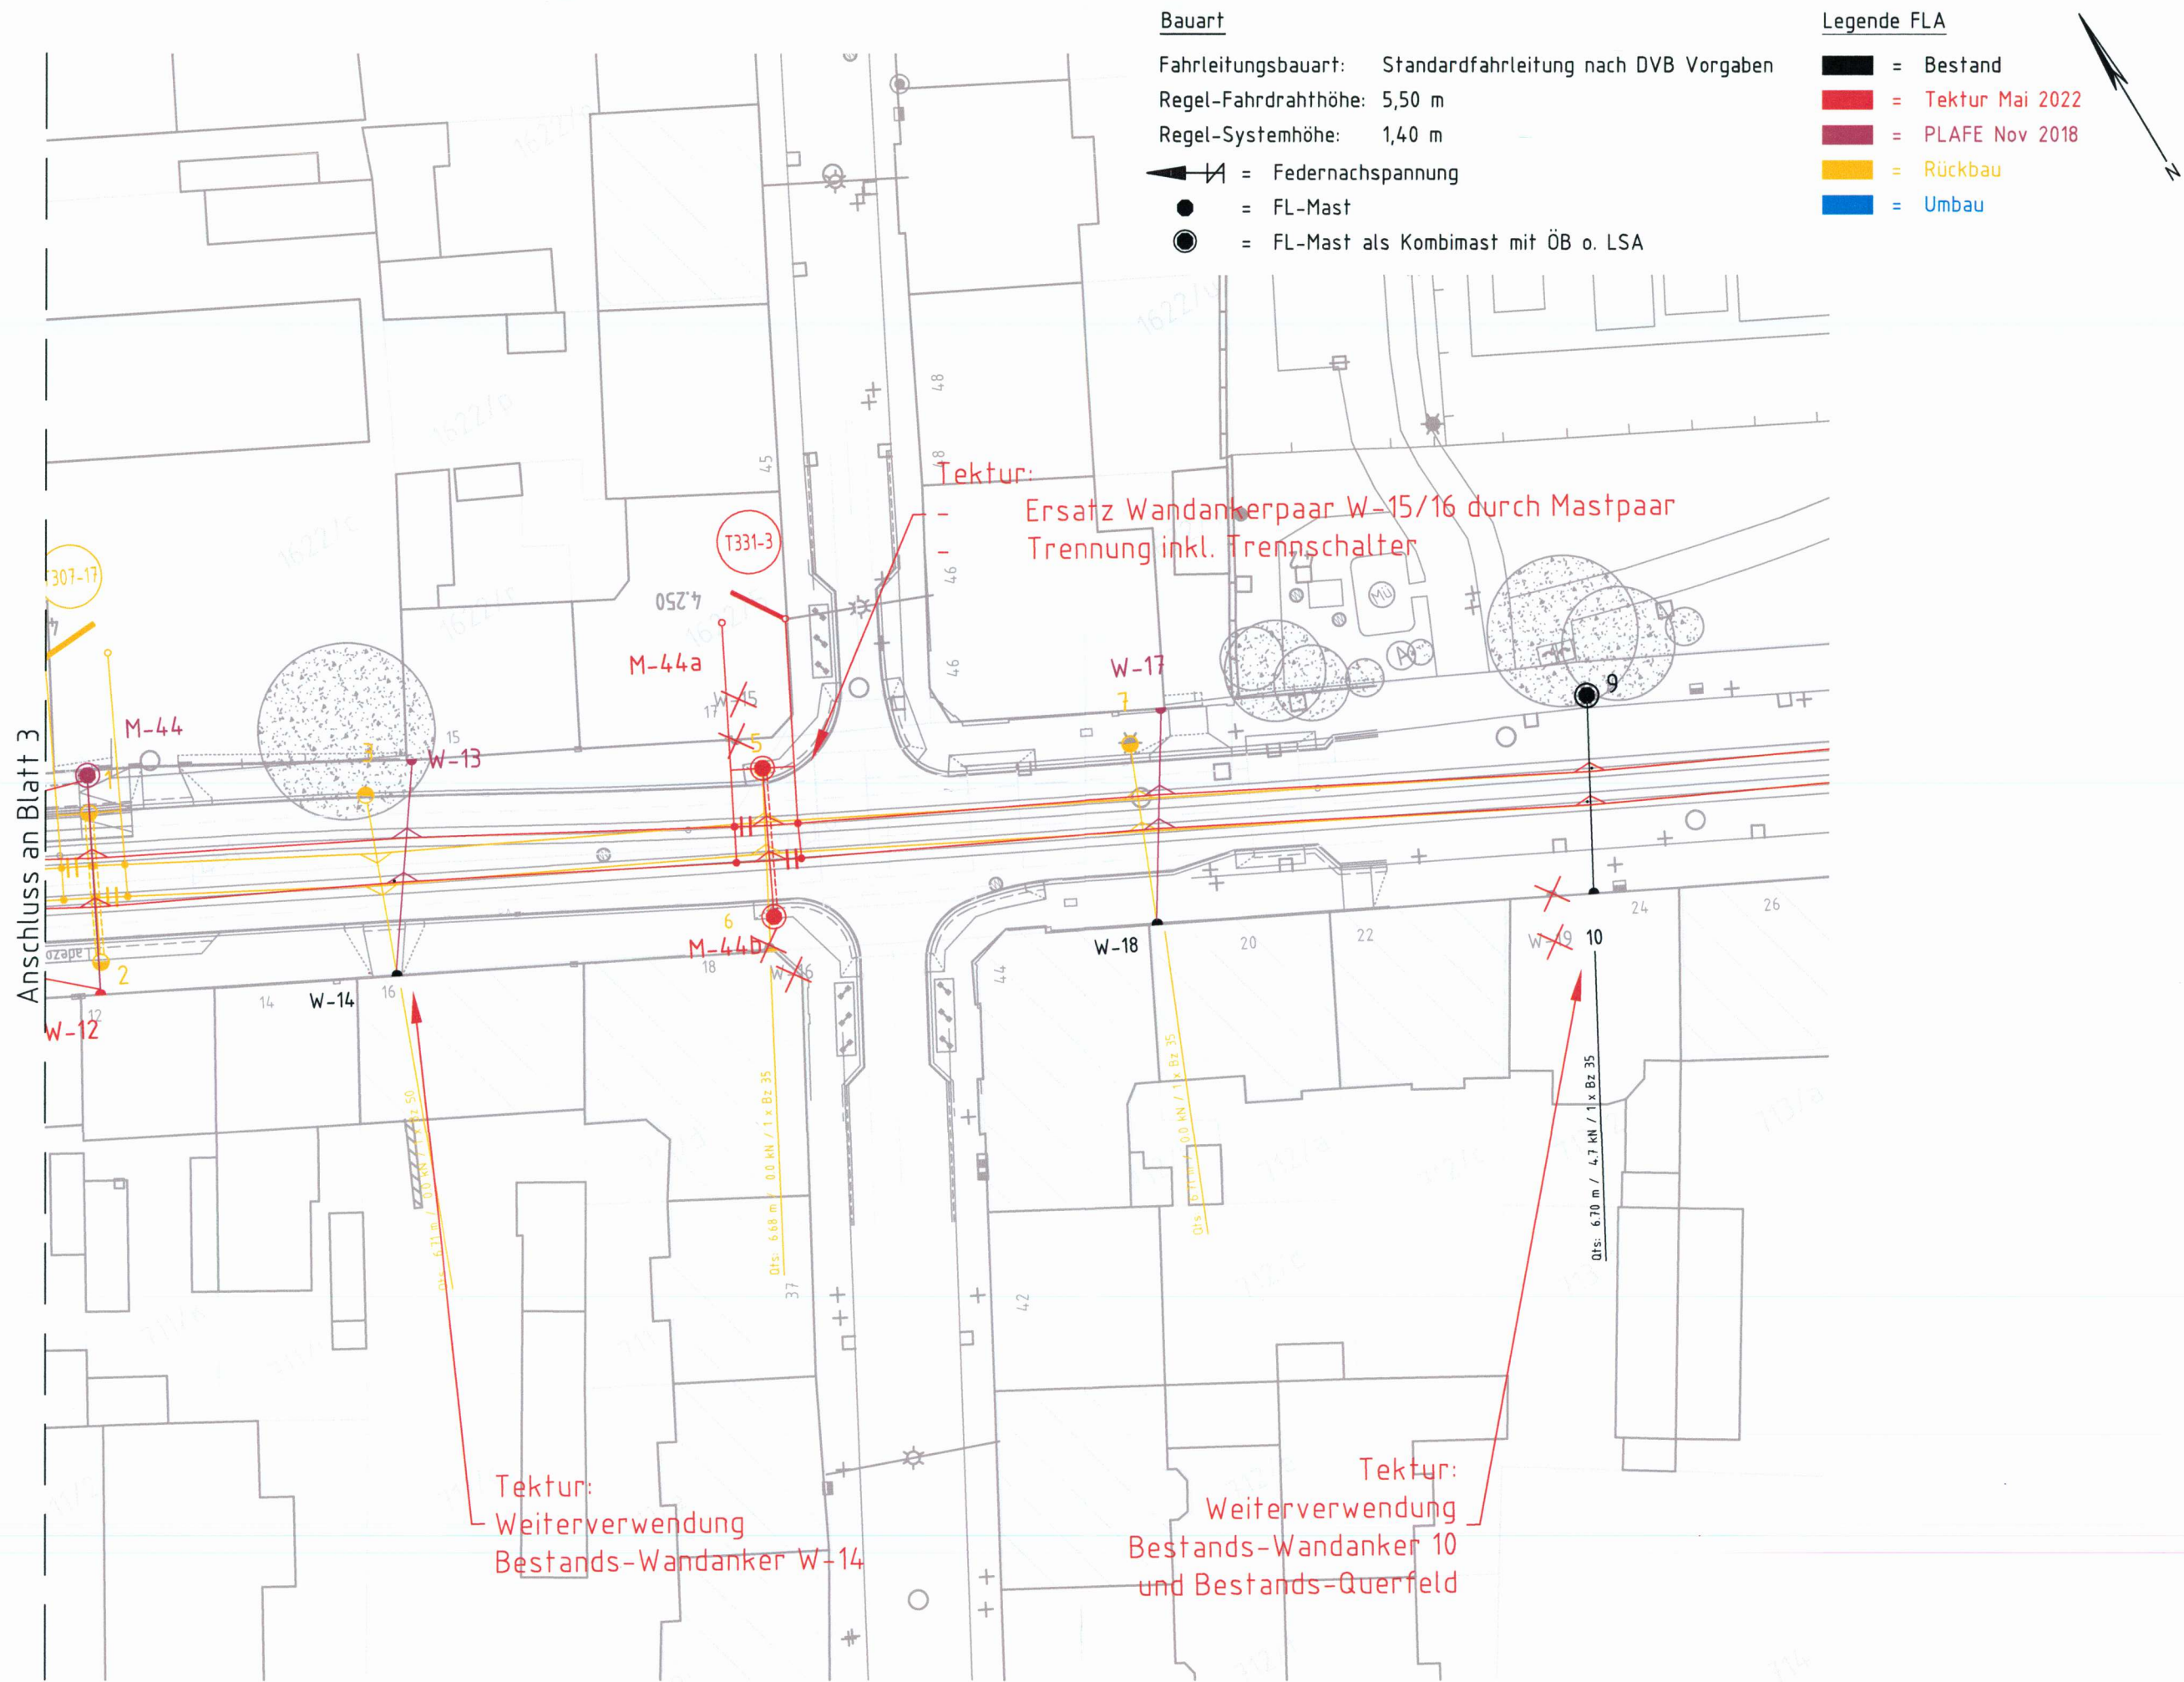

OBERMEYER
Infrastruktur

Niederlassung Dresden
01097 Dresden
Eberswalder Straße 1
Tel.: 0351 / 80 89 300

bearbeitet	05 / 2022	Kluge
gezeichnet	05 / 2022	Quietzsch
geprüft	05 / 2022	
Projekt-Nr. 16659		

Landeshauptstadt Dresden
Geschäftsbereich
Stadtentwicklung,
Bau, Verkehr und Liegenschaften
Straßen- und Tiefbauamt
Tel.: 0351 / 4880

Dresdner Verkehrsbetriebe AG
Center Infrastruktur
- Engineering -
Tel. 0351/857-2136

Nr.	Art der Änderung	Datum	Zeichen
1	Änderungen 1. Tektur als Roteintragung	13.05.2022	Kluge

FESTSTELLUNGSENTWURF 1.Tektur

Landeshauptstadt Dresden
Geschäftsbereich Stadtentwicklung, Bau, Verkehr und Liegenschaften
Straßen- und Tiefbauamt

Bischofsweg 1000-3+465-4+151

PROJIS-Nr.:

Unterlage / Blatt-Nr.: 16.3/6

Oberleitungslageplan

Maßstab: 1:500

Königsbrücker Straße (Süd)
zwischen Albertplatz und Stauffenbergallee

aufgestellt:
Straßen- und Tiefbauamt
Dresden, Mai 2022

Prüfer
Amtsleiterin Straßen- und Tiefbauamt

Planfestgestellt mit Beschluss
der Landesdirektion Sachsen

Az.: 32-0522/826/15

Dresden, 16. Mai 2024

Im Auftrag