

### Legende

- ▽ Höhe Rohbau - Oberfläche (MOK Mauerwerksart)
- ▽ Höhe Fertig - Oberfläche
- ▽ Höhe Fertig - Unterfläche
- ▽ Höhe Fertig - Unterfläche
- ▽ Allgemeine Höhe
- ▽ Scheibhöhe
- ▽ Bildungshöhe
- ▽ Stuhlhöhe

Werte in Klammern sind relative Höhenangaben, bezogen auf eine absolute Höhe!

- Schnittlinie mit Blickrichtung
- Linienansicht
- Wand geschichtet
- Bauteil geschichtet
- Wand/Bauteil Ansatz
- Wand/Bauteil vertikal/konstant
- Wand/Bauteil abgesetzt
- Bogen umgelegt

**Fachwerk**

- Wand, Mauerwerk
- Bauteil geschichtet
- Bauteil Ansatz
- Bauteil/Wand abgesetzt
- Bauteil/Wand vertikal
- Holzkonstruktion
- Bauteil - Tür, Fenster, Ausattung, Verkleidung
- Fließweg
- Feuerlöcher
- Lüftungsauslass

**Auftraggeber**  
Landeshauptstadt Dresden  
Liegerschulhaus  
Abteilung Verwaltung Fach- und Finanzvermögen  
Friedrichsplatz 2  
01069 Dresden

**Planungsphase**

Nr.	Datum	Art der Änderung	Ursachen

**Maßstab**  
1:50

**Projektinformationen**

Messungstermin	Messung	Name	Unterschrift
März 2008	05.09.08	Christian	

**Projektname**  
Dresden, Schloss Albrechtsberg  
Bauweise: Geschlossener Baukörper als Stützkonstruktion für  
Bauweise: Nutzungskonzeption und  


**Projekt-Nr.**  
08025-G

**Plan-Nr.**  
08025-G-2

**Blatt-Nr.**  
1





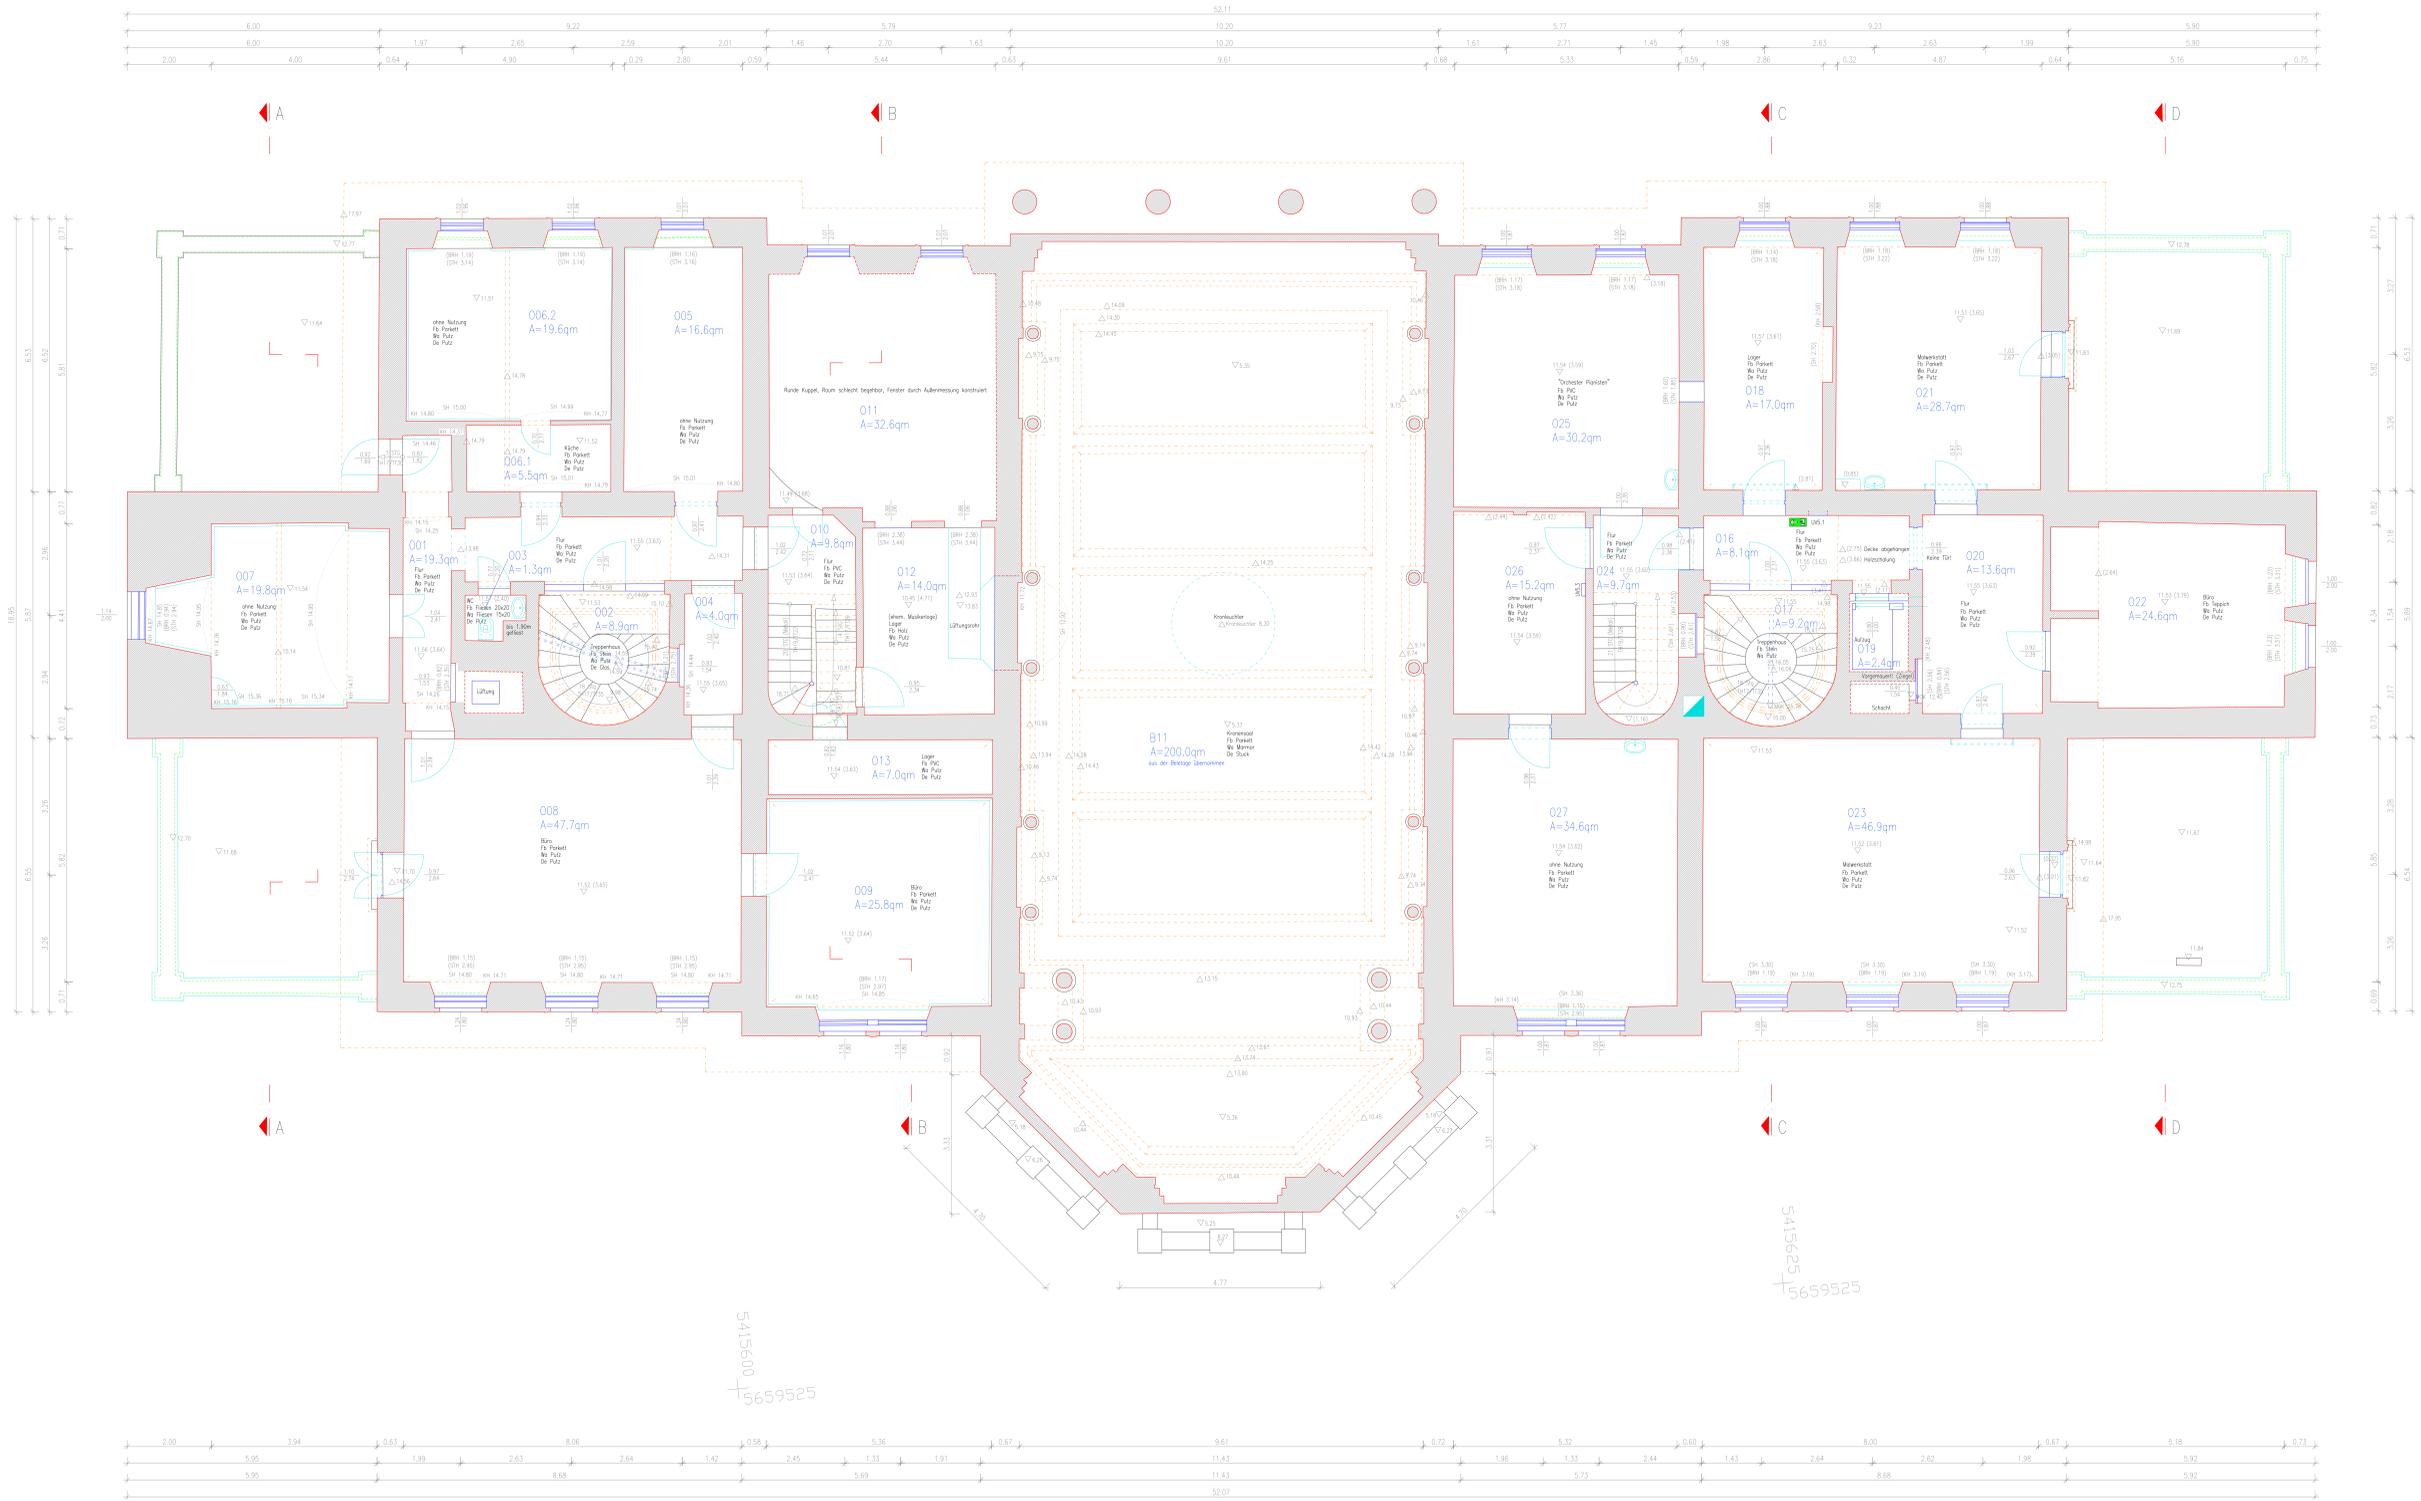

5415650  
5659550

5415650  
5659525

5415625  
5659525

**Legende**

▽ 0.18	Höhe Rohbau - Oberfläche (MOK Maueroberkante)	—	Schweißleitung mit Bleckführung
△ 1.25	Höhe Rohbau - Unterfläche	—	Unterdrainage
▽ 2.41	Höhe Fertig - Oberfläche	—	Wand geschichten
△ 3.59	Höhe Fertig - Unterfläche	—	Baukl. geschichten
—	Allgemeine Höhe	—	Wand/Baukl. Ansatz
—	Kellerebene	—	Wand/Baukl. verankert/konstrukt.
—	Schaltstühle	—	Wand/Baukl. abgetastet
—	Bildungshöhe	—	Bogen umgelegt
—	Bauhöhe	—	Fachkonstruktion
Werte in Klammern sind relative Höhenangaben, bezogen auf eine absolute Höhe!		—	Wand/Mauerwerk
—	Höhenabzucht	—	Baukl. geschichten
—	Schleusen	—	Baukl. Ansatz
—	Wanddecken, symbolisch	—	Baukl./Wand abgetastet
—	Urwal, symbolisch	—	Wand/Ansatz
—	WC, symbolisch	—	Baukl./Wand verputzt
—		—	Holzkonstruktion
—		—	Baukl. - Tür, Fenster, Ausattung, Verkleidung
—		—	Flußbleib
—		—	Feuerlöcher
—		—	Löschschlauch

**Auftraggeber**

Landeshauptstadt Dresden  
Landratsamt  
Abteilung Verwaltung Fach- und Finanzvermögen  
Ferdinandplatz 2  
01069 Dresden

**Auftraggeber (Planungsphase)**

Nr.	Datum	Art der Änderung	Ursachen

**Auftraggeber-Nr.** 08025-G


**Projekt-Nr.** Dresden, Schloss Albrechtsberg  
Lagererschulhaus  
Bauweise, Nutzungskonzeption und  
architektonische Sicherung

**Projekt-Nr.** 08025-G-6

**Blatt-Nr.** 1:50

**Blatt-Titel** Grundriss 2. Obergeschoss

**Blatt-Nr.** 1

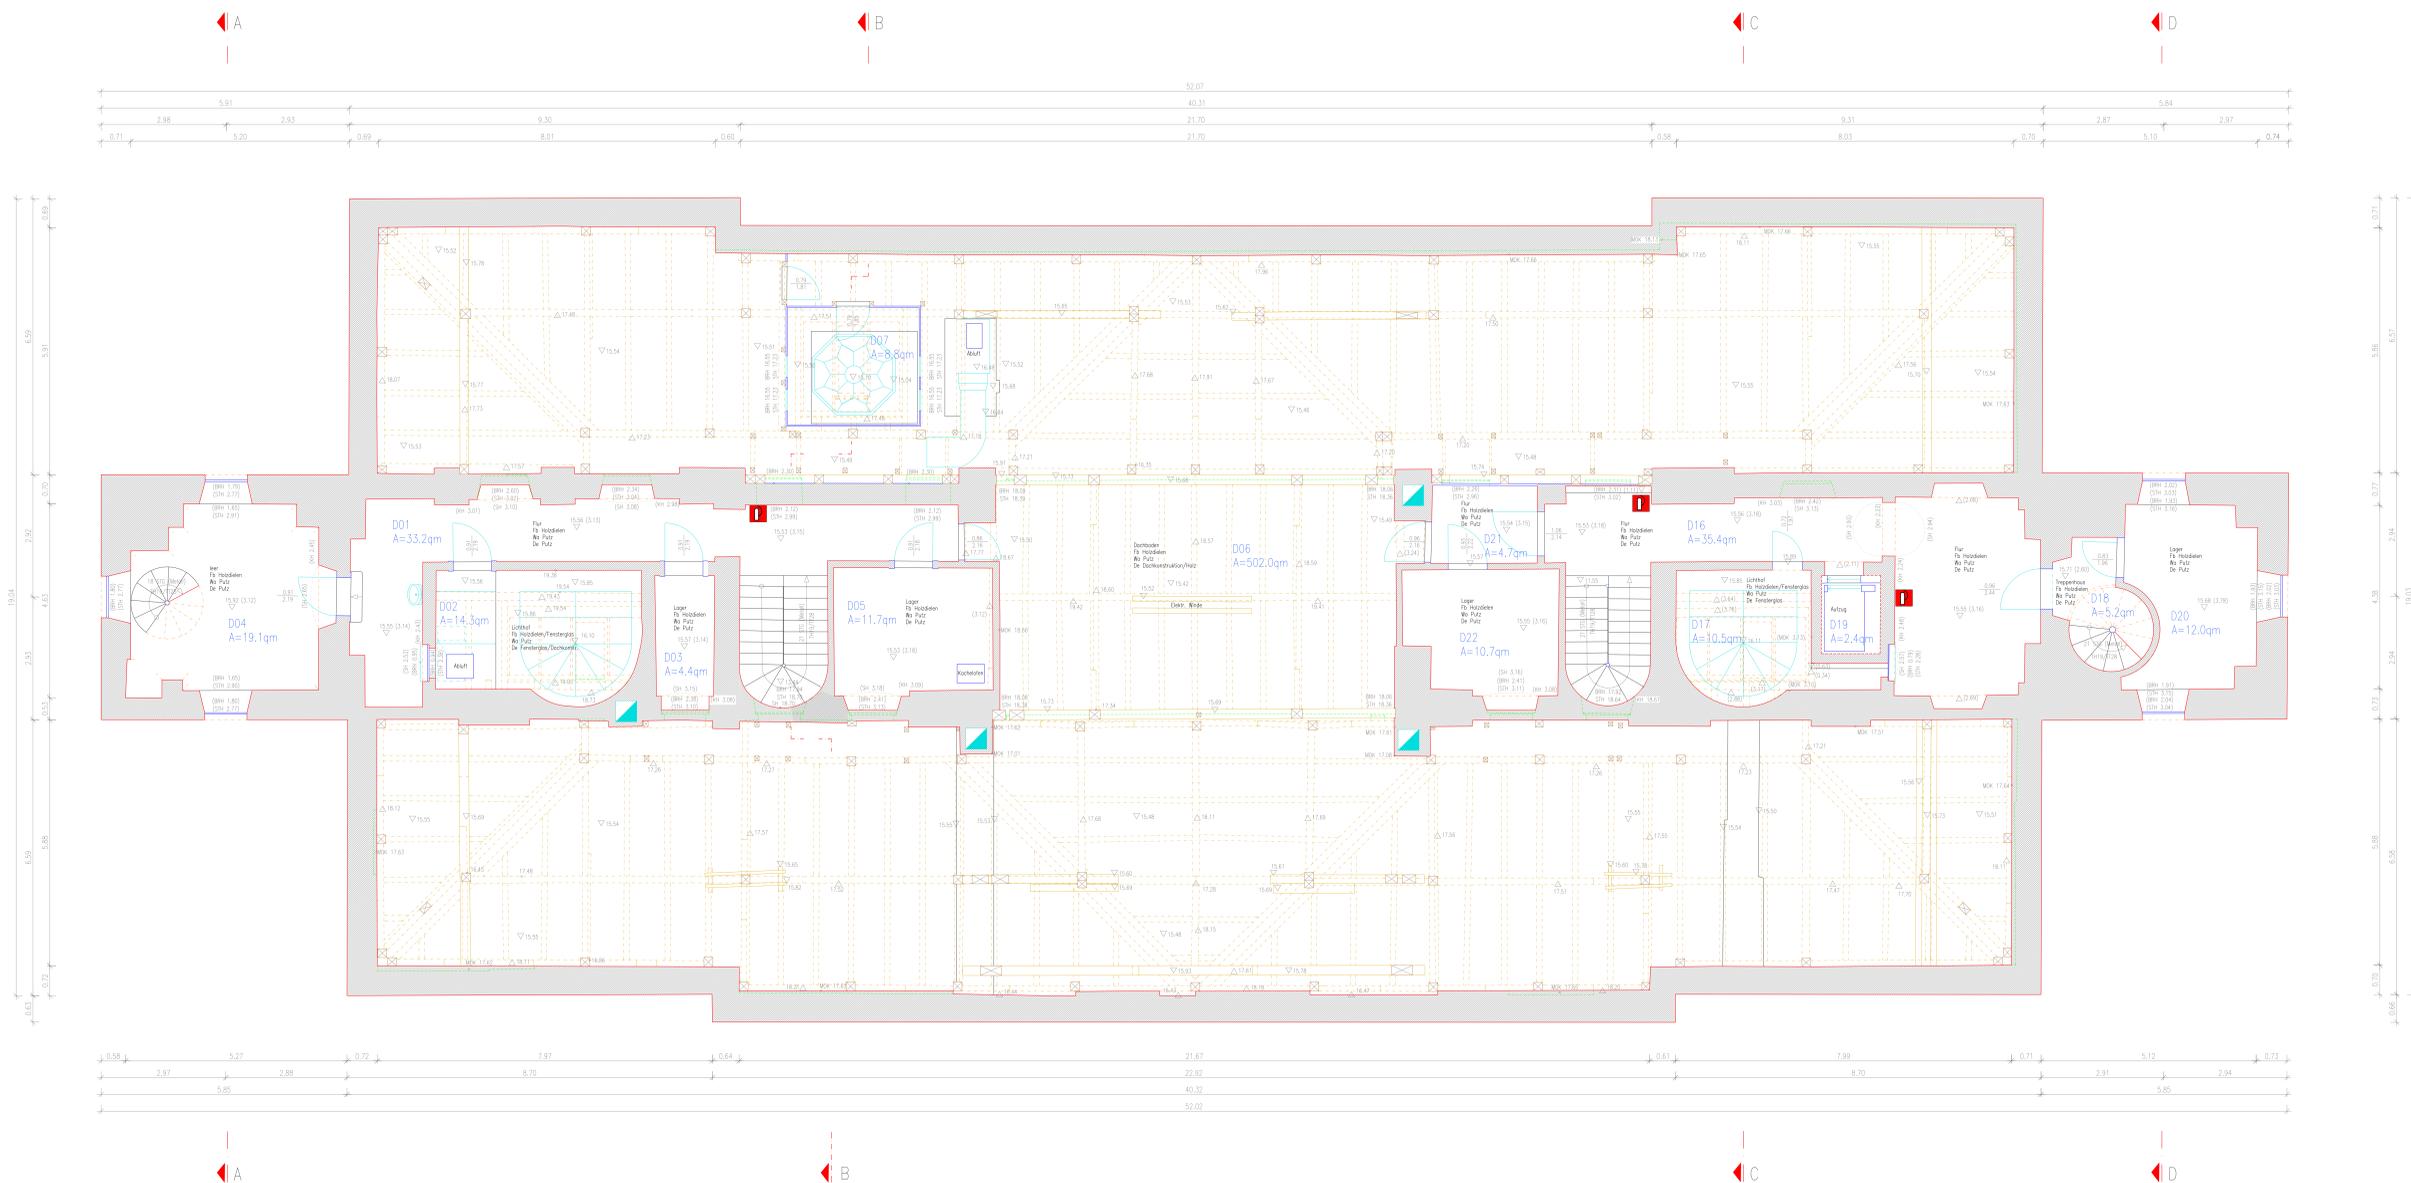

5415650  
5659550

5415625  
5659525

- ### Legende
- ▽ 0.00 Höhe Rohbau - Oberfl. (MOK Mauerwerksniveau)
  - △ 1.25 Höhe Rohbau - Unterfl.
  - ▽ 2.00 Höhe Fertig - Oberfl.
  - △ 2.50 Höhe Fertig - Unterfl.
  - Allgemeine Höhe
  - Höhenlinie
  - Stufenhöhe
  - Bildungshöhe
  - Stufenhöhe
- Schnittlinie mit Blickrichtung
  - Linienansicht
  - Wand geschichten
  - Bauteil geschichten
  - Wand/Bauteil Ansatz
  - Wand/Bauteil verankert/konstrukt.
  - Wand/Bauteil abgetastet
  - Stufenhöhe
  - Bogen umgelegt
- Wand, Mauerwerk
  - Bauteil geschichten
  - Bauteil Ansatz
  - Bauteil/Wand abgetastet
  - Wand Ansatz
  - Bauteil/Wand verankert
  - Holzkonstruktion
  - Bauteil - Tür, Fenster, Ausattung, Verkleidung
  - Flutweg
  - Feuerlöcher
  - Löschschlauch
- Werte in Klammern sind relative Höhenangaben, bezogen auf eine absolute Höhe.

**Auftraggeber**  
Landeshauptstadt Dresden  
Liegerschulzamt  
Abteilung Verwaltung Fach- und Finanzvermögen  
Ferdinandplatz 2  
01069 Dresden

**Auftraggeber - Planungsbüro**

Nr.	Datum	Art der Änderung	Umfang



**Projekt**

Dresden, Schloss Albrechtsberg  
Kommune: Gebäudetechnikamt als Grundlage für  
Bautechnische Nutzungsplanung und  
strukturelle Sicherung


Projekt-Nr.: 08025-G  
Blatt-Nr.: 1:50  
Grundriss Dachgeschoss

1

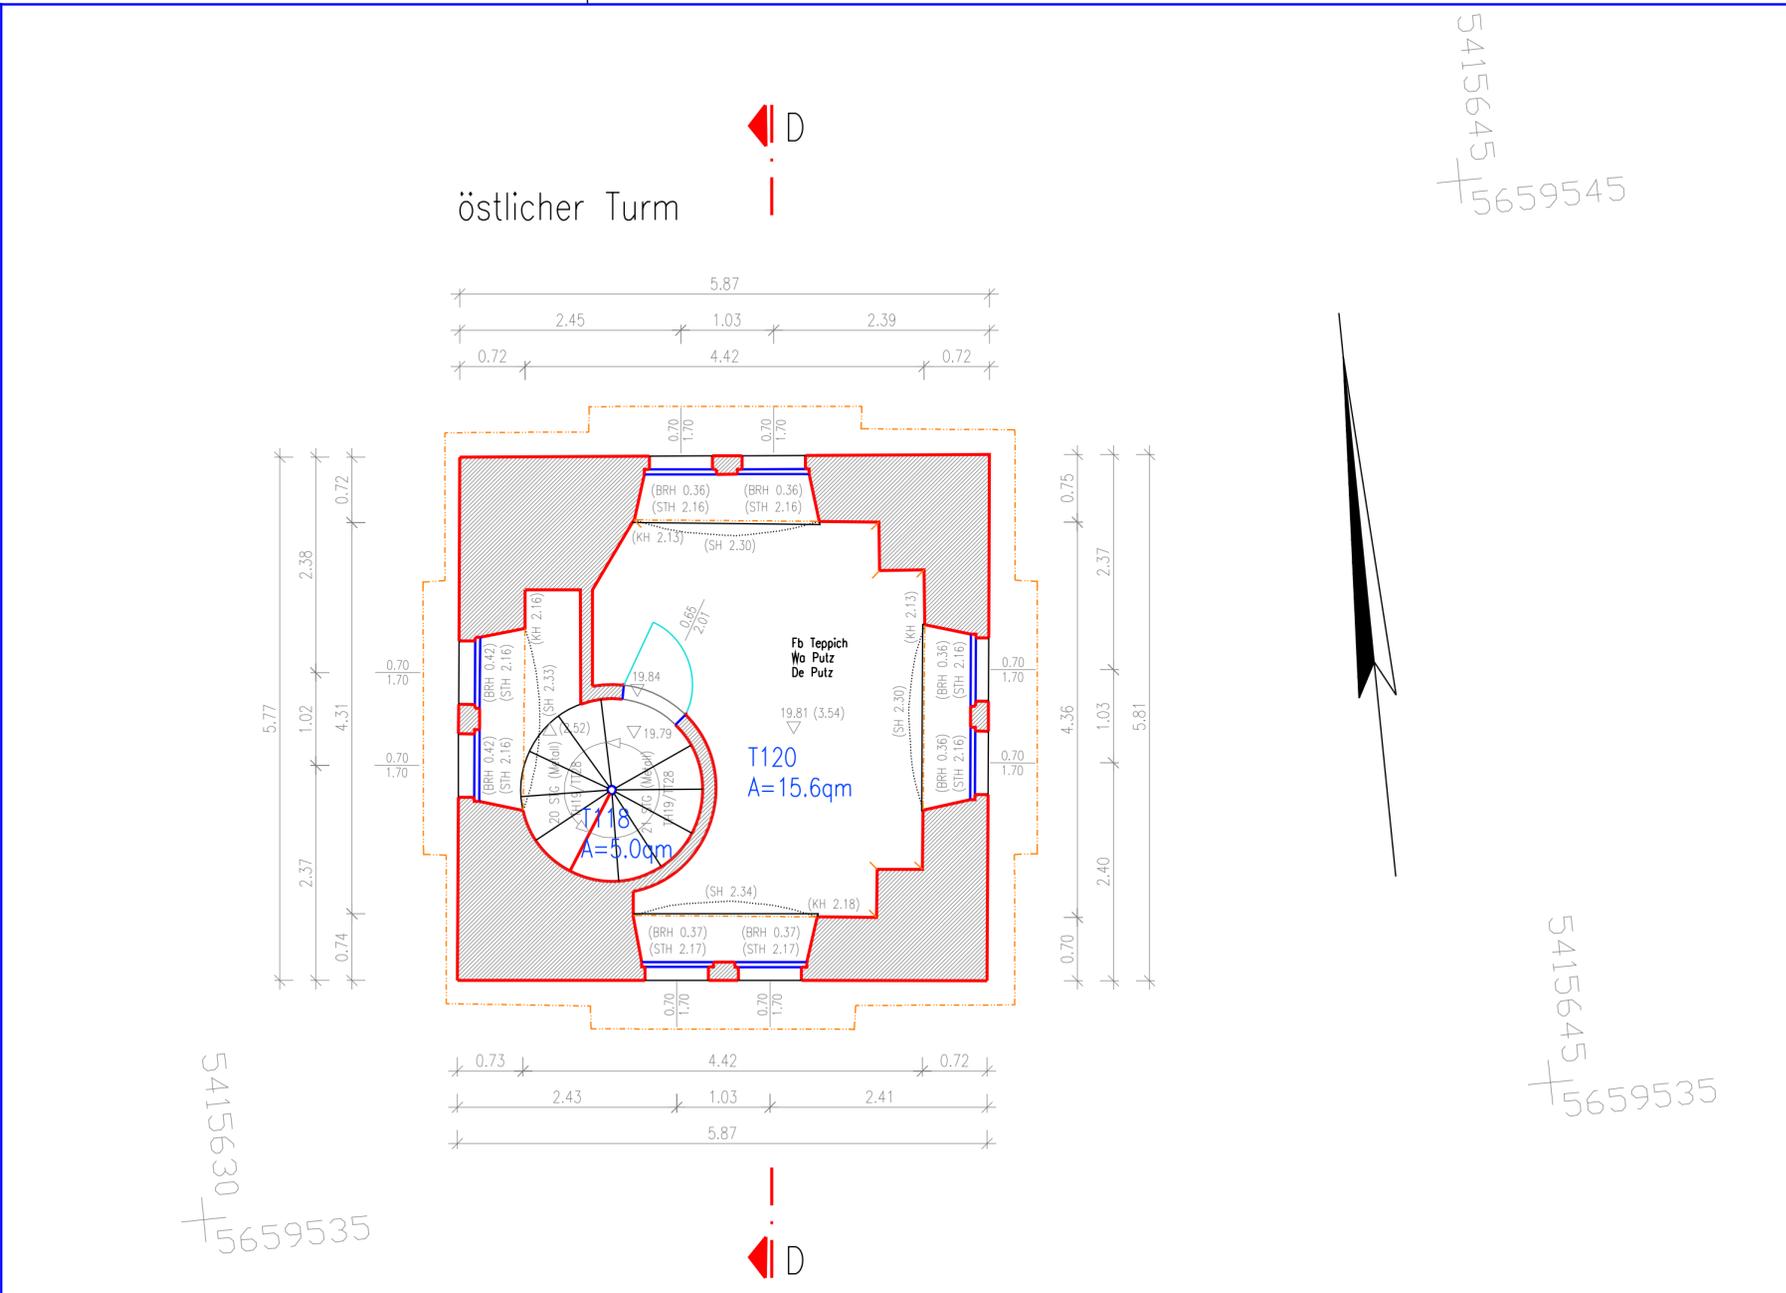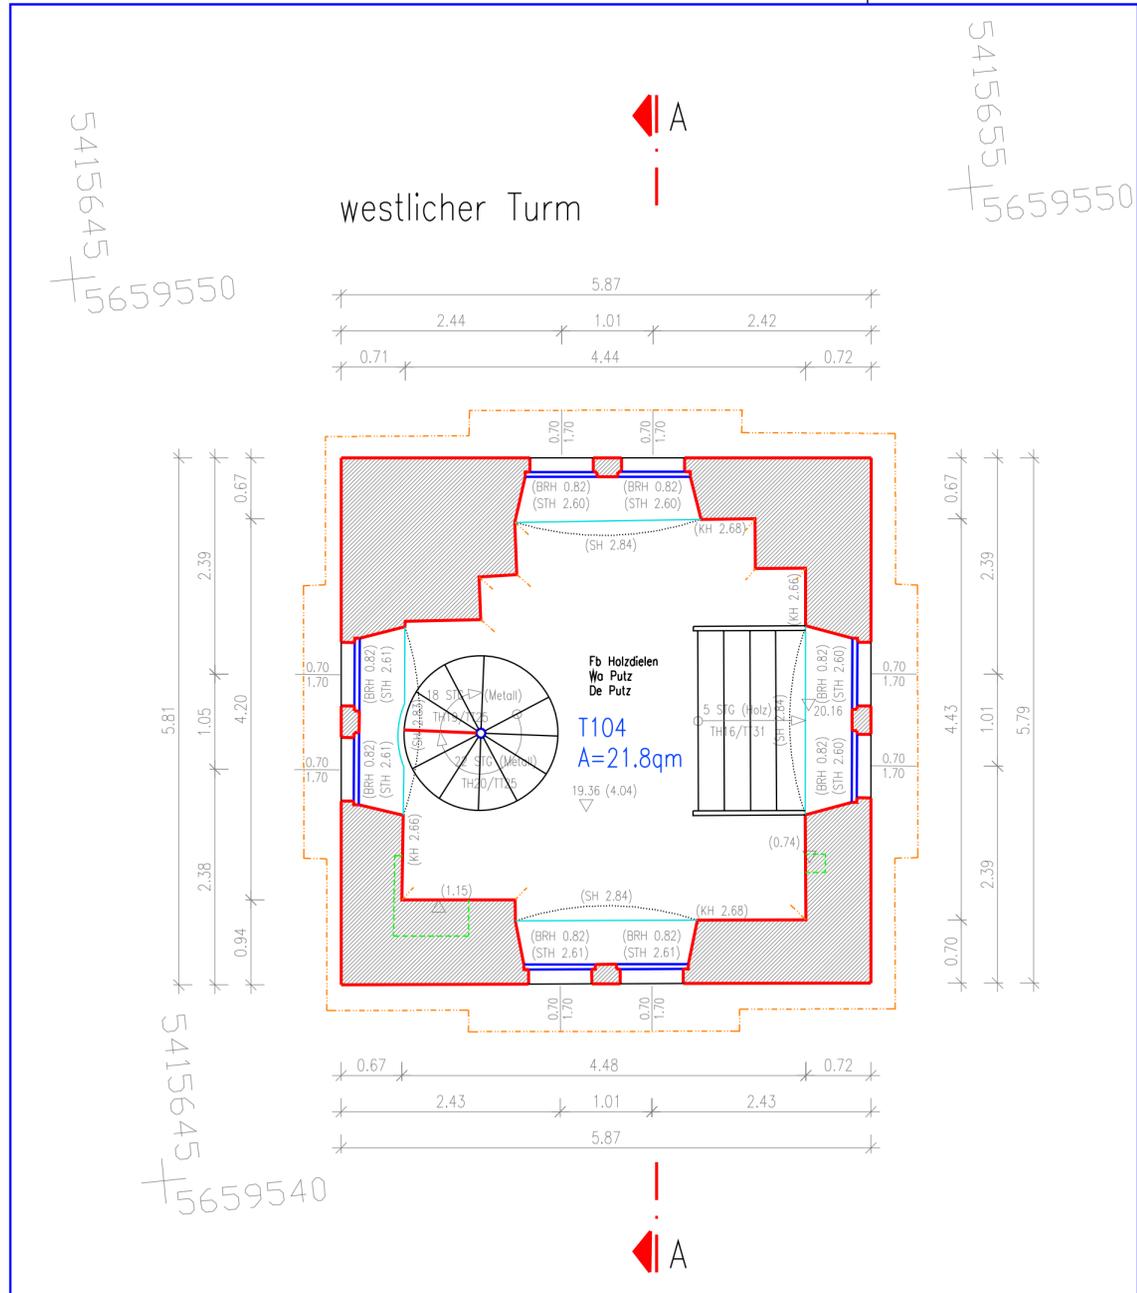

### Legende

- ▼ -0.78 Höhe Rohbau - Oberfläche (MOK Maueroberkante)
- ▲ -1.25 Höhe Rohbau - Unterfläche
- ▽ 0.41 Höhe Fertig - Oberfläche
- △ 0.59 Höhe Fertig - Unterfläche
- ◊ -1.77 Allgemeine Höhe
- (KH 2.68) Kämpferhöhe
- (SH 2.84) Scheitelhöhe
- BRH 0.79 Brüstungshöhe
- STH 2.48 Sturzhöhe

Werte in Klammern sind relative Höhenangaben, bezogen auf eine absolute Höhe!

**Schnittführung mit Blickrichtung**

**Linien-darstellung**

- Wand geschnitten
- Bauteil geschnitten
- Wand/Bauteil Ansicht
- - - - - Wand/Bauteil verdeckt/konstruiert
- - - - - Wand/Bauteil abgetotet
- ⋯ Bogen umgeklappt

**Farbdarstellung**

- Wand, Mauerwerk
- Bauteil geschnitten
- Bauteil Ansicht
- Bauteil/Wand abgetotet
- Wand Ansicht
- Bauteil/Wand verdeckt
- Holzkonstruktion

Bauteil ... Tür, Fenster, Ausstattung, Verkleidung

- 🚪 Fluchtweg
- 🚒 Feuerlöscher
- 🚒 Löschschlauch

**Höhenfestpunkt**

- 🚽 WC, symbolhaft
- 🚰 Waschbecken, symbolhaft
- 🚻 Urinal, symbolhaft
- 🚰 Schornstein

**Auftraggeber**

Landeshauptstadt Dresden  
Liegenschaftsamt  
Abteilung Verwaltung Fach- und Finanzvermögen  
Ferdinandplatz 2  
01069 Dresden

Index	Datum	Art der Änderung	Unterschrift



Messungsdatum	Ausfertigungsdatum	Land	Kreis	Gemeinde	Gemarkung	Norme	Unterschrift
05.09.08	05.09.08	Sachsen	Dresden	Dresden	Loschwitz	gemessen	Günther
						bearbeitet	Neldhardt
						geprüft	Falasch
						Loge	Höhe

**Auftraggeber-Nr.** 08025-G  
**Ort** Dresden, Schloss Albrechtsberg

**Vorhaben-Nr.** 08025-G  
**Vorhaben** Gebäudebestandsaufmaß als Grundlage für Brandschutz, Nutzungskonzeption und restauratorische Befundung

**Maßstab** 1:50  
**Darstellung** Grundriss 1. Turmgeschoss

**Blatt-Nr.** 1

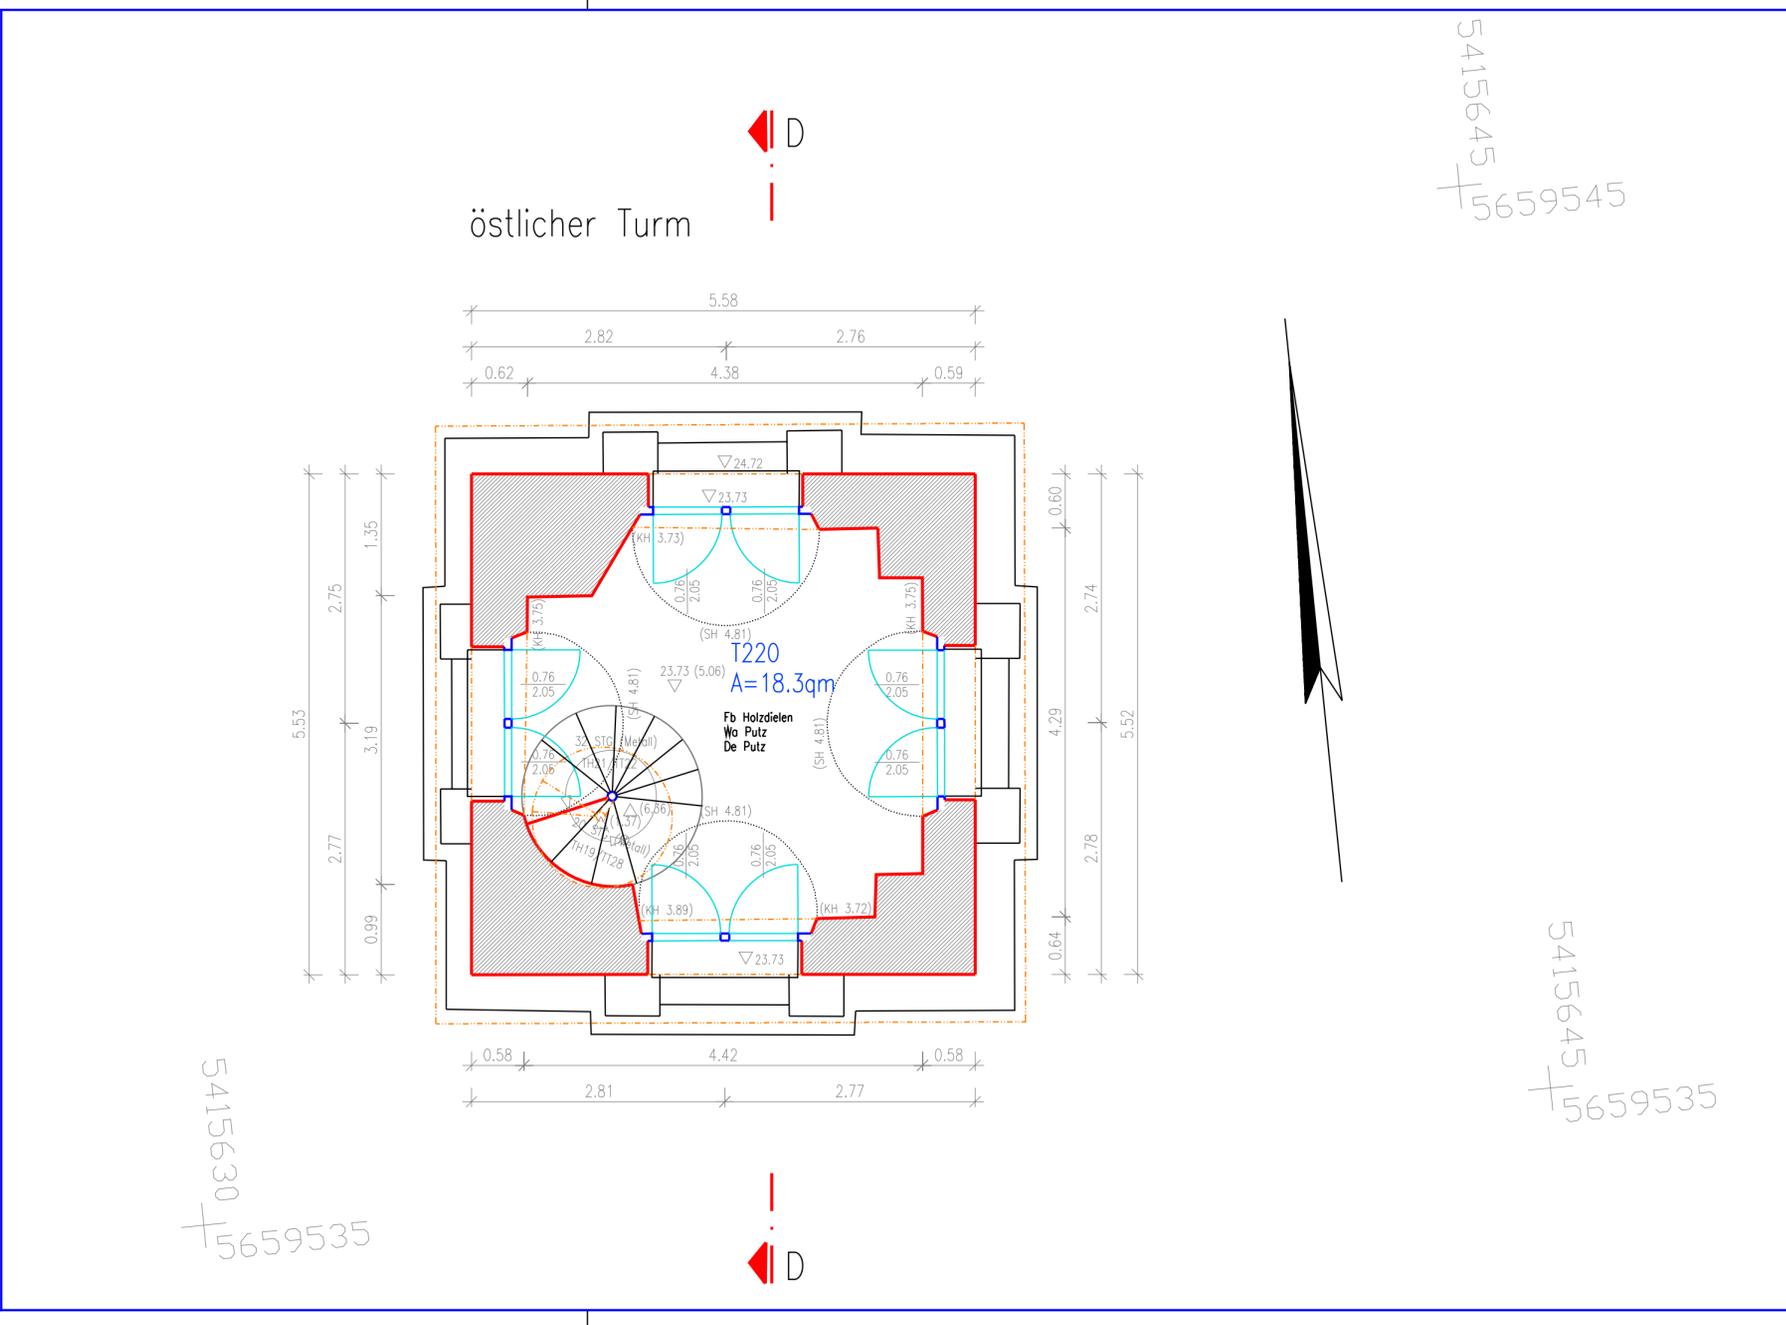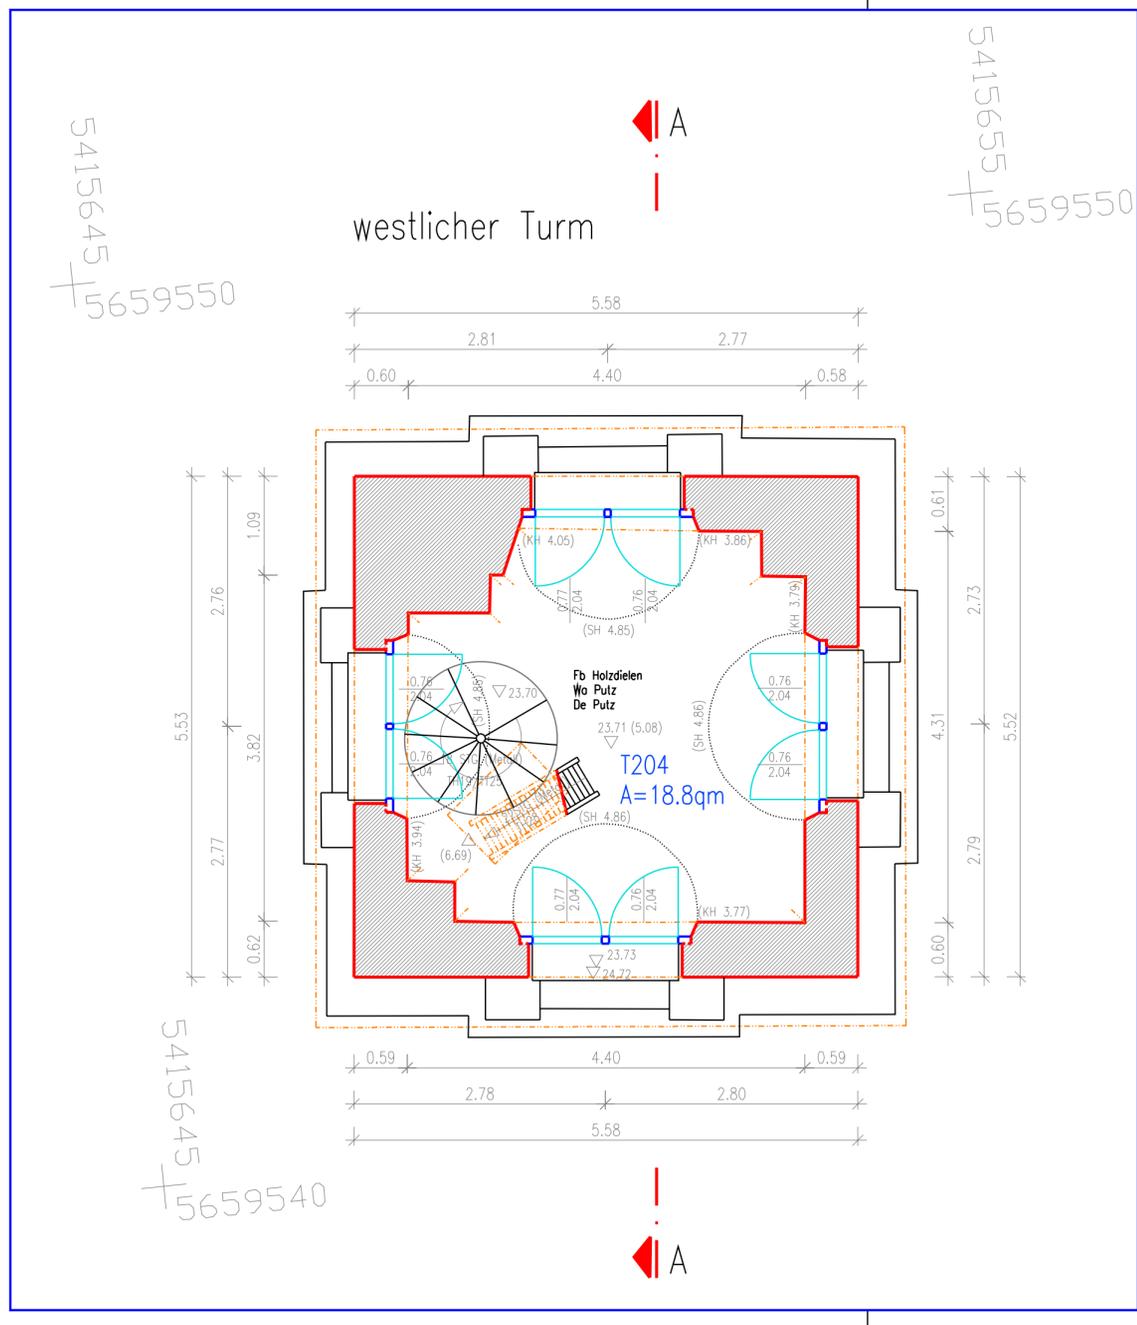

### Legende

- ▼ -0.78 Höhe Rohbau - Oberfläche (MOK Maueroberkante)
- ▲ -1.25 Höhe Rohbau - Unterfläche
- ▽ 0.41 Höhe Fertig - Oberfläche
- △ 0.59 Höhe Fertig - Unterfläche
- -1.77 Allgemeine Höhe
- (KH 2.68) Kämpferhöhe
- (SH 2.84) Scheitelhöhe
- BRH 0.79 Brüstungshöhe
- STH 2.48 Sturzhöhe

Werte in Klammern sind relative Höhenangaben, bezogen auf eine absolute Höhe!

**Liniendarstellung**

- Wand geschnitten
- Bauteil geschnitten
- Wand/Bauteil Ansicht
- - - - - Wand/Bauteil verdeckt/konstruiert
- - - - - Wand/Bauteil abgetotet
- ..... Bogen umgeklappt

**Farbdarstellung**

- Wand, Mauerwerk
- Bauteil geschnitten
- Bauteil Ansicht
- Bauteil/Wand abgetotet
- Wand Ansicht
- Bauteil/Wand verdeckt
- Holzkonstruktion

**Bauteil ... Tür, Fenster, Ausstattung, Verkleidung**

- Fluchtweg
- Feuerlöscher
- Löschschlauch

**Höhenfestpunkt**

- Schornstein
- Waschbecken, symbolhaft
- Urinal, symbolhaft
- WC, symbolhaft

**Auftraggeber**

Landeshauptstadt Dresden  
Liegenschaftsamt  
Abteilung Verwaltung Fach- und Finanzvermögen  
Ferdinandplatz 2  
01069 Dresden


**Plangrundlage**

Index	Datum	Art der Änderung	Unterschrift

**Messungsdatum** Mai 2008  
**Ausfertigungsdatum** 05.09.08  
**Land** Sachsen  
**Kreis** Dresden  
**Gemeinde** Dresden  
**Gemarkung** Loschwitz

**Auftraggeber-Nr.**      **Ort** Dresden, Schloss Albrechtsberg  
**Vorhaben-Nr.** 08025-G      **Vorhaben** Gebäudebestandsaufmaß als Grundlage für Brandschutz, Nutzungskonzeption und restauratorische Befundung  
**Maßstab** 1:50      **Darstellung** Grundriss 2. Turmgeschoss

**Name**      **Unterschrift**  
**gemessen** Günther  
**bearbeitet** Neidhardt  
**geprüft** Falasch  
**Bezug** Loge      **Höhe**  
EG, Foyer OK FFB = ±0,00m<sup>±</sup>  
 lokal 150,130m<sup>±</sup> NN (DH#N92)  
**Format** 860 x 297  
**Plan-Nr.** 08025-G-8  
**Blatt-Nr.** 1

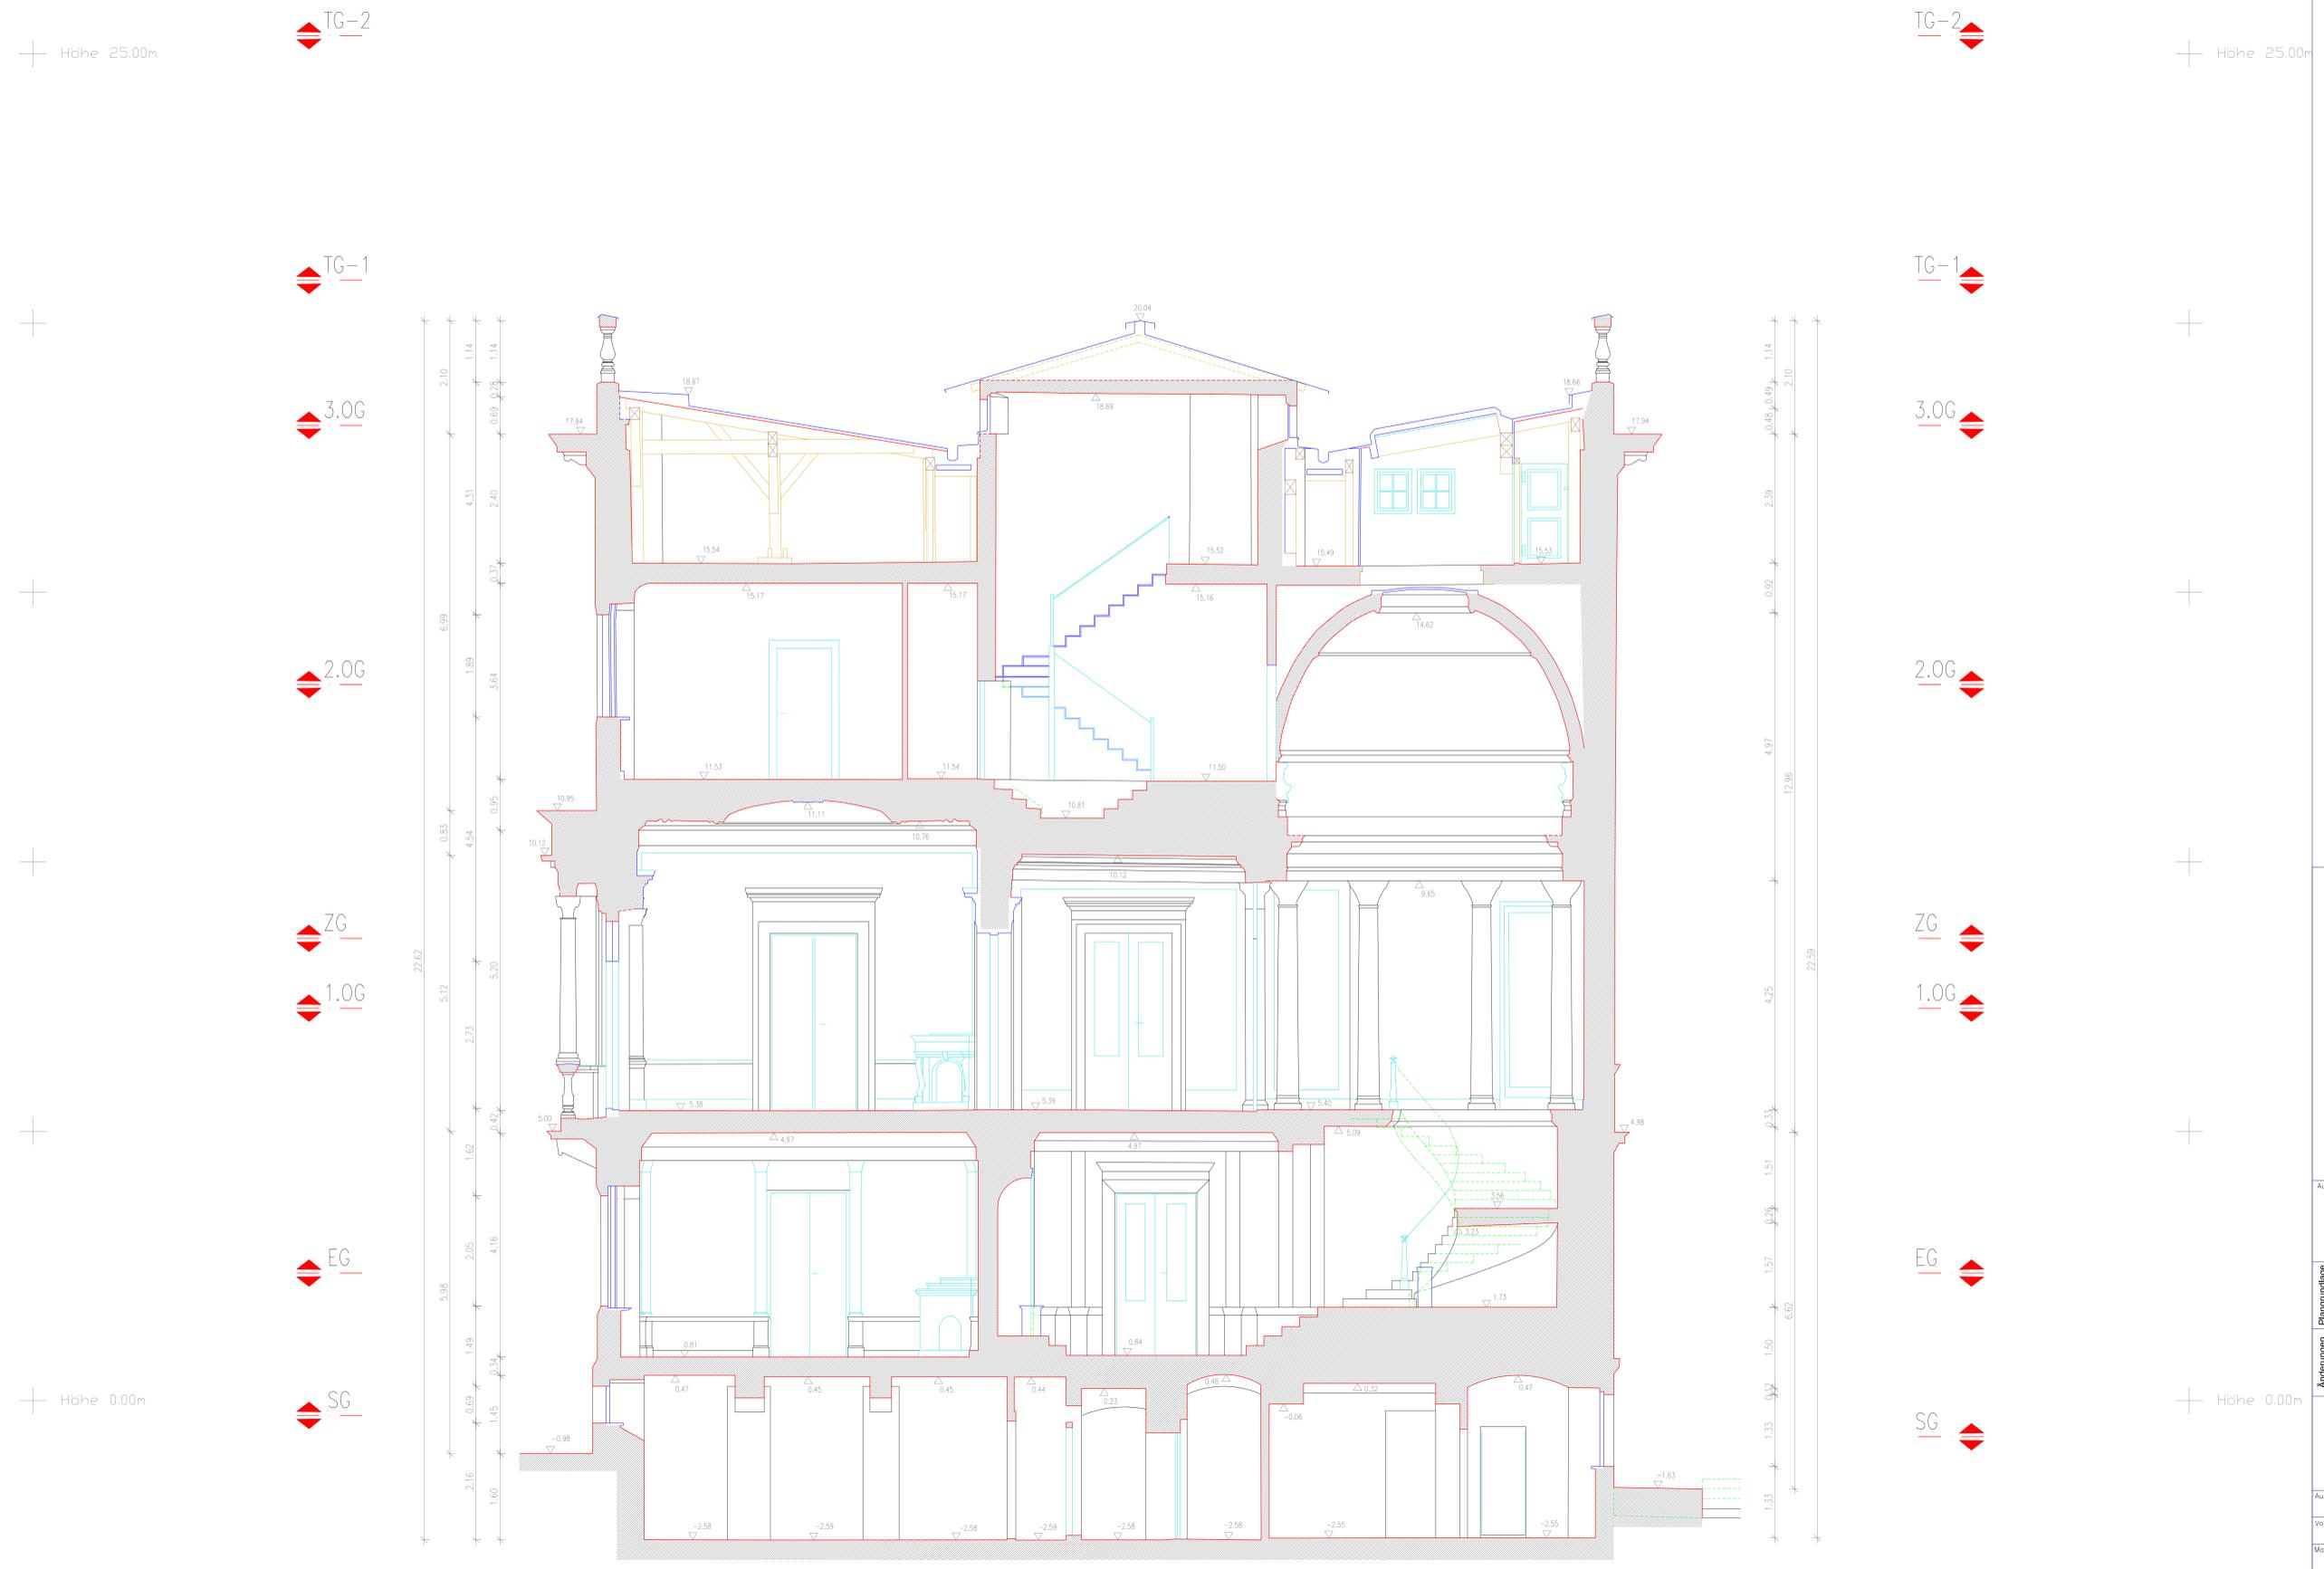

**Legende**

▽ 0.41 Höhe Fertig - Oberfläche  
 △ 0.59 Höhe Fertig - Unterfläche

**Linienartstellung**

- Schnittführung mit Blickrichtung
- Wand geschnitten
- Bauteil geschnitten
- Wand/Bauteil Ansicht
- Wand/Bauteil verdeckt/konstruiert
- Wand/Bauteil abgeteilt
- Bogen umgeklappt

**Farbdarstellung**

- Wand, Mauerwerk
- Bauteil geschnitten
- Bauteil Ansicht
- Bauteil/Wand abgeteilt
- Wand Ansicht
- Bauteil/Wand verdeckt
- Holzkonstruktion

Bauteil ... Tür, Fenster, Ausstattung, Verkleidung


Auftraggeber: Landeshauptstadt Dresden  
 Liegenschaftsamt  
 Abteilung Verwaltung Fach- und Finanzvermögen  
 Ferdinandsplatz 2  
 01069 Dresden

Änderungen | Plangrundlage

Index	Datum	Art der Änderung	Unterschrift

Messungsdatum	Name	Unterschrift
Mai 2008	Göhrer	gemessen
Ausfertigungsdatum: 05.09.08	Nekhardt	bearbeitet
Land: Sachsen	Falasz	geprüft
Kreis: Dresden	Loschwitz	Bezug
Gemeinde: Dresden		Lage
Gemarkung: Loschwitz		Höhe

Auftraggeber-Nr. **08025-G** Ort **Dresden, Schloss Albrechtsberg**  
 Vorhaben-Nr. **08025-G** Vorhaben **Gebäudebestandsaufnahme als Grundlage für Brandschutz, Nutzungskonzeption und restauratorische Befundung**  
 Maßstab **1:50** Darstellung **Querschnitt B**

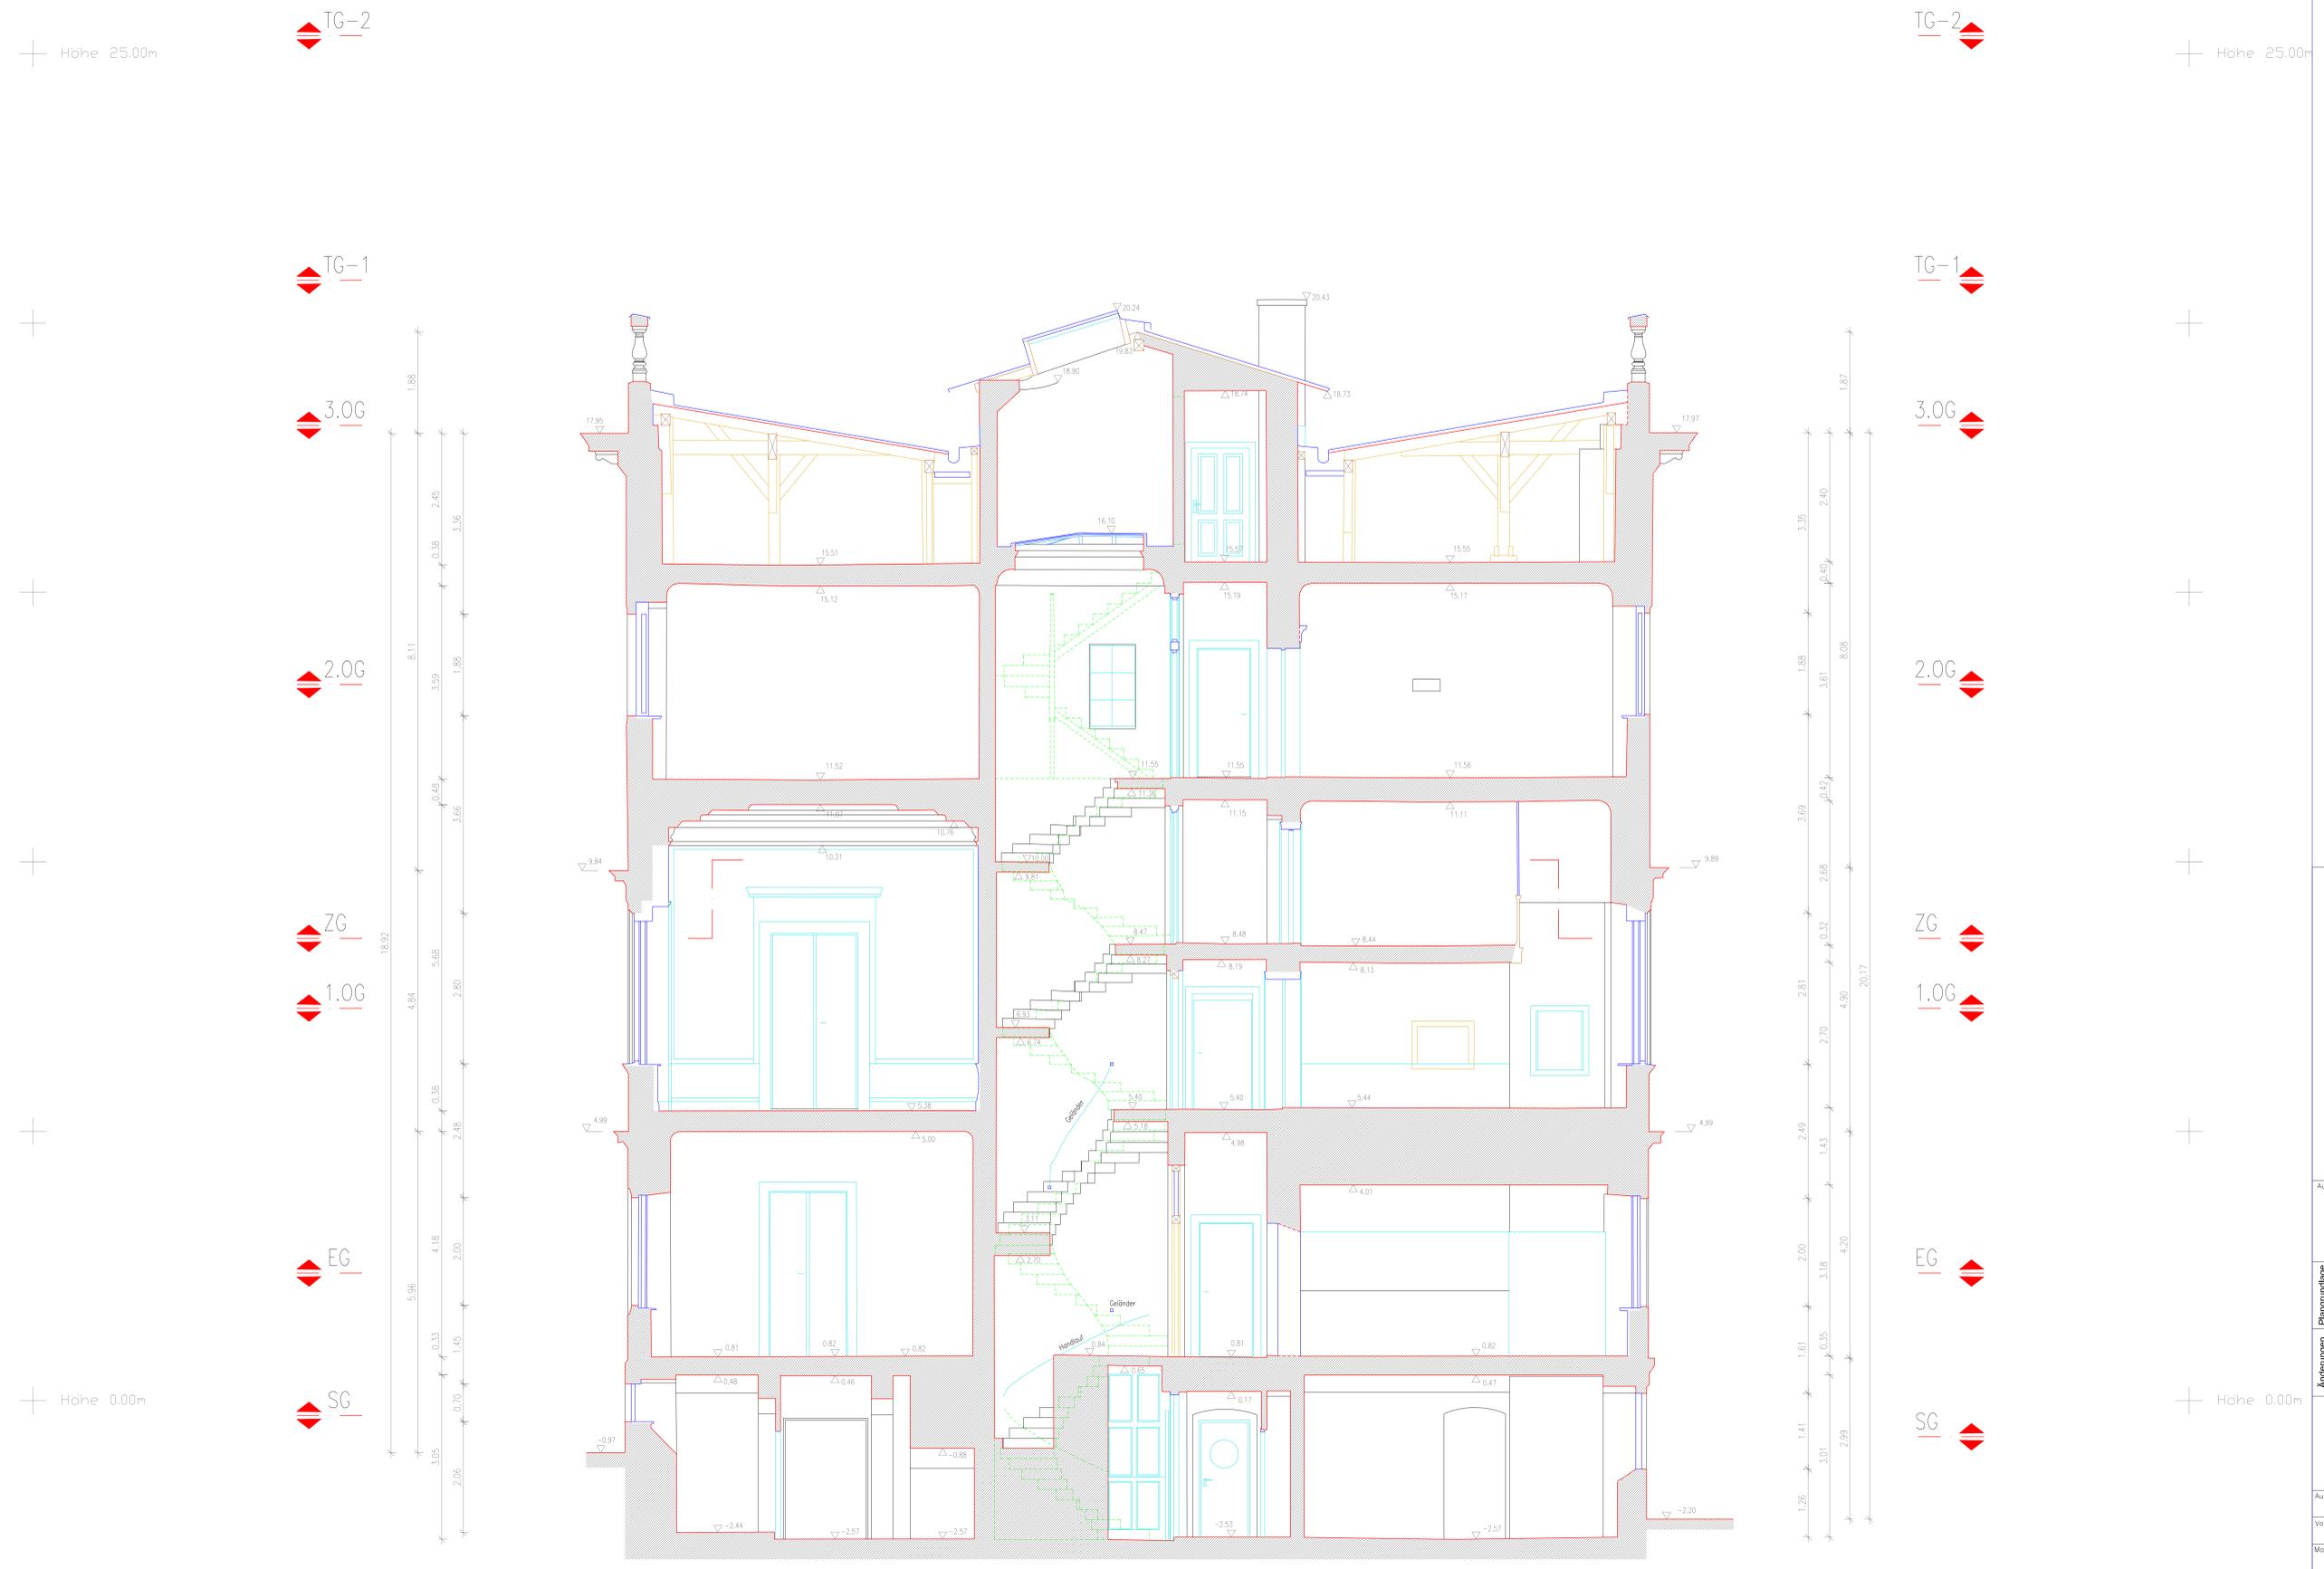

**Legende**

▽ 0.41 Höhe Fertig - Oberfläche  
 △ 0.59 Höhe Fertig - Unterfläche

**Linienart**

- Schnittführung mit Blickrichtung
- Wand geschnitten
- Bauteil geschnitten
- Wand/Bauteil Ansicht
- Wand/Bauteil verdeckt/konstruiert
- Wand/Bauteil abgeteilt
- Bogen umgeklappt

**Farbdarstellung**

- Wand, Mauerwerk
- Bauteil geschnitten
- Bauteil Ansicht
- Bauteil/Wand abgeteilt
- Wand Ansicht
- Bauteil/Wand verdeckt
- Holzkonstruktion

Bauteil ... Tür, Fenster, Ausstattung, Verkleidung

Auftraggeber: Landeshauptstadt Dresden  
 Liegenschaftsamt  
 Abteilung Verwaltung Fach- und Finanzvermögen  
 Ferdinandsplatz 2  
 01069 Dresden

Planungsgrundlage

Index	Datum	Art der Änderung	Unterschrift

Messungsdatum	Name	Unterschrift
Mai 2008	Göhrer	gemessen
Ausfertigungsdatum: 05.09.08	Nekhardt	bearbeitet
Land: Sachsen	Falasch	geprüft
Kreis: Dresden	Bezug	
Gemeinde: Dresden	Lage	Höhe
Gemarkung: Loschwitz	EG, Foyer OK FFH = ±0.00m	100.00m = 1:50 (HÖHENSCHALE)

Auftraggeber-Nr.: **08025-G** Ort: **Dresden, Schloss Albrechtsberg**  
 Vorhaben-Nr.: **08025-G** Vorhaben: **Gebäudebestandsaufnahme als Grundlage für Brandschutz, Nutzungskonzeption und restauratorische Befundung**  
 Maßstab: **1:50** Darstellung: **Querschnitt C**  
 Blatt-Nr.: **08025-G-11**


Höhe 0.00m

Höhe 0.00m

TG-2

TG-1

3.OG

2.OG

ZG

1.OG

EG

SG

TG-2

TG-1

3.OG

2.OG

ZG

1.OG

EG

SG



**Legende**

▽ 0.41 Höhe Fertig - Oberfläche  
 ▽ 0.59 Höhe Fertig - Unterfläche

--- Schnittführung mit Blickrichtung  
 --- Linienansicht  
 --- Wand geschnitten  
 --- Bauteil geschnitten  
 --- Wand/Bauteil Ansicht  
 --- Wand/Bauteil verdeckt/konstruiert  
 --- Wand/Bauteil abgetastet  
 --- Bauteil/Bauteil abgetastet  
 --- Bogen umgeklappt

**Farbdarstellung**  
 ■ Wand, Mauerwerk  
 ■ Bauteil geschnitten  
 ■ Bauteil Ansicht  
 ■ Bauteil/Wand abgetastet  
 ■ Wand Ansicht  
 ■ Bauteil/Wand verdeckt  
 ■ Holzkonstruktion  
 ■ Bauteil ... Tür, Fenster, Ausstattung, Verkleidung

**Auftraggeber**  
 Landeshauptstadt Dresden  
 Liegenschaftsamt  
 Abteilung Verwaltung Fach- und Finanzvermögen  
 Ferdinandsplatz 2  
 01069 Dresden

**Planungsgrundlage**  
 \_\_\_\_\_  
 \_\_\_\_\_  
 \_\_\_\_\_

Index	Datum	Art der Änderung	Unterschrift

**Messungsdatum** Mai 2008  
**Ausfertigungsdatum** 05.09.09  
**Land** Sachsen  
**Kreis** Dresden  
**Gemeinde** Loschwitz  
**Gemarkung** Loschwitz

**Auftraggeber-Nr.** \_\_\_\_\_  
**Ort** Dresden, Schloss Albrechtsberg  
**Vorhaben-Nr.** \_\_\_\_\_  
**Verfahren-Nr.** 08025-G  
**Modul-Nr.** \_\_\_\_\_  
**Darstellung** Querschnitt D

**Messung** Name: \_\_\_\_\_  
 gemessen: Götter  
 bearbeitet: Nethorst  
 geprüft: Faltsch  
 Blaup. Logo: \_\_\_\_\_  
 Lage: Höhe: \_\_\_\_\_  
 Format: 1070 x 860  
 Folio-Nr.: \_\_\_\_\_  
 Blatt-Nr.: \_\_\_\_\_

**08025-G-12**  
**1:50**  
**1**


TG-2

TG-2

TG-1

TG-1

3.OG

3.OG

2.OG

2.OG

ZG

ZG

1.OG

1.OG

EG

EG

SG

SG

Höhe 0.00m

Höhe 0.00m



**Legende**

▽ 0.41 Höhe Fertig - Oberfläche  
 △ 0.59 Höhe Fertig - Unterfläche

--- Schnittführung mit Blickrichtung  
 --- Linienansicht  
 --- Wand geschnitten  
 --- Bauteil geschnitten  
 --- Wand/Bauteil Ansicht  
 --- Wand/Bauteil verdeckt/konstruiert  
 --- Wand/Bauteil abgetastet  
 --- Bauteil/Bauteil verdeckt  
 --- Bogen umgeklappt

**Farbdarstellung**  
 ■ Wand, Mauerwerk  
 ■ Bauteil geschnitten  
 ■ Bauteil Ansicht  
 ■ Bauteil/Wand abgetastet  
 ■ Bauteil/Wand verdeckt  
 ■ Bauteil/Wand abgetastet  
 ■ Holzkonstruktion  
 ■ Bauteil ... Tür, Fenster, Ausstattung, Verkleidung

**Auftraggeber**  
 Landeshauptstadt Dresden  
 Liegenschaftsamt  
 Abteilung Verwaltung Fach- und Finanzvermögen  
 Ferdinandsplatz 2  
 01069 Dresden


**Planungsunterlagen**  
 Index Datum Art der Änderung Unterschrift

**Messungsdatum** Mai 2008  
**Ausfertigungsdatum** 05.09.08  
**Land** Sachsen  
**Kreis** Dresden  
**Gemeinde** Dresden  
**Gemarkung** Loschwitz

**Auftraggeber-Nr.** Dresden, Schloss Albrechtsberg  
**Vorhaben-Nr.** 08025-G  
**Modell-Nr.** 08025-G-9

**Verfahren-Nr.** 08025-G  
**Darstellung** Querschnitt A  
**Blatt-Nr.** 1



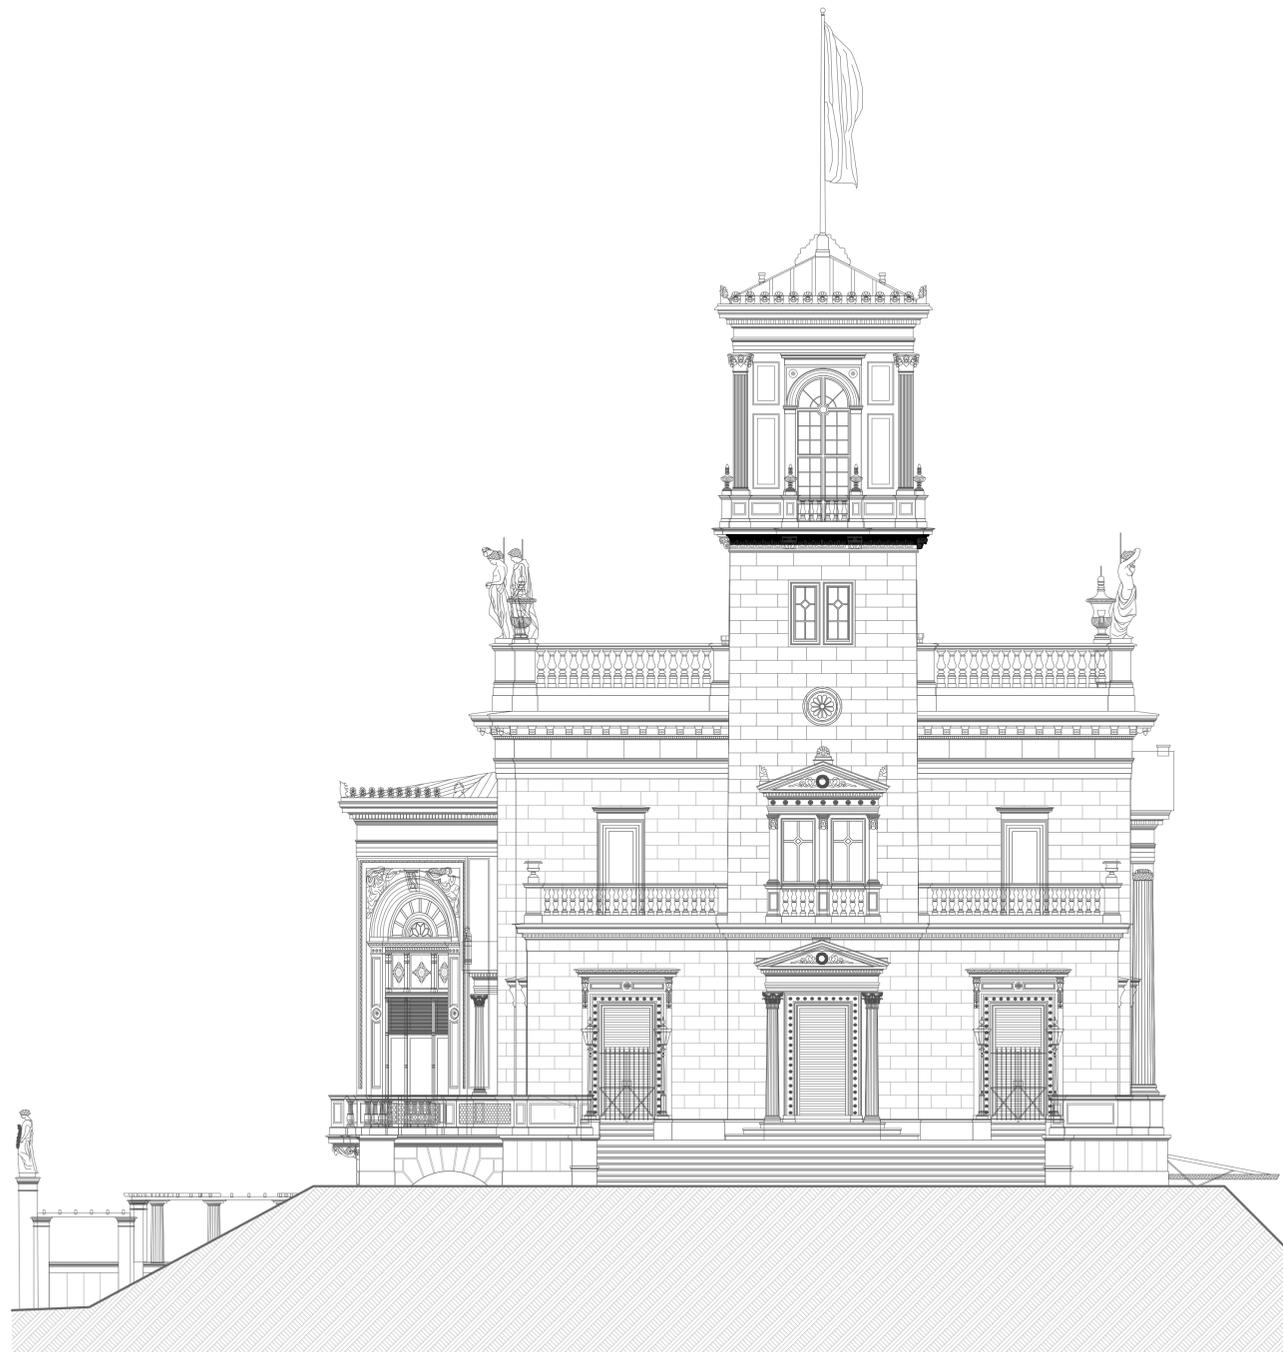

## BESTANDSPLAN

IMG\_0303\_4A6A9977.jpg


objektanschrift  
 Schloss Albrechtsberg  
 Bautzner Straße 130  
 01099 Dresden

Darstellung  
 Ansicht Ost  
 Maßstab 1:100  
 Planformat: DIN A1  
 Datum: 02.11.2024

Kontakt  
 Eibcontor GmbH  
 Quartier Frauenkirche VI  
 Galeriestraße 22, 01067 Dresden  
 T +49 (0) 351 656 15 282  
 F +49 (0) 351 656 15 283  
 info@eibcontor.com  
 www.eibcontor.com

Hinweise  
 Gemessen wurde mit Leica BLK 360 Laserscannen. Die Messung wurde nicht verformungsgerecht durchgeführt. Abersungsbezeichnung der Bauteile können sich als abweichend von den Angaben verstehen. Alle Längenangaben verstehen sich als circa Werten. Die Messung der Räume erfolgt bis circa 1,00 m Höhe. Die Konstruktionen und Fassadenelemente wurden nur teilweise gemessen, insofern möglich. Maße sind nicht als verbindlich zu betrachten. Die Fertigung 3D-Modelle erfolgt auf Grundlage unserer Aufmaße. Ferner legen wir die vorgefundenen bzw. die von Auftraggeber mitgeteilte Nutzung zugrunde. Eine Prüfung und Bestätigung, ob die ausgedruckte bzw. angefertigte Nutzung baurechtlich zulässig oder genehmigt ist, ist hiermit nicht verbunden, worauf ausdrücklich hingewiesen wird.

Img\_DDF3FD80\_DDF3FD80.tif

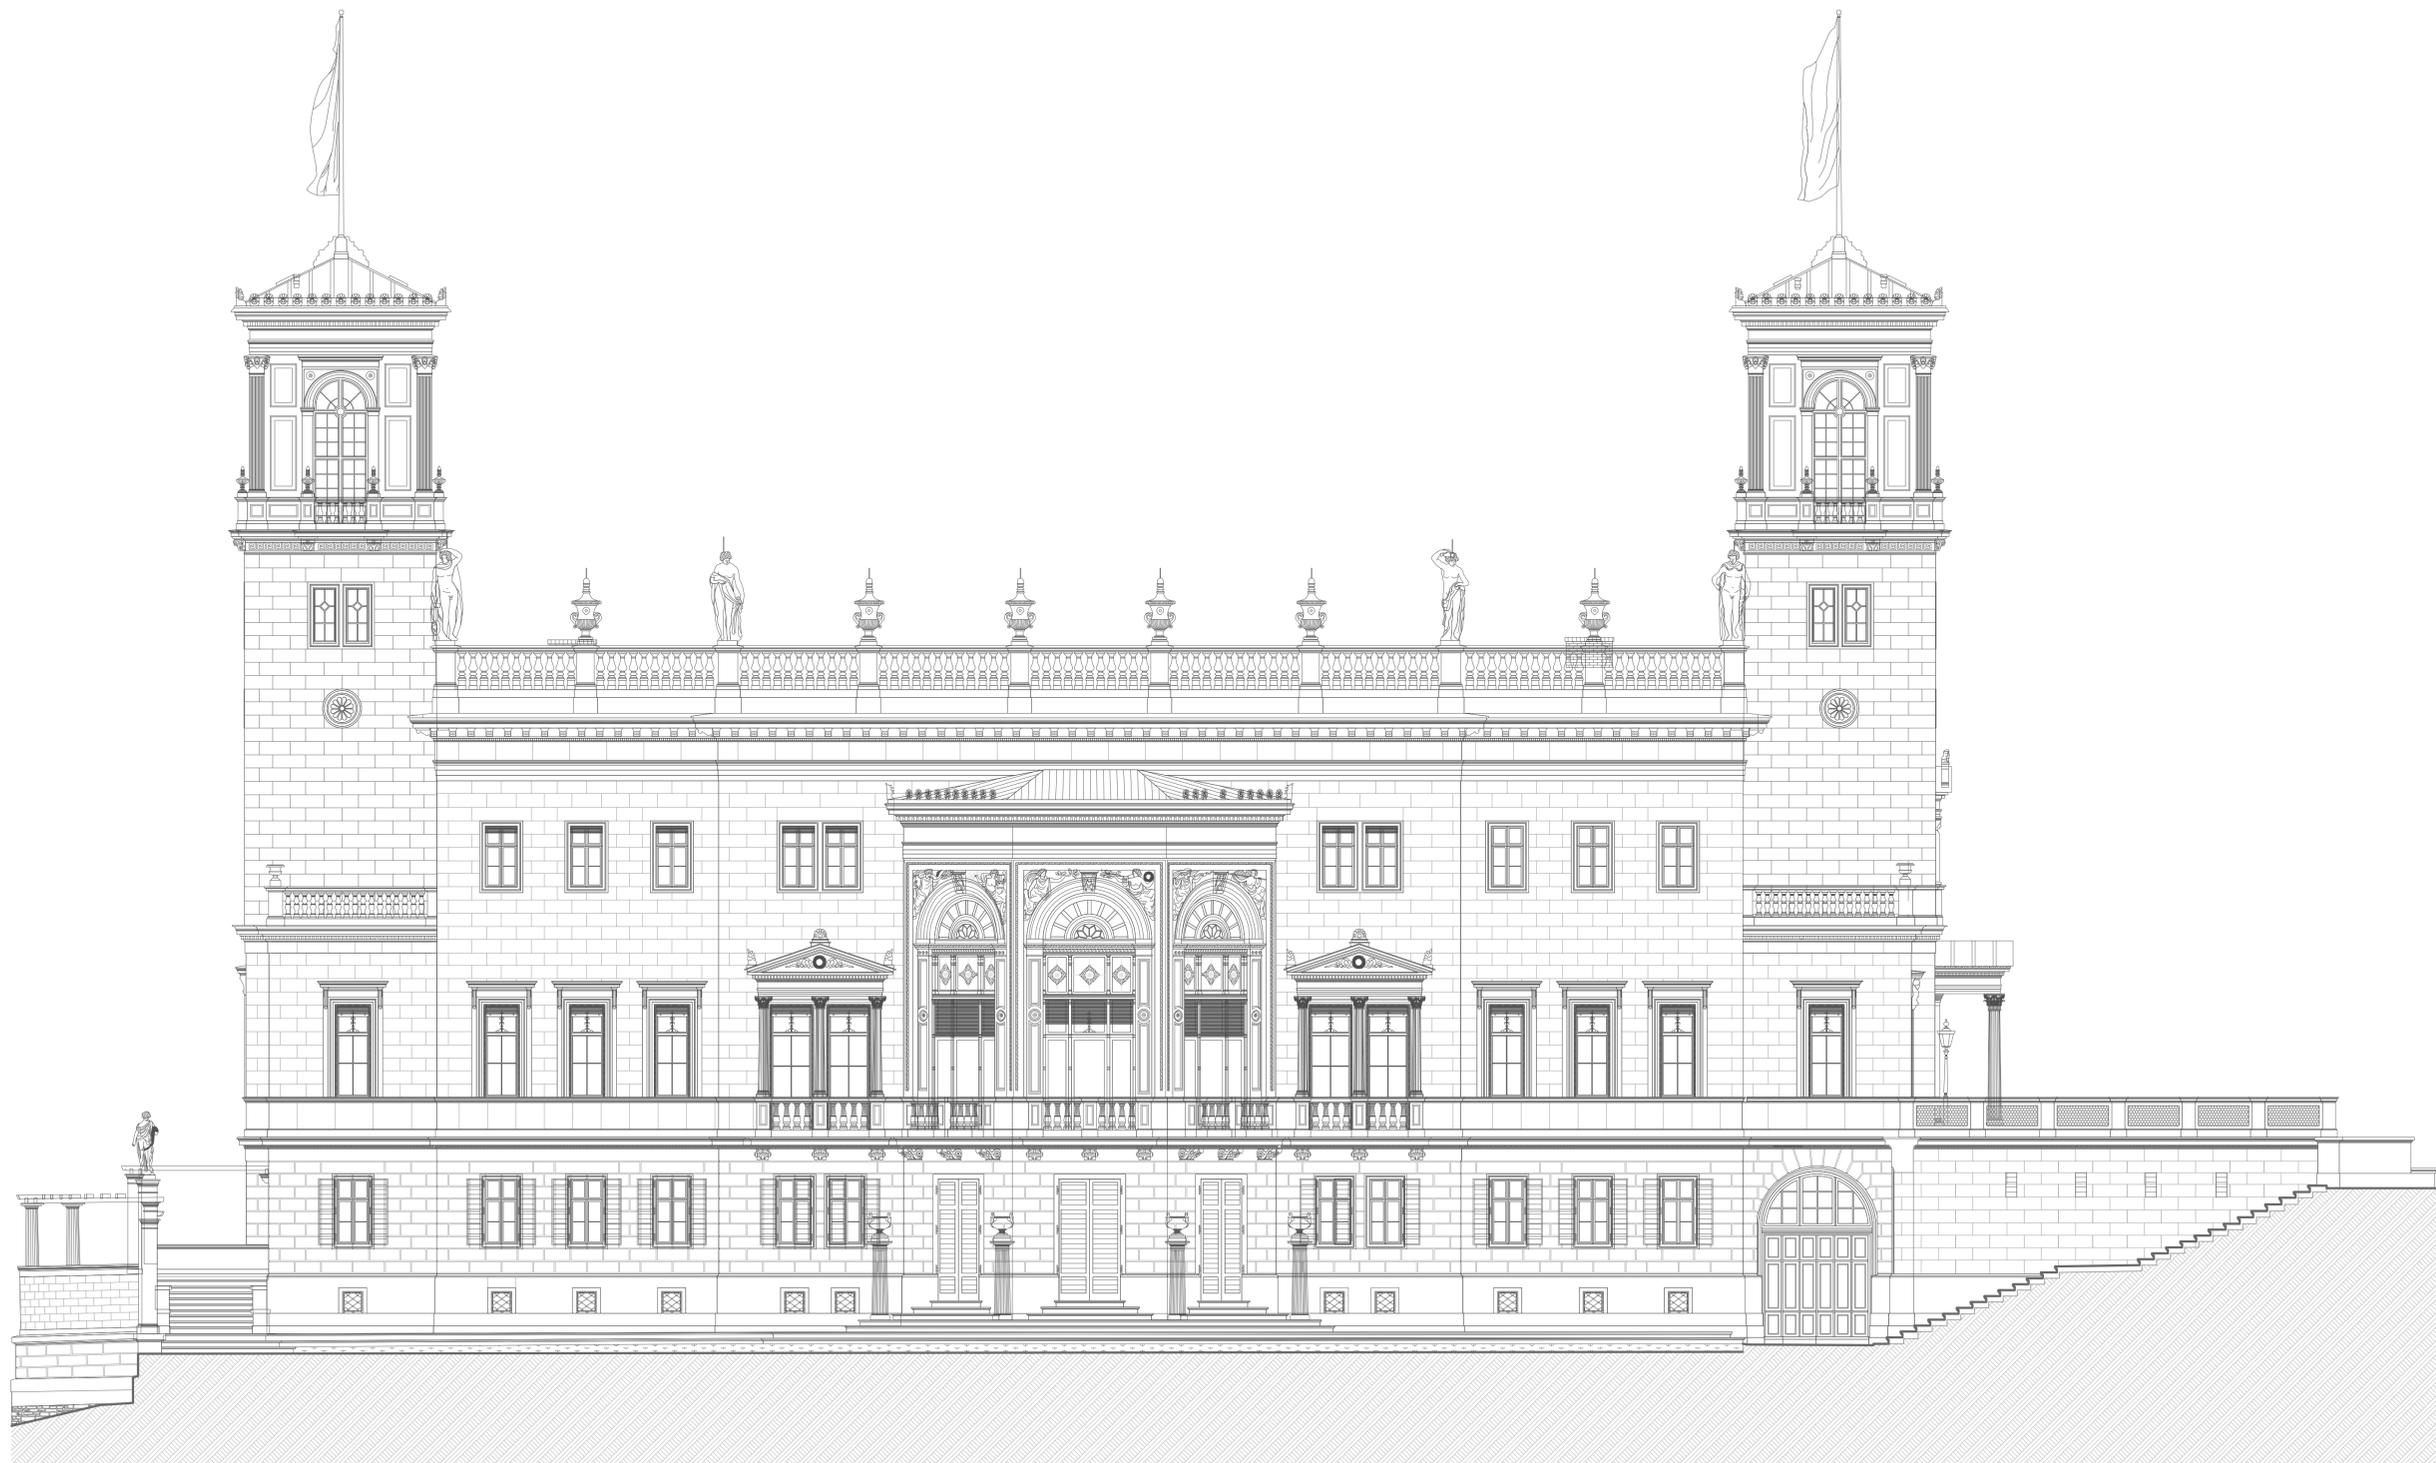

BESTANDSPLAN


IMG\_0303\_4A6A9977.jpg

objektschrift  
 Schloss Albrechtsberg  
 Bautzner Straße 130  
 01099 Dresden

Darstellung  
 Ansicht Süd  
 Maßstab 1:100  
 Planformat 1,189x594  
 Datum 02.11.2024

Kontakt  
 Elbcantor GmbH  
 Quartier Frauenkirche V1  
 Galeriestraße 22, 01067 Dresden  
 T +49 (0) 351 656 15 282  
 F +49 (0) 351 656 15 283  
 info@elbcantor.com  
 www.elbcantor.com

Hinweise  
 Gemessen wurde mit Leica BLK 360 Laserscanner. Die Messung wurde nicht vermögensgerecht durchgeführt. Die Messung kann sich als abweichend erweisen. Alle Angaben verstehen sich als Orientierung. Die Messung der Räume erfolgt ca. 10 cm Höhe. Die Flächenberechnung und Fassadenfläche wurden teilweise gemessen, insofern möglich. Maße sind nicht als Grundlage für die Erstellung von Kostenvoranschlägen oder für die Ausführung von Arbeiten zu verwenden. Die Flächenberechnung erfolgt auf Grundlage unserer Aufmaßes. Ferner liegen wir die vorliegende Gew. die von Auftraggeber bereitete Nutzung zugrunde. Eine Prüfung und Bewertung der ausgearbeiteten oder angefertigten Nutzung kann rechtlich zulässig oder genehmigt ist. Es handelt sich nicht um einen Verkaufsplan.

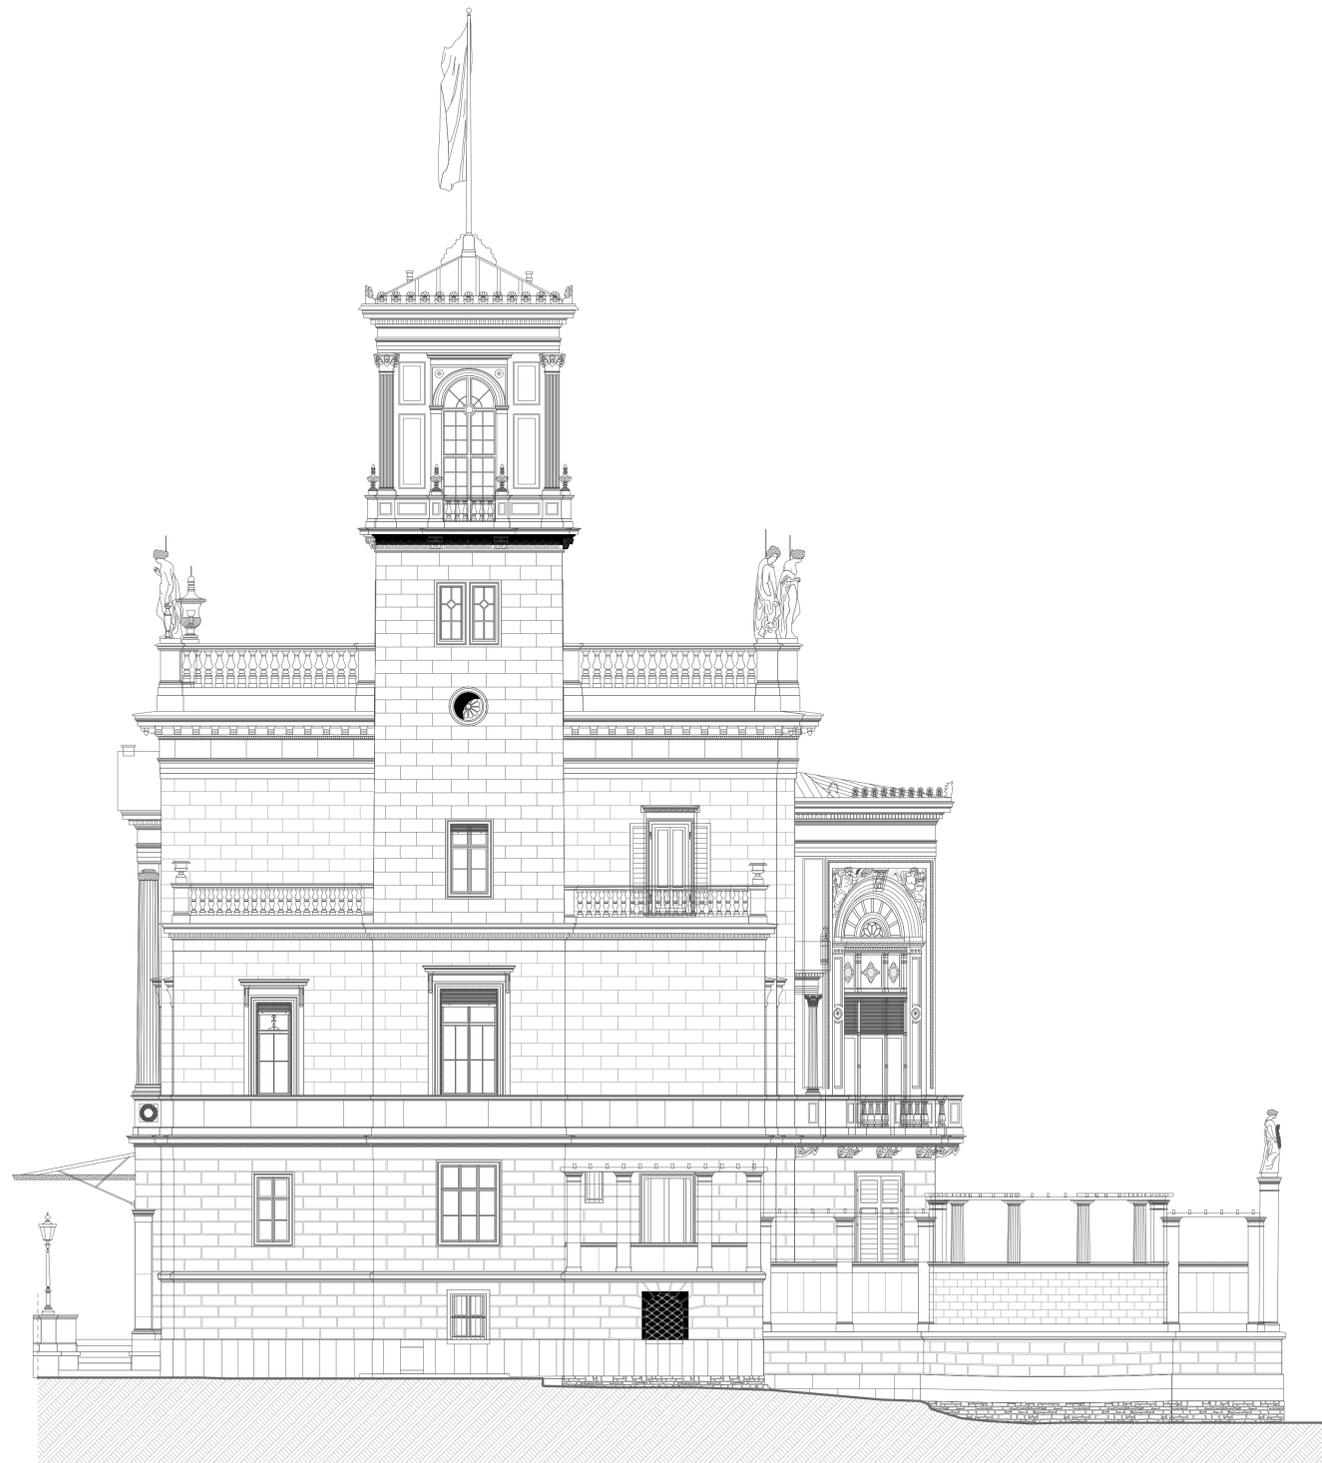

## BESTANDSPLAN

IMG\_0303\_4A6A9977.jpg

objektanschrift  
 Schloss Abrechtsberg  
 Bautzner Straße 130  
 01099 Dresden

Darstellung  
 Ansicht West  
 Maßstab 1:100  
 Planformat: DIN A1  
 Datum: 02.11.2024

Kontakt  
 Eibcontor GmbH  
 Quartier Frauenkirche VI  
 Galeriestraße 22, 01067 Dresden  
 T +49 (0) 351 656 15 282  
 F +49 (0) 351 656 15 283  
 info@eibcontor.com  
 www.eibcontor.com

Hinweise  
 Gemessen wurde mit Leica BLK 360 Laserscannen. Die Messung wurde nicht verformungsgerecht durchgeführt. Abmessungsbezeichnungen der Bauteile können sich als abweichend von den Angaben verstehen. Alle Abmessungen verstehen sich als circa Längen. Die Messung der Räume erfolgt ca. 100 cm Höhe. Die Konstruktionen und Fassadenelemente wurden nur teilweise gemessen, insofern möglich. Maße sind nicht als verbindlich zu betrachten. Für eventuelle Abweichungen ist die Verantwortung bei der Auftragserteilung zu verbleiben. Die vorliegende Skizze ist die Grundlage unserer Aufmaßarbeiten. Ferner legen wir die Verantwortung über die von Auftraggeber bereitete Nutzung zugrunde. Eine Prüfung und Bestätigung der ausgedruckten oder angefertigten Nutzung, Baurechtlich zulässig oder genehmigt ist, ist hiermit nicht verbunden, worauf ausdrücklich hingewiesen wird.

Img\_DDF3FD80\_DDF3FD80.tif