
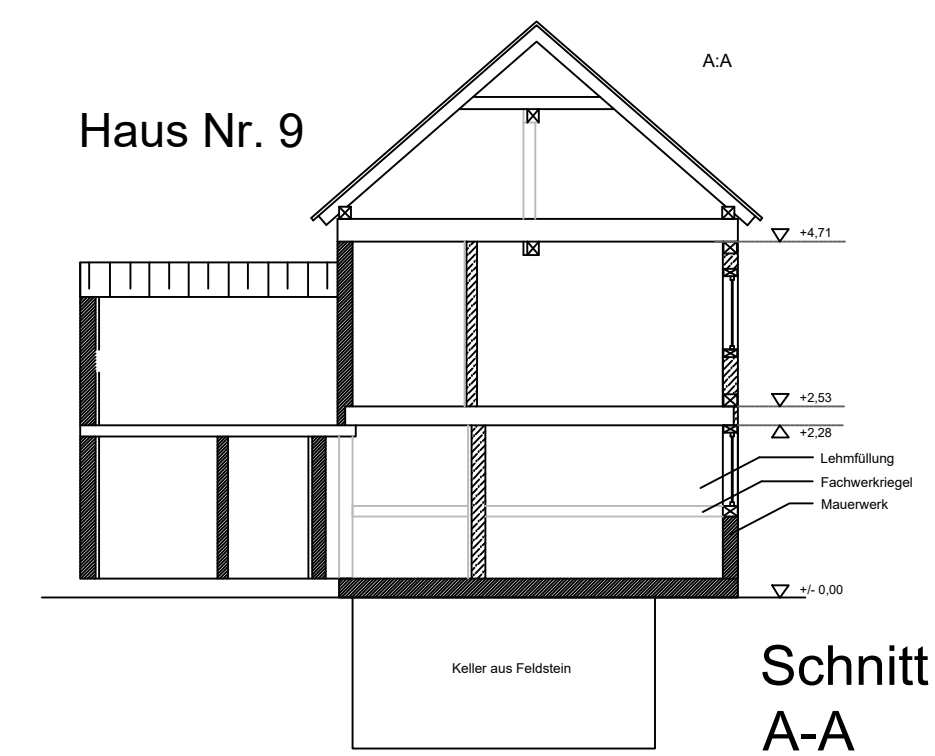
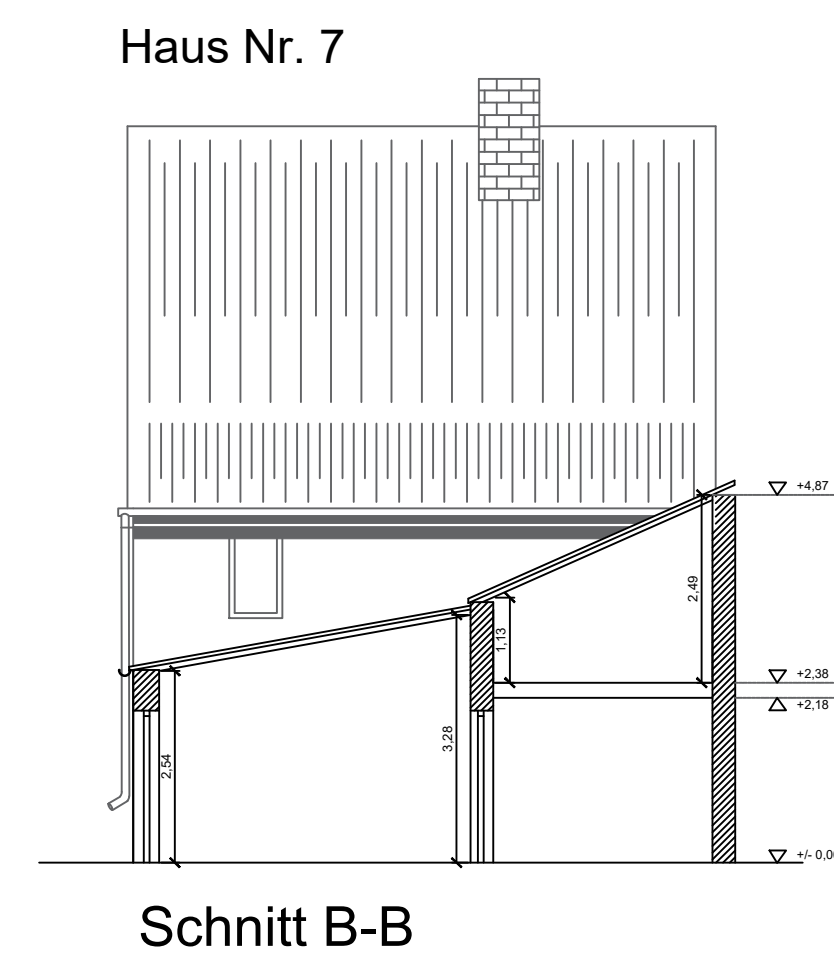
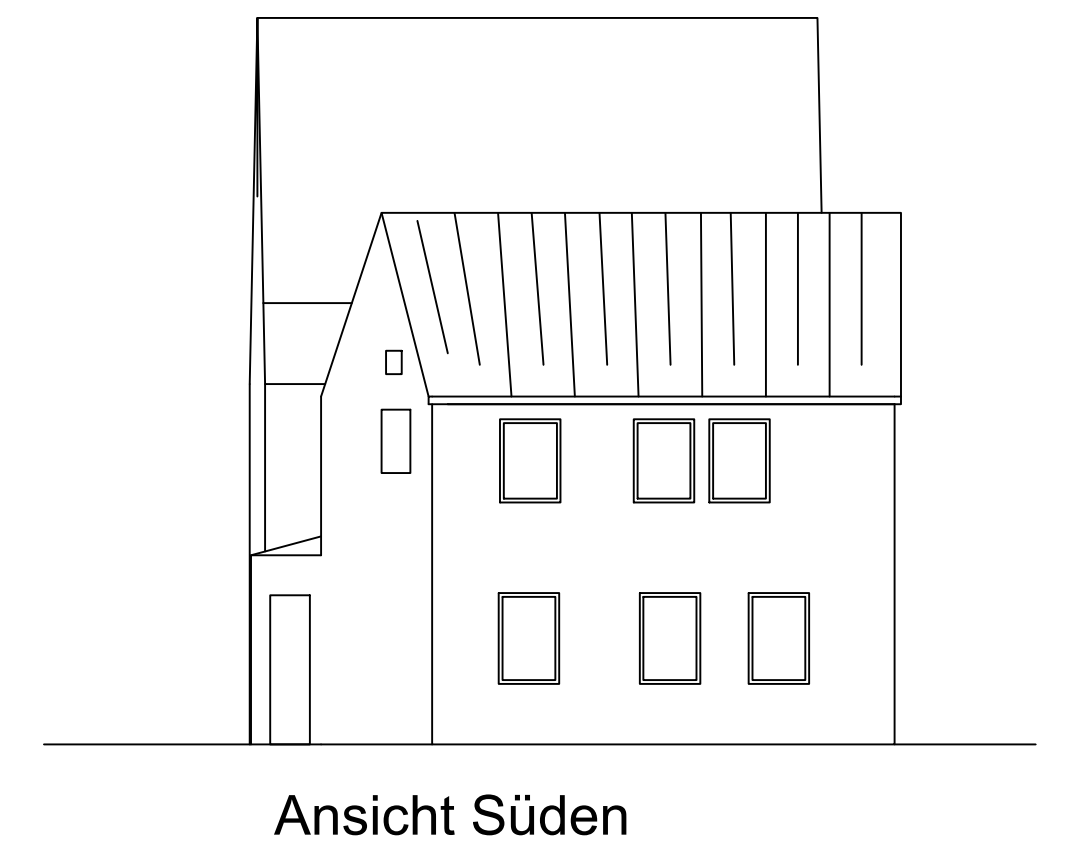
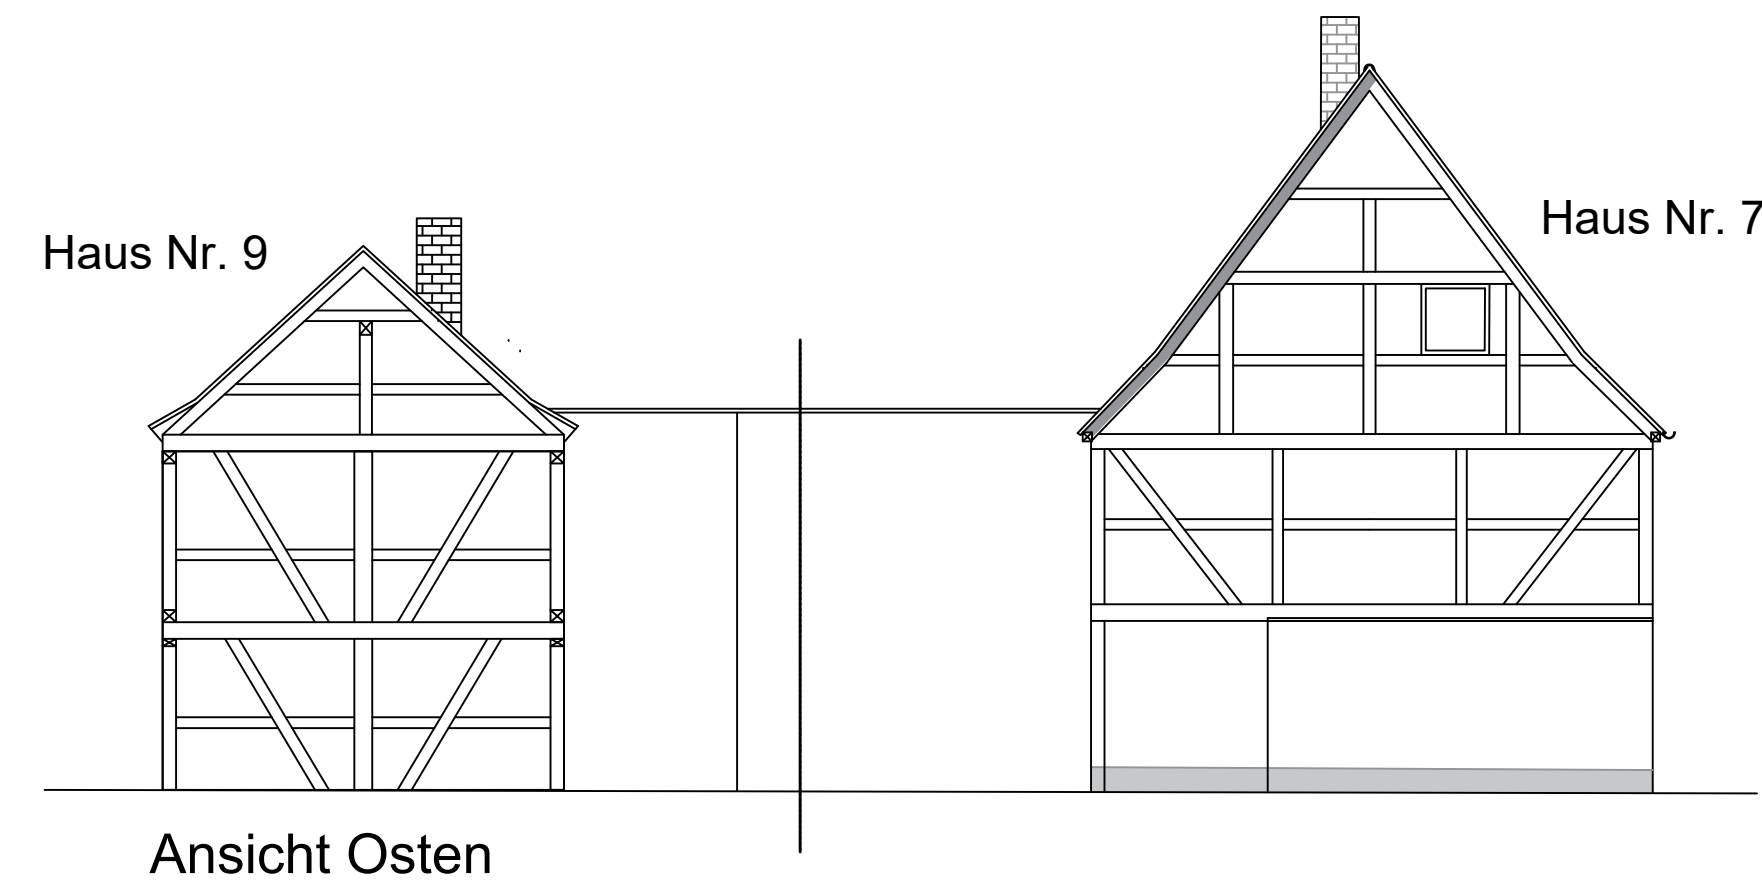
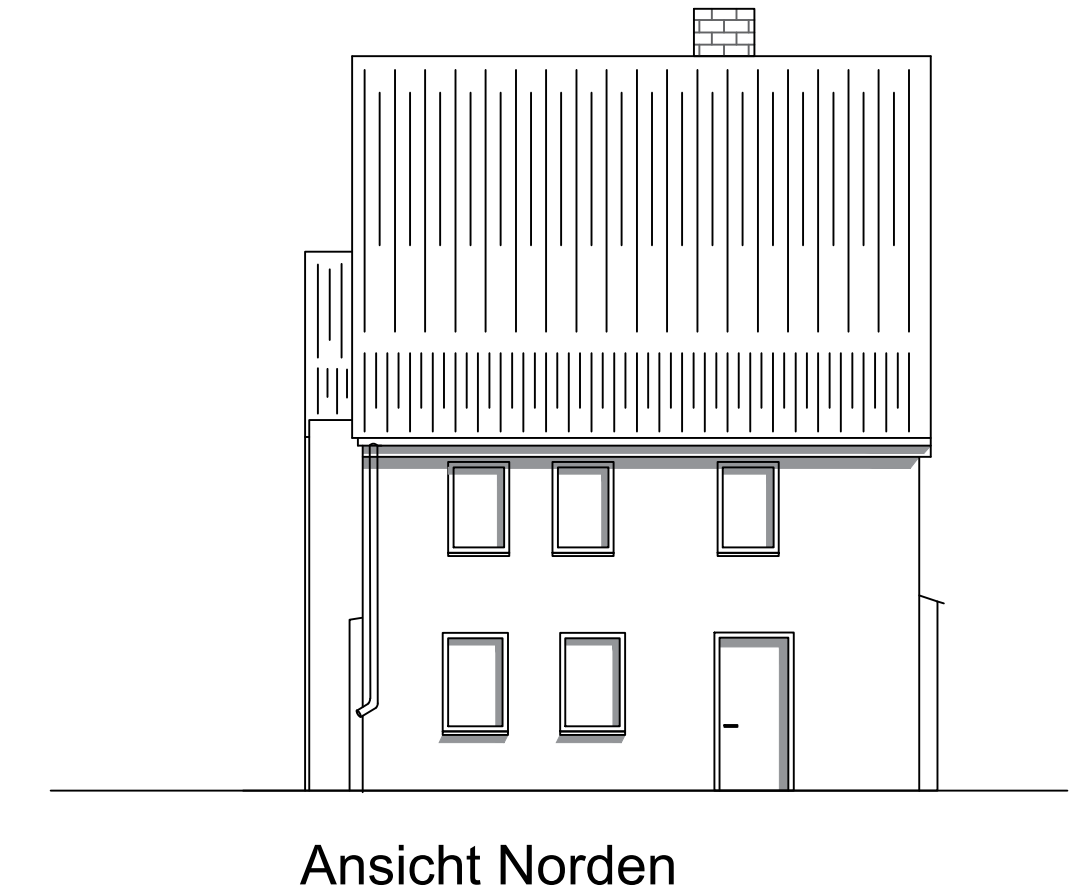


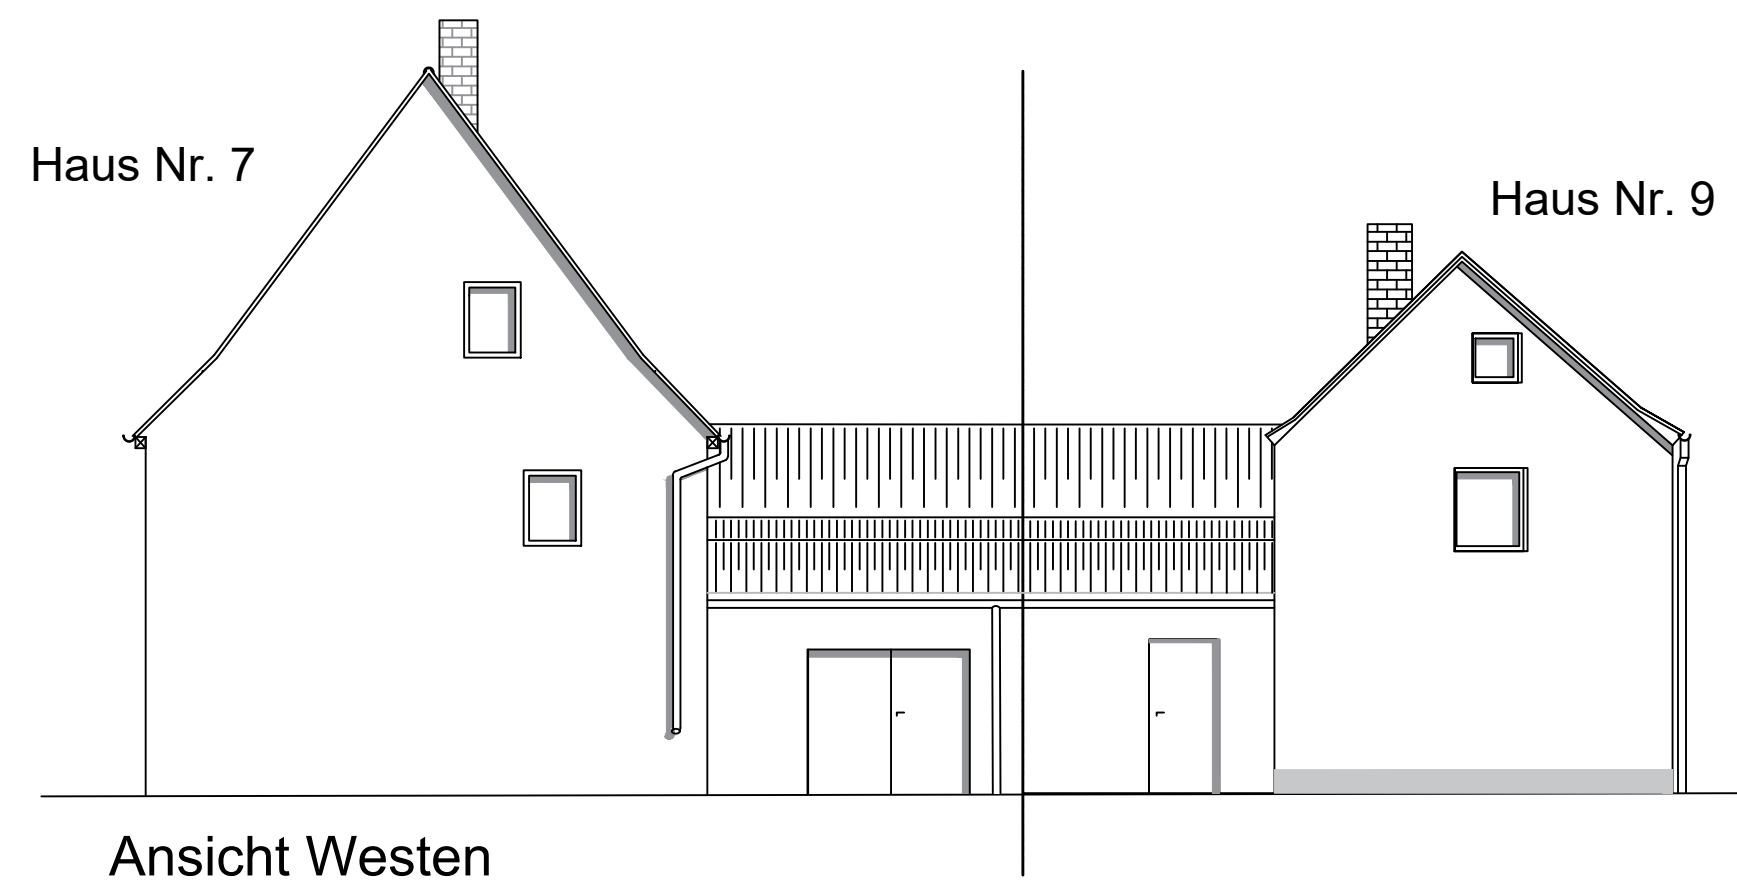

Auftraggeber Stadt Zerbst Amt für zentrale Dienste				Planersteller: ISA GmbH B.-Brecht-Str. 11 06844 Dessau Tel.: 0340/611818 Fax: 0340/611819	
Objekt: Großer Klosterhof 9					
Inhalt: Bestandsplan zum LV Abbruch Grundrisse, Ansichten und Schnitte		Index	Geändert	Datum	Name
Verfasser: T. Schedler		Bauherr: T. Schedler		gezeichnet: T. Schedler	
Maßstab: 1:100		Datum: 21.07.2025		Blatt-Nr.: 01	