
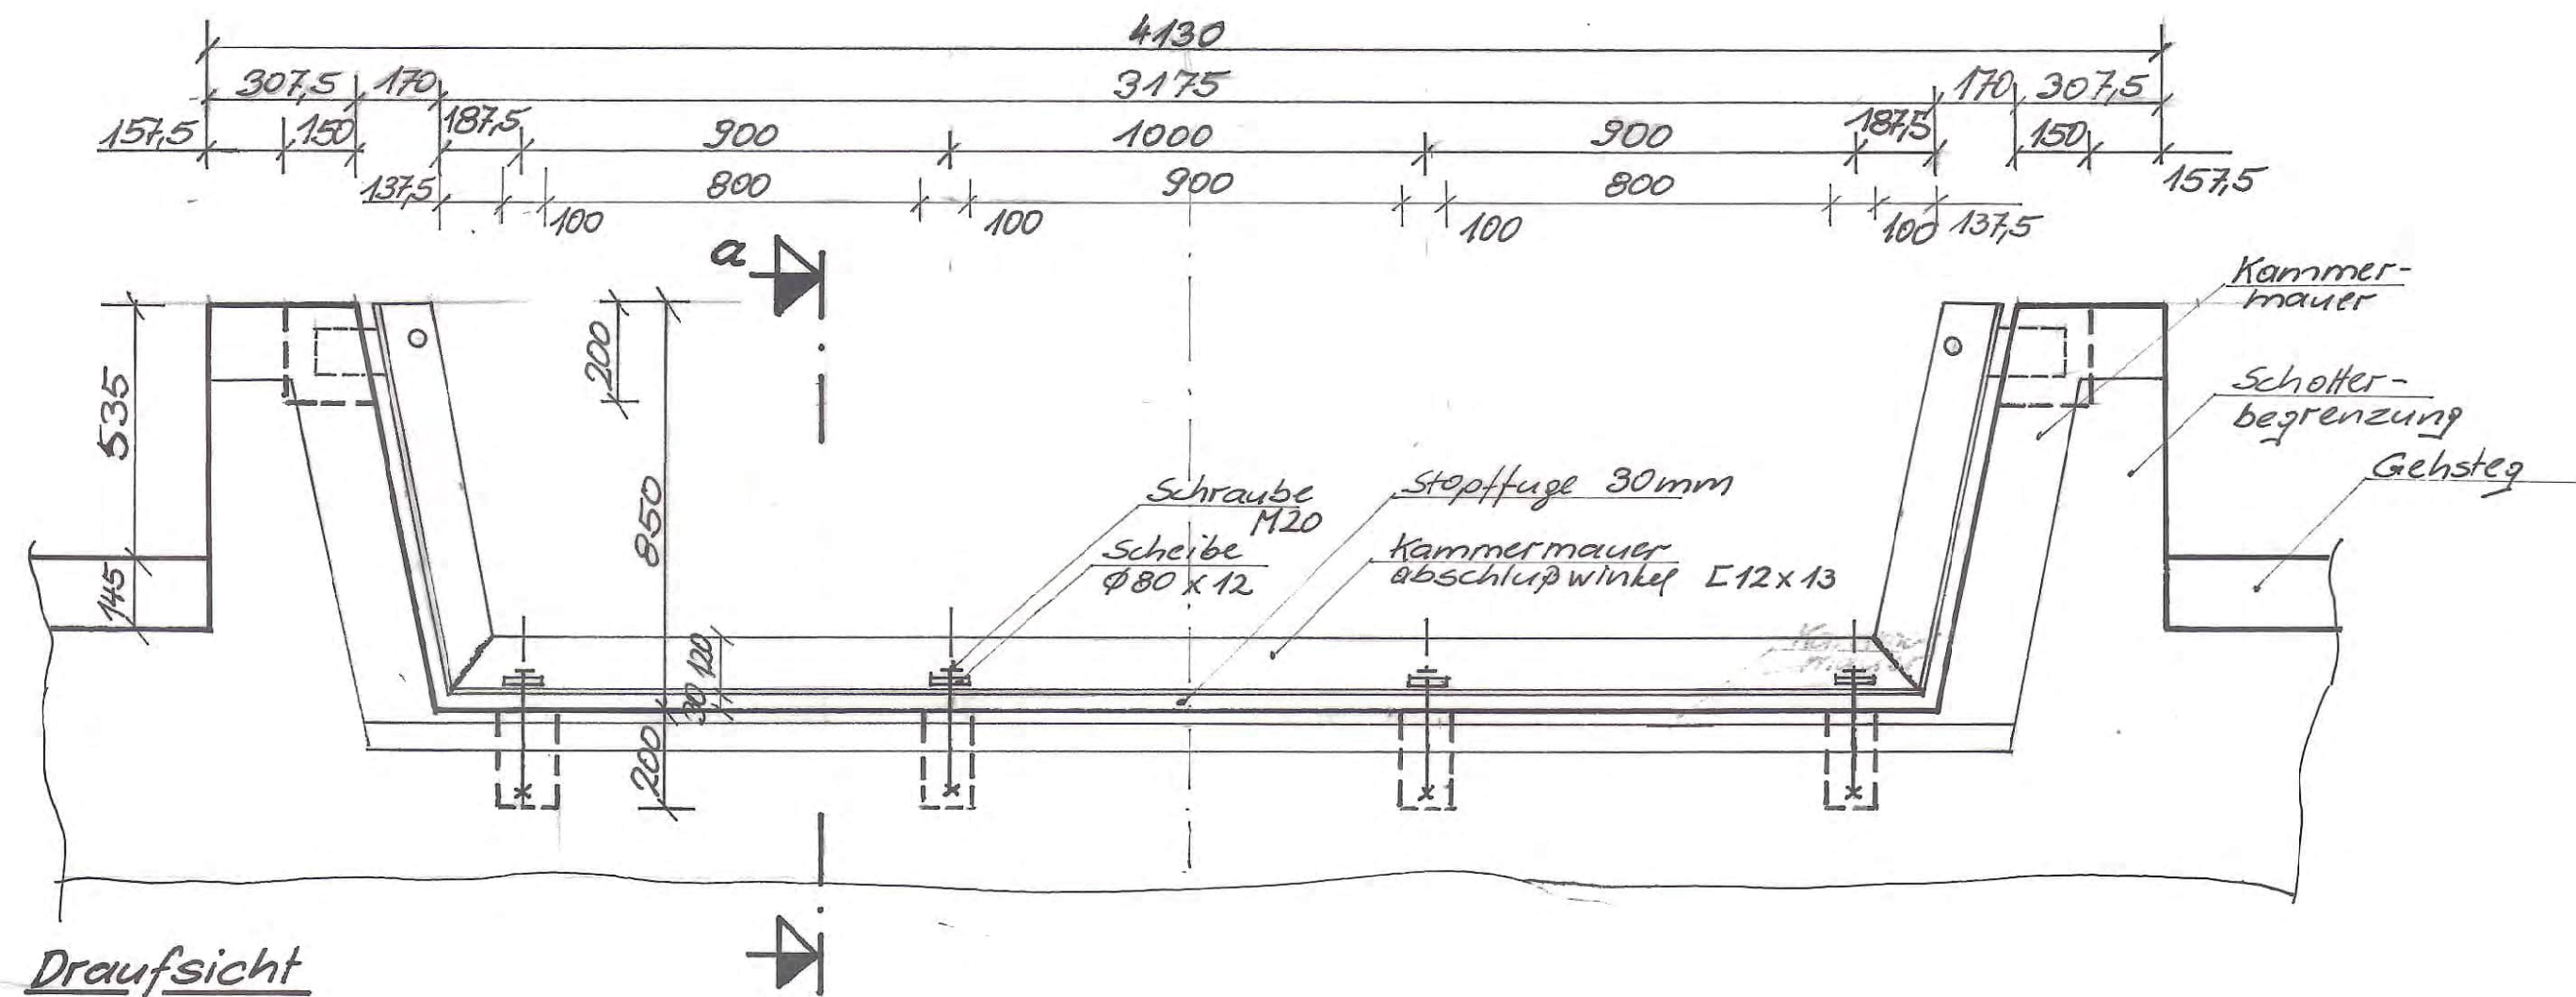


Ansicht


Schnitt a-a

(Winkel ~~in der~~ in der Horizontalen dargestellt.)

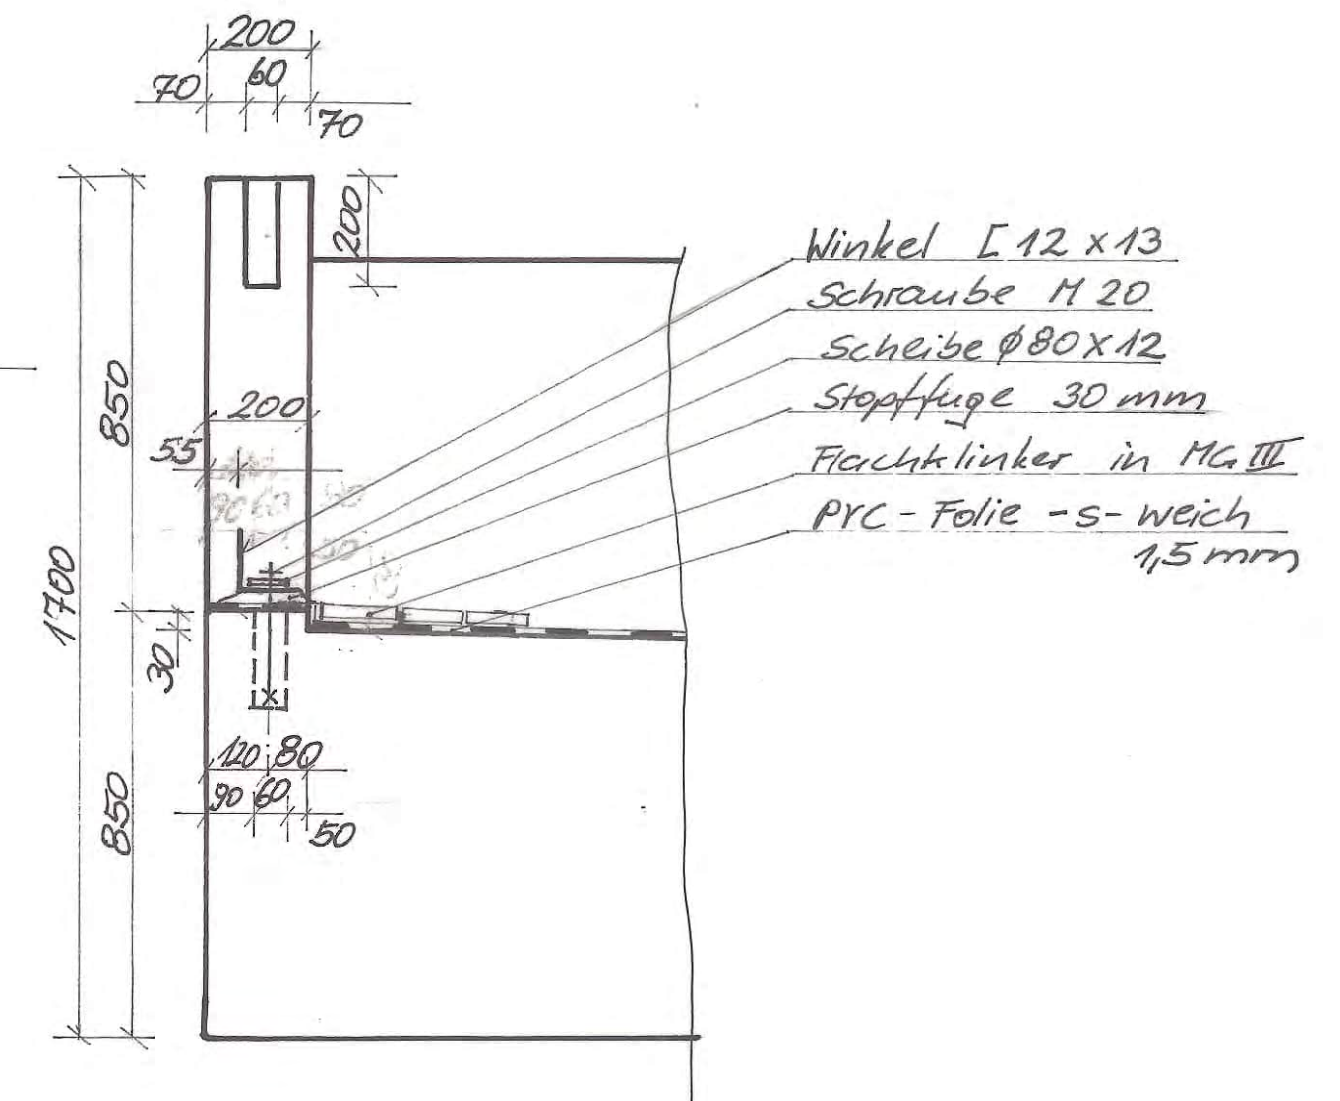

Draufsicht

(ohne Winkel)

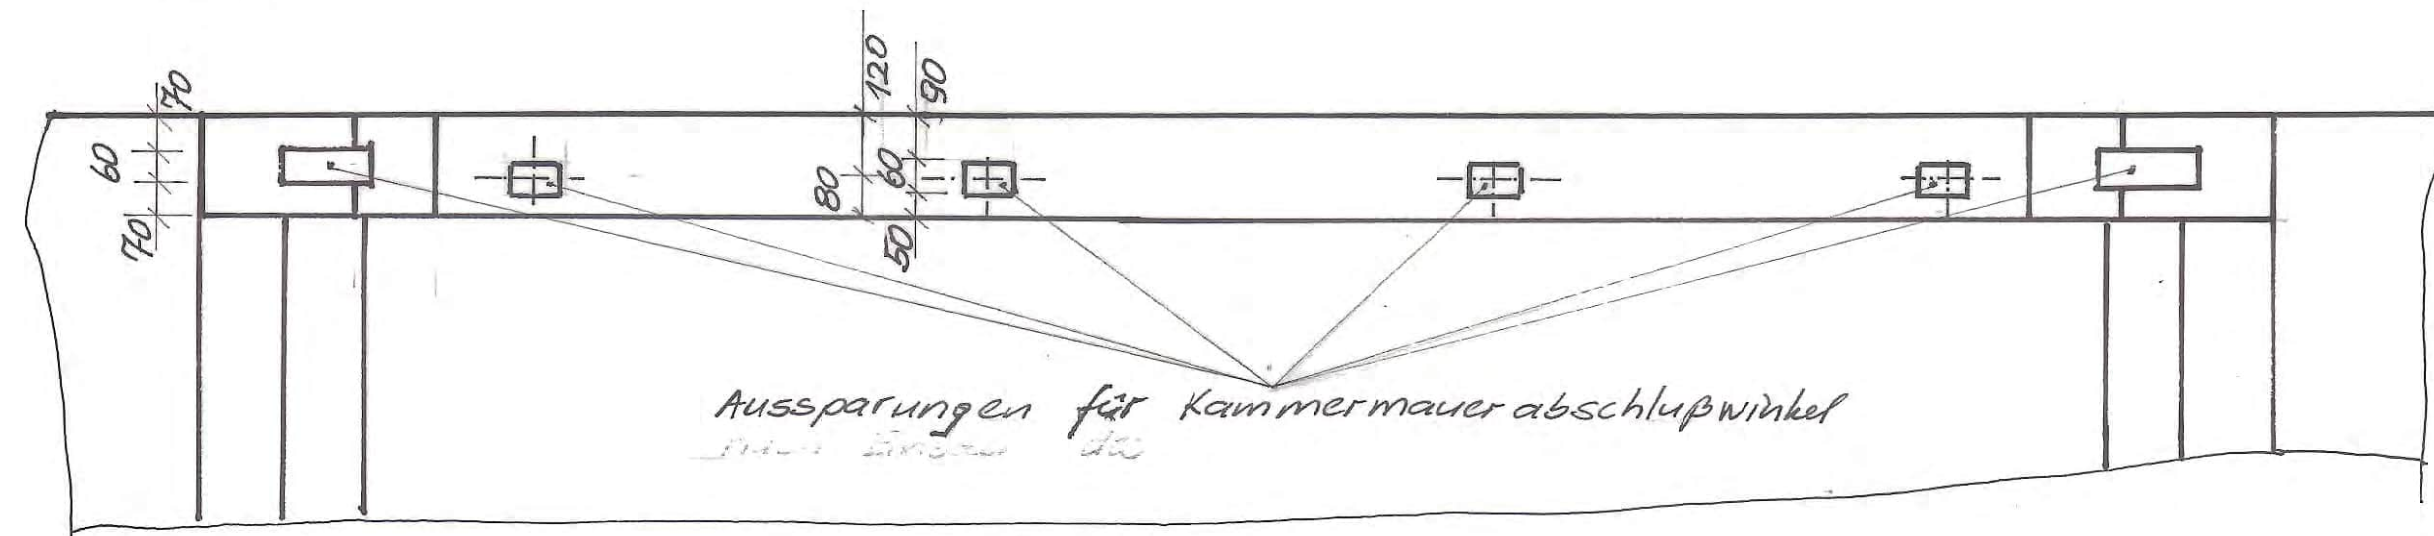

Stopffuge und Aussparungen mit Zementmörtel ausfüllen!

BW2 Rabensteiner Straße

Bestandsplan

Unterlage 8.1 Blatt 7

Kammermauerabschluss

Deutsche Reichsbahn, jetzt DB InfraGo AG