

Fernmelde

Angaben zur Planerstellung

erstellt von:
FRIEDRICH

erstellt am: 27.01.2025

Blatt:	Anlage 10.04.04
--------	-----------------

- Keine Bestandsauskunft! -

Als Bezug für die lokale und örtliche Bestimmung der tatsächlichen Lage der Leitungssysteme sind ausschließlich die Daten der "Automatisierten Liegenschaftskarte" (ALKIS-Daten - © GeoBasis-DE / LVerm Geo LSA) zu verwenden. Die ergänzend dargestellten Topografiedaten stellen lediglich unverbindliche Zusatzinformationen dar.



Städtische Werke Magdeburg GmbH & Co. KG

Bestandsplanwerk

10 m im Referenzmaßstab 1:250

20 m im Referenzmaßstab 1:500


Referenzmaßstab: 1:500

Referenzformat: DIN A3 quer

Höhensystem: NHN 2016



Städtische Werke Magdeburg GmbH & Co. KG
Technischer Service -
Technische Dokumentation

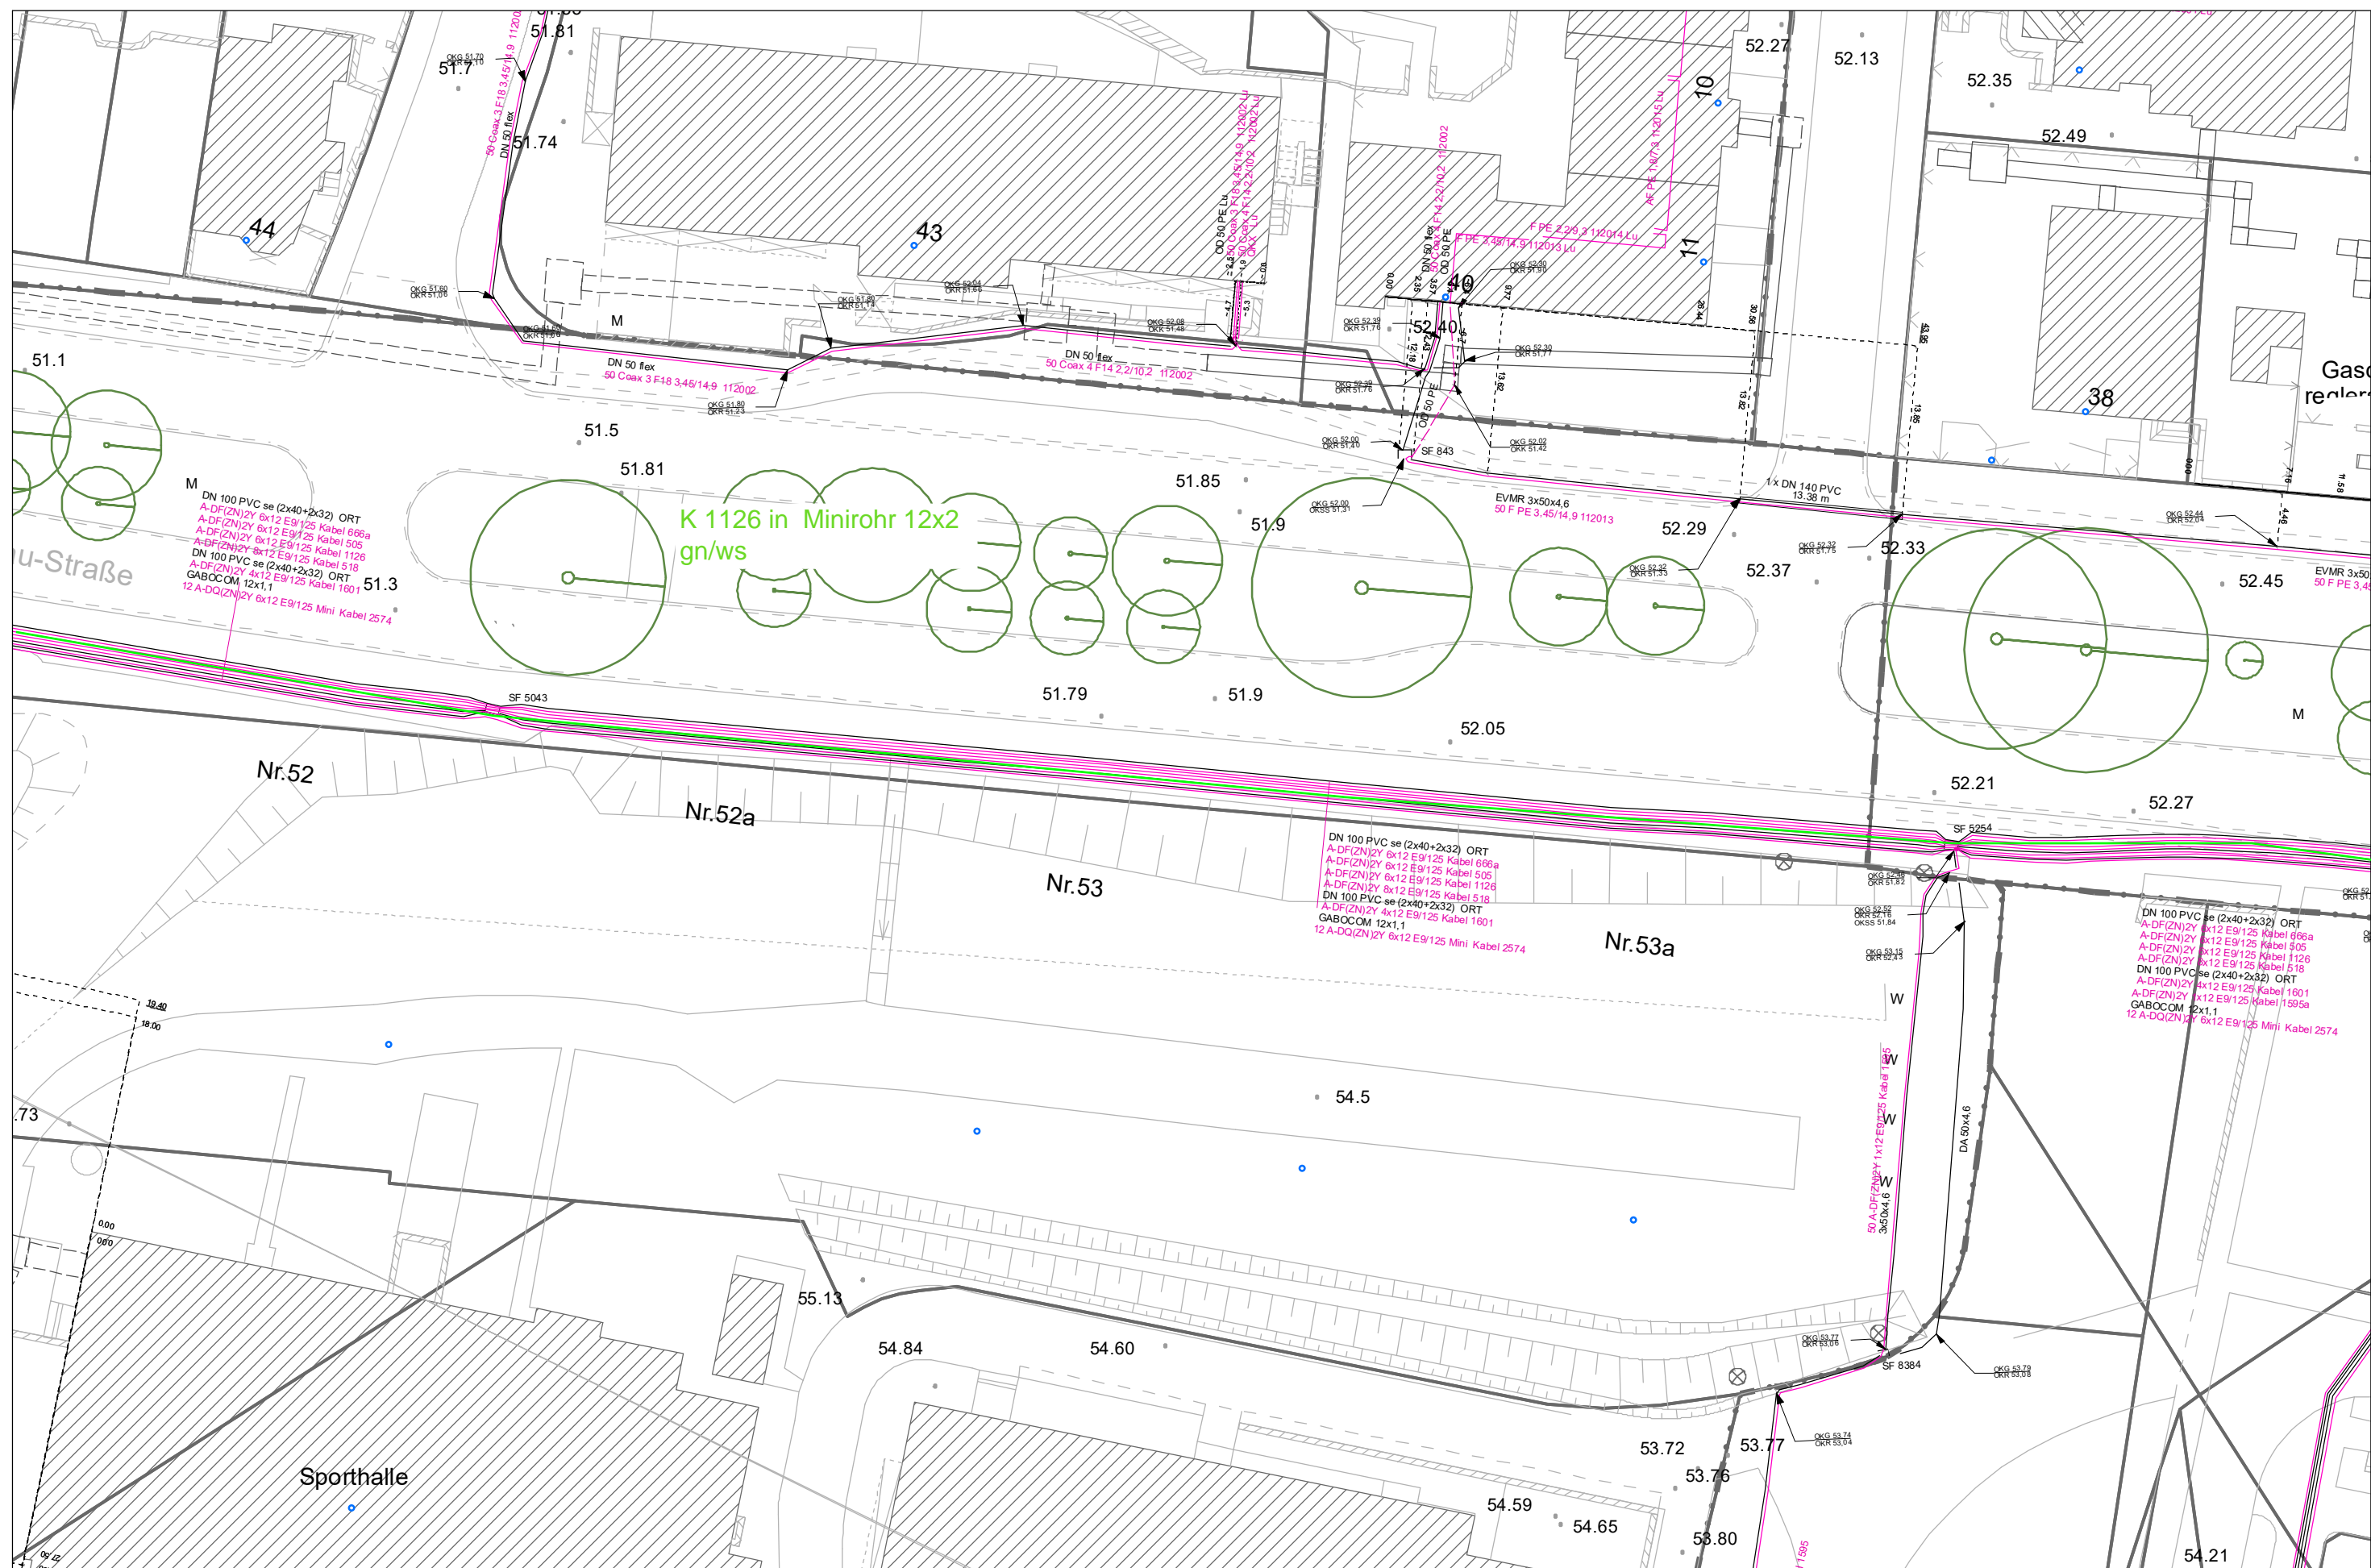

Fernmelde

Angaben zur Planerstellung

erstellt von:
FRIEDRICH

erstellt am: 27.01.2025
Blatt:

- Keine Bestandsauskunft! -

Als Bezug für die lokale und örtliche Bestimmung der tatsächlichen Lage der Leitungssysteme sind ausschließlich die Daten der "Automatisierten Liegenschaftskarte" (ALKIS-Daten - © GeoBasis-DE / LVerm Geo LSA) zu verwenden. Die ergänzend dargestellten Topografiedaten stellen lediglich unverbindliche Zusatzinformationen dar.



Städtische Werke Magdeburg GmbH & Co. KG

Bestandsplanwerk


10 m im Referenzmaßstab 1:250
20 m im Referenzmaßstab 1:500

Referenzmaßstab: 1:500

Referenzformat: DIN A3 quer
Höhensystem: NHN 2016



Städtische Werke Magdeburg GmbH & Co. KG
Technischer Service -
Technische Dokumentation

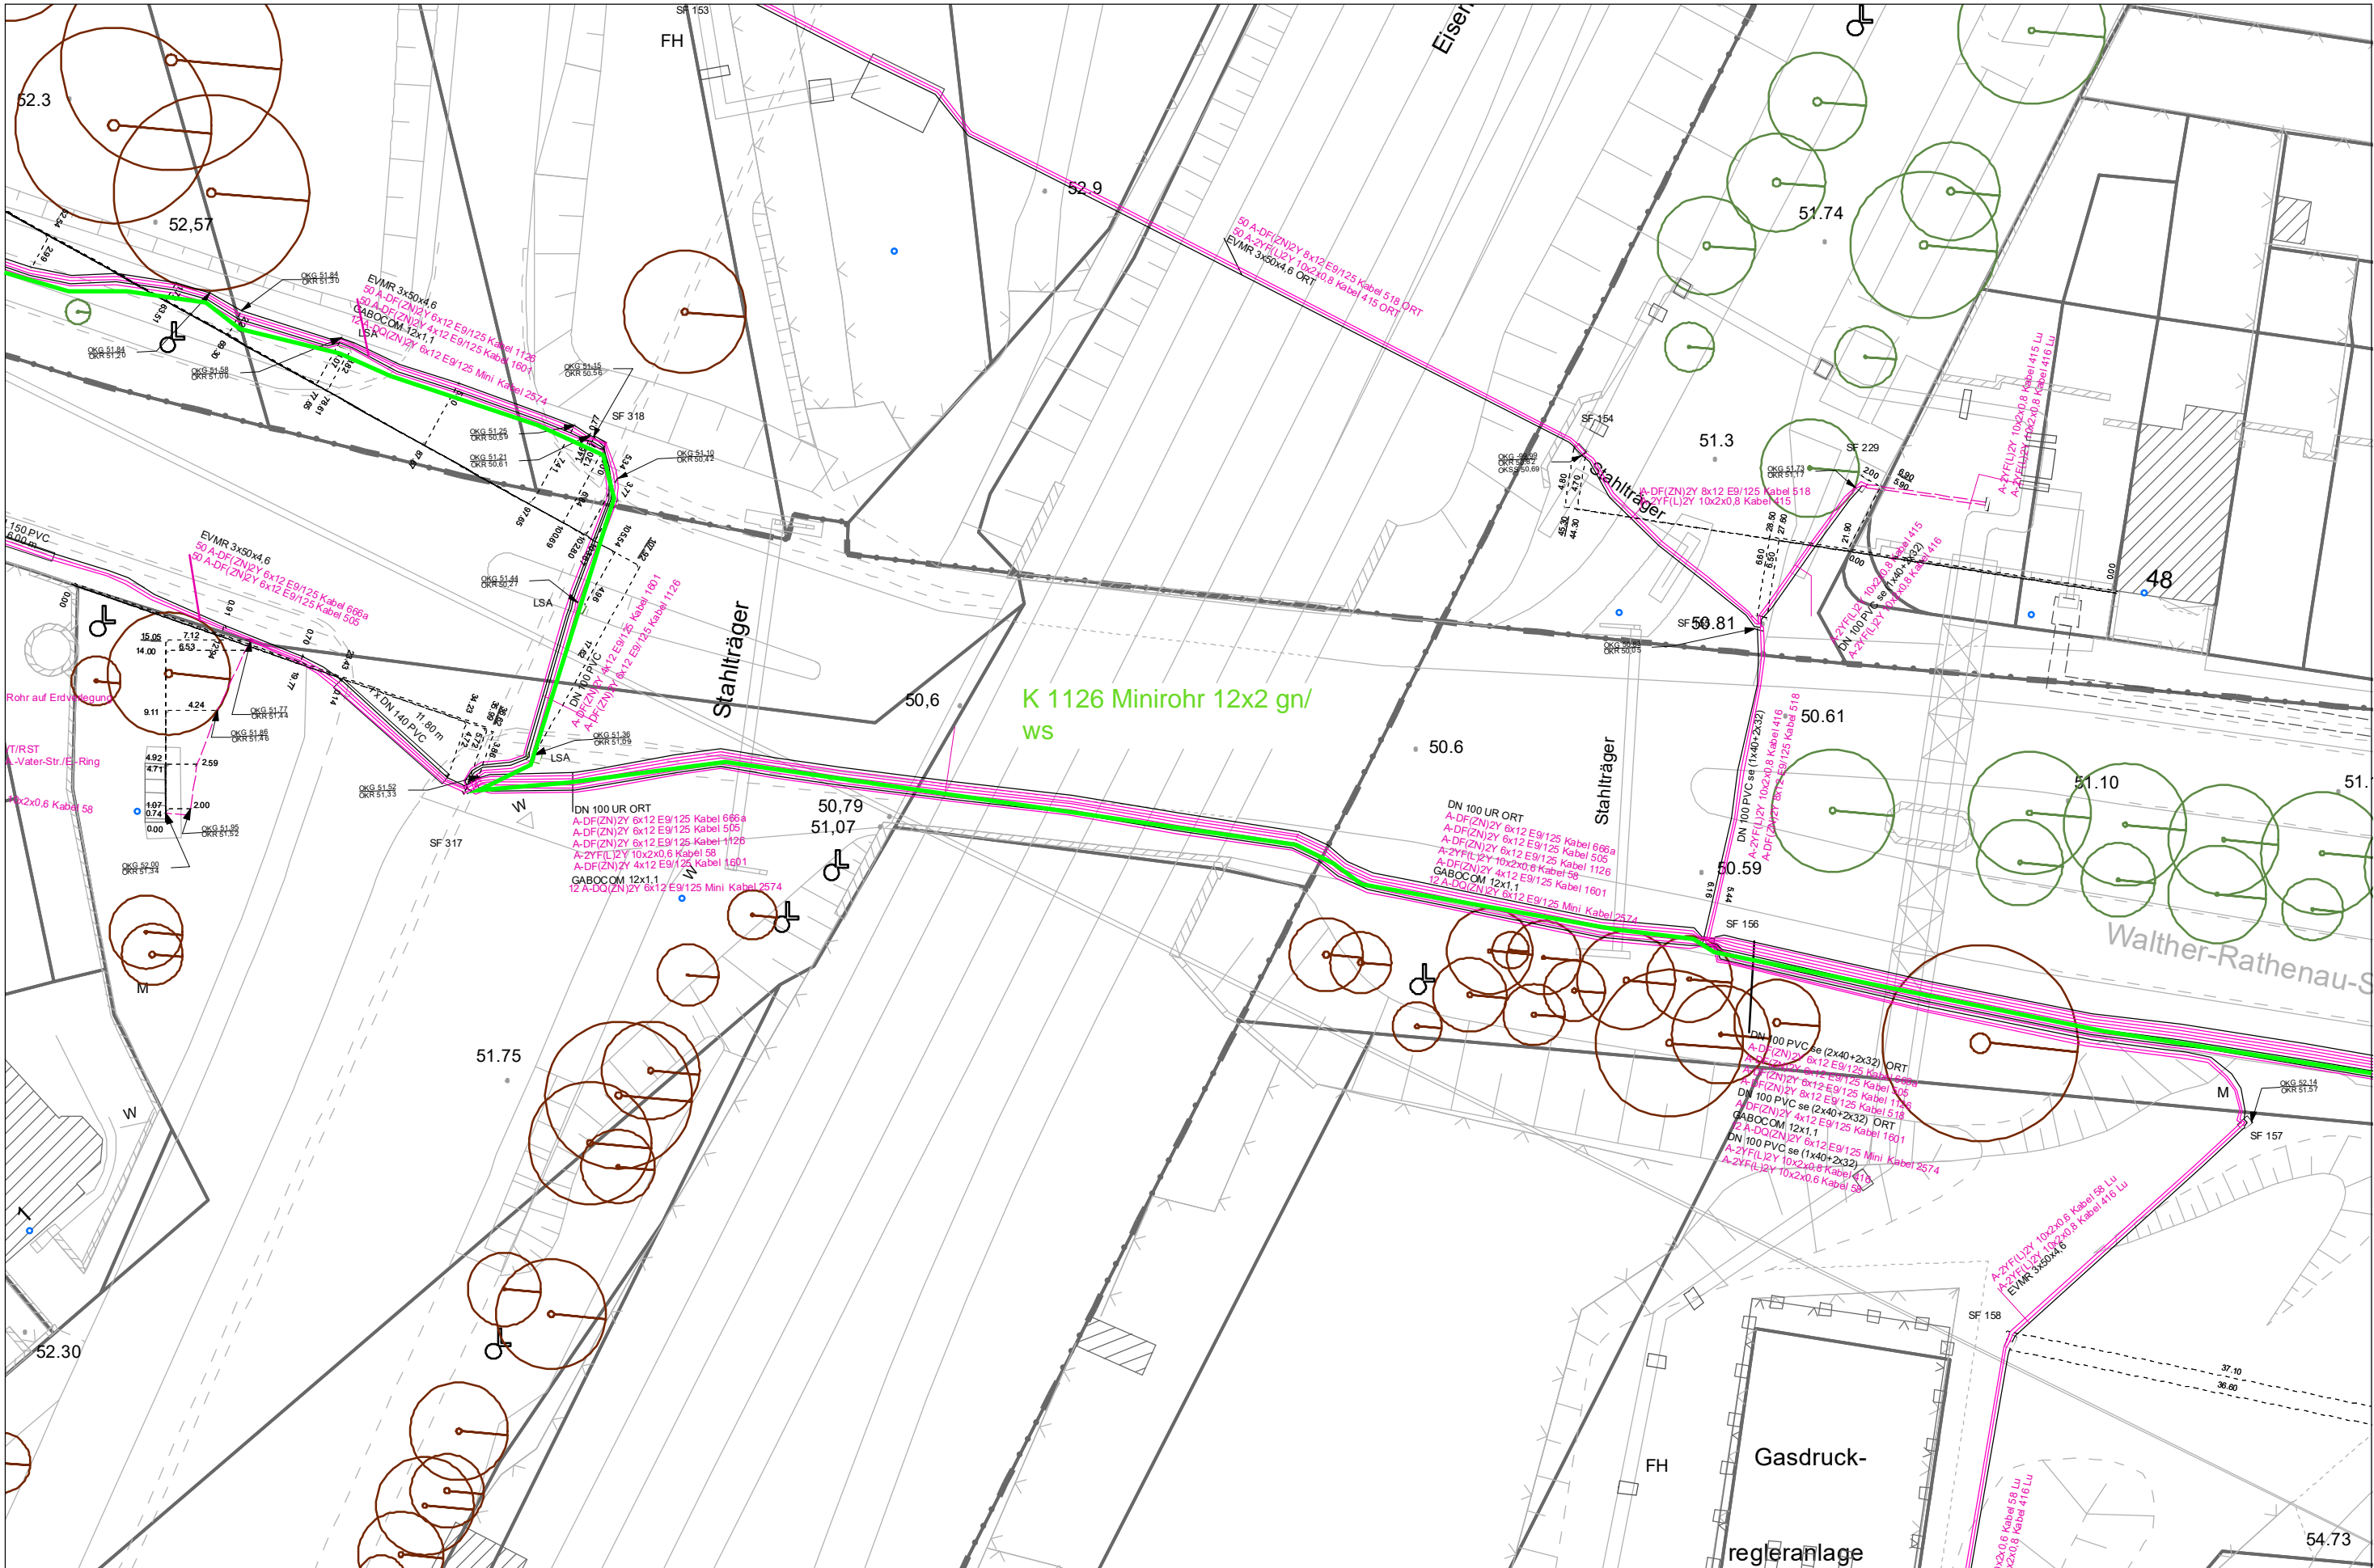

Fernmelde

Angaben zur Planerstellung

erstellt von:
FRIEDRICH

erstellt am: 27.01.2025
Blatt:

- Keine Bestandsauskunft! -

Als Bezug für die lokale und örtliche Bestimmung der tatsächlichen Lage der Leitungssysteme sind ausschließlich die Daten der "Automatisierten Liegenschaftskarte" (ALKIS-Daten - © GeoBasis-DE / LVermGeo LSA) zu verwenden. Die ergänzend dargestellten Topografiedaten stellen lediglich unverbindliche Zusatzinformationen dar.



Städtische Werke Magdeburg GmbH & Co. KG


Bestandsplanwerk

10 m im Referenzmaßstab 1:250
20 m im Referenzmaßstab 1:500

Referenzmaßstab: 1:500
Referenzformat: DIN A3 quer
Höhensystem: NHN 2016



Städtische Werke Magdeburg GmbH & Co. KG
Technischer Service -
Technische Dokumentation

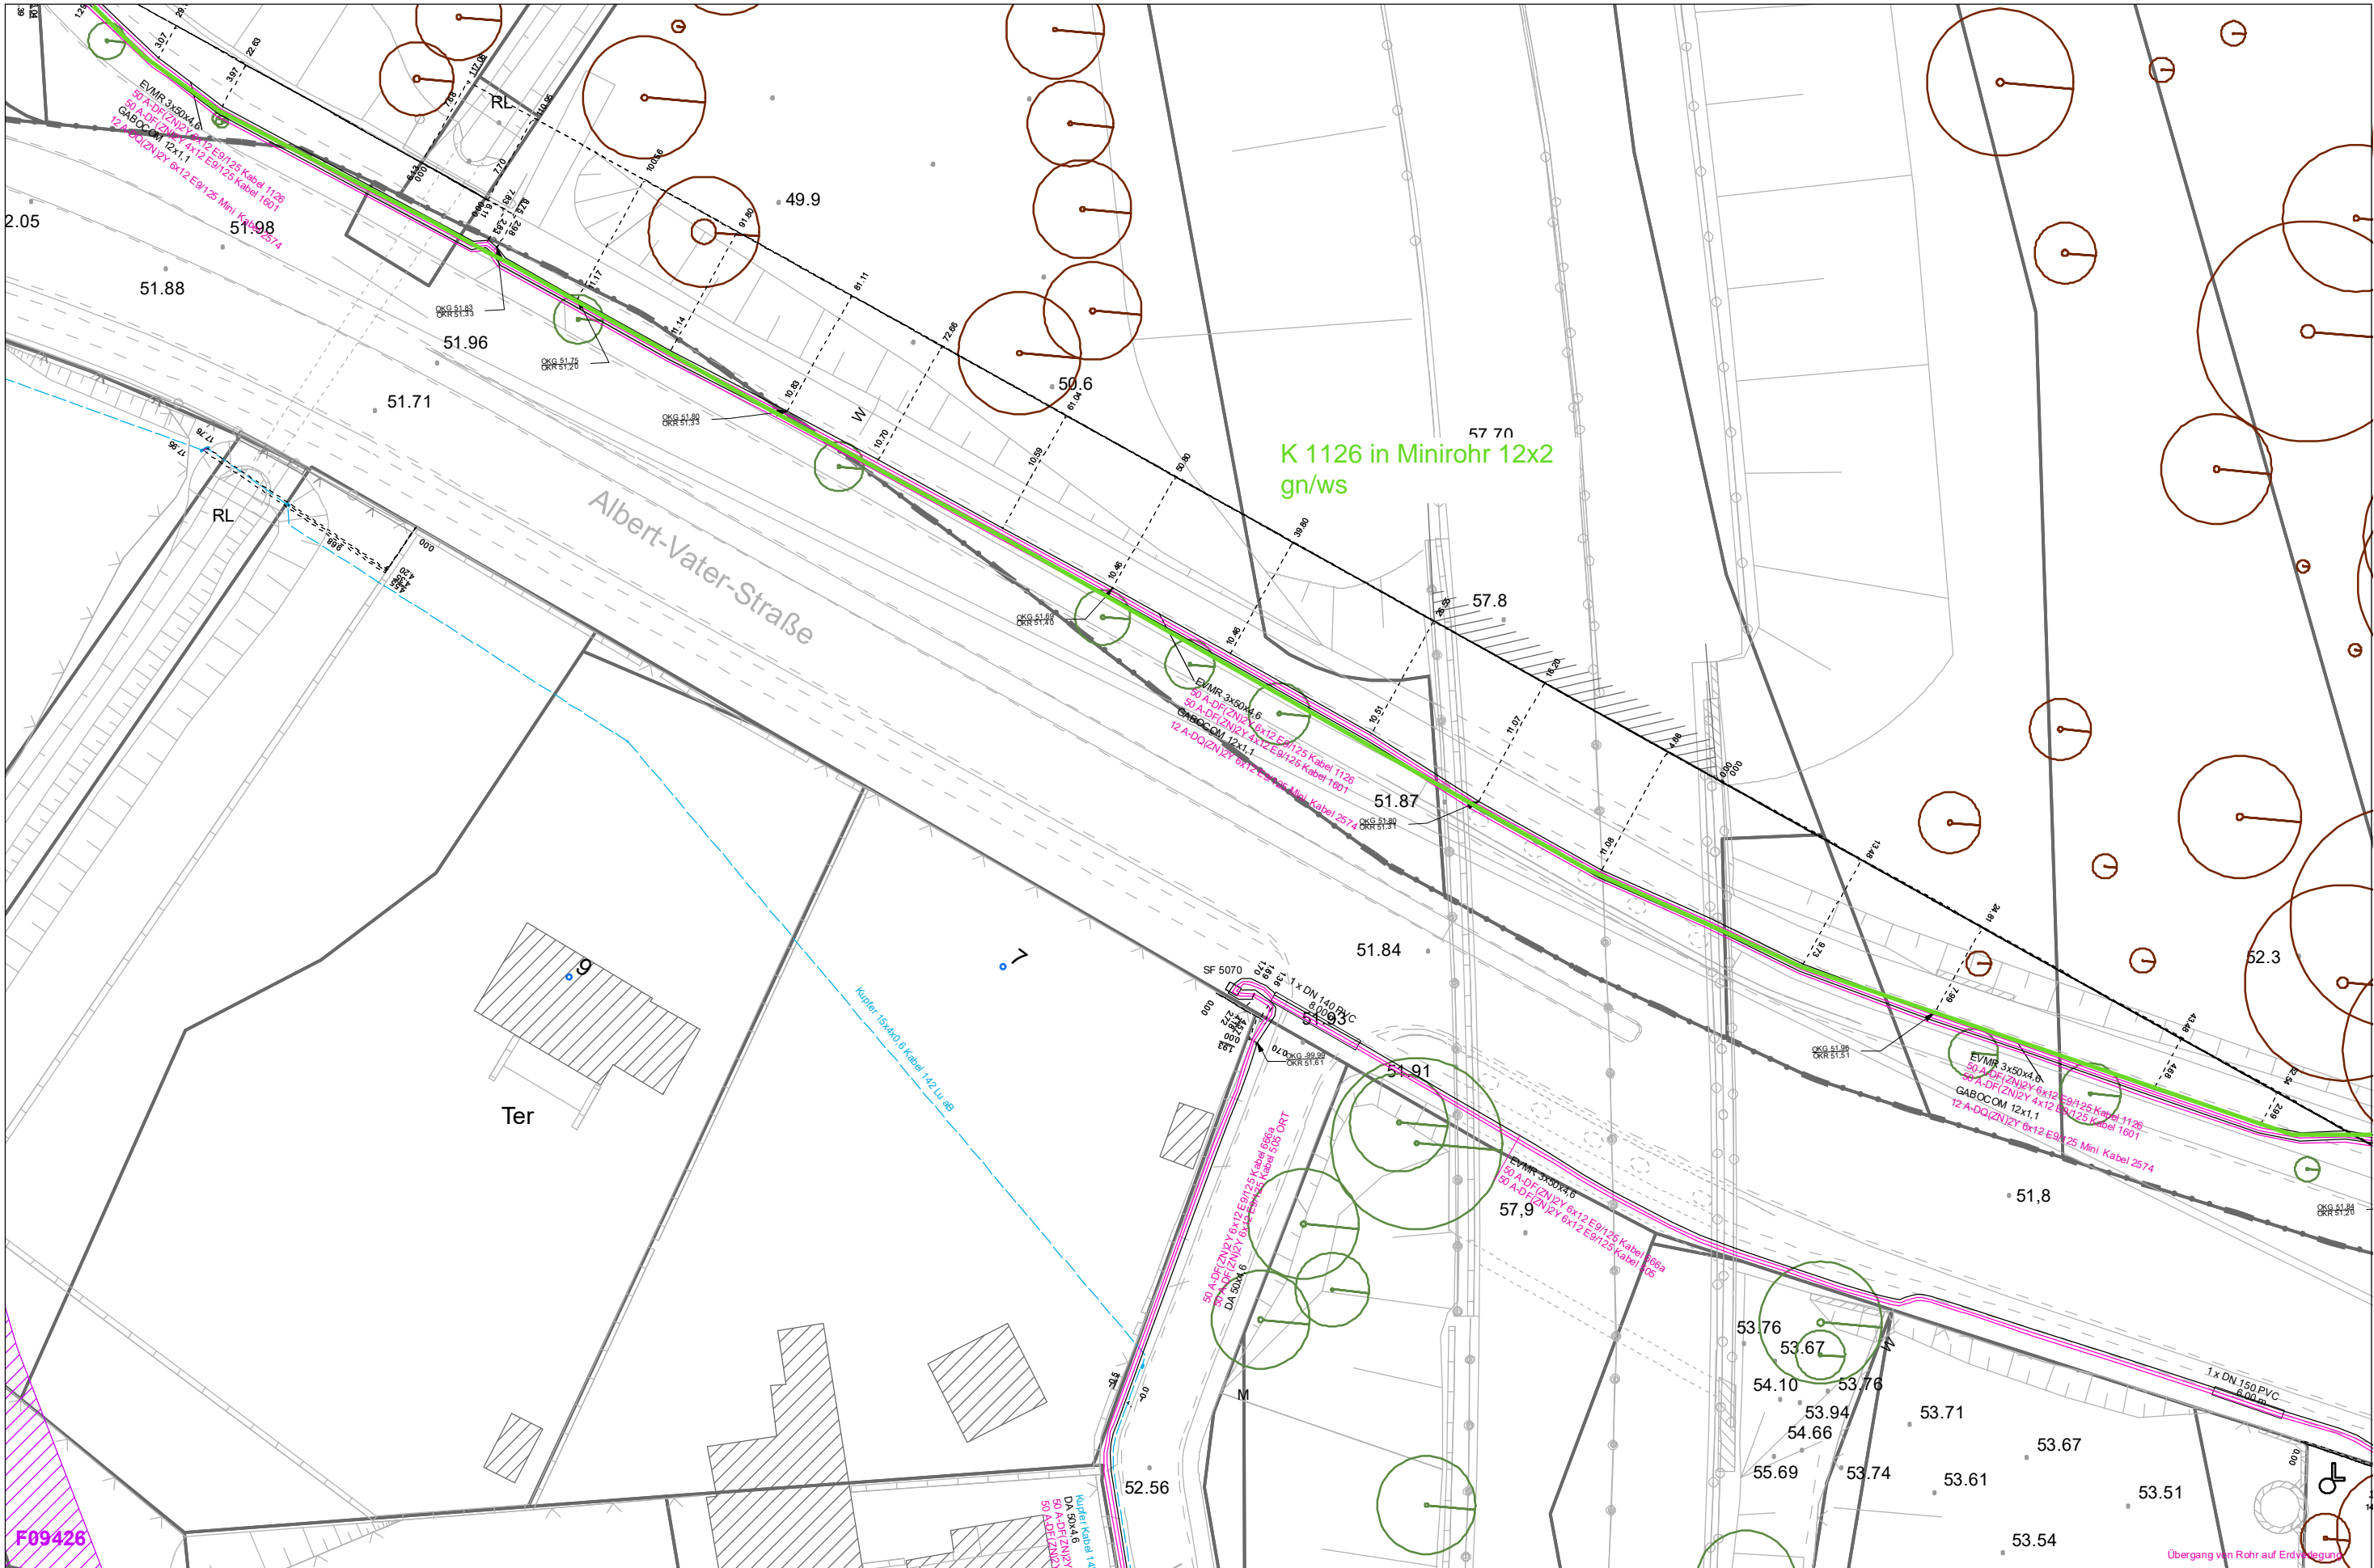

Fernmelde

Angaben zur Planerstellung

erstellt von:
FRIEDRICH

erstellt am: 27.01.2025
Blatt:

- Keine Bestandsauskunft! -

Als Bezug für die lokale und örtliche Bestimmung der tatsächlichen Lage der Leitungssysteme sind ausschließlich die Daten der "Automatisierten Liegenschaftskarte" (ALKIS-Daten - © GeoBasis-DE / LVermGeo LSA) zu verwenden. Die ergänzend dargestellten Topografiedaten stellen lediglich unverbindliche Zusatzinformationen dar.



Städtische Werke Magdeburg GmbH & Co. KG


Bestandsplanwerk

10 m im Referenzmaßstab 1:250
20 m im Referenzmaßstab 1:500

Referenzmaßstab: 1:500
Referenzformat: DIN A3 quer
Höhensystem: NHN 2016



Städtische Werke Magdeburg GmbH & Co. KG
Technischer Service -
Technische Dokumentation

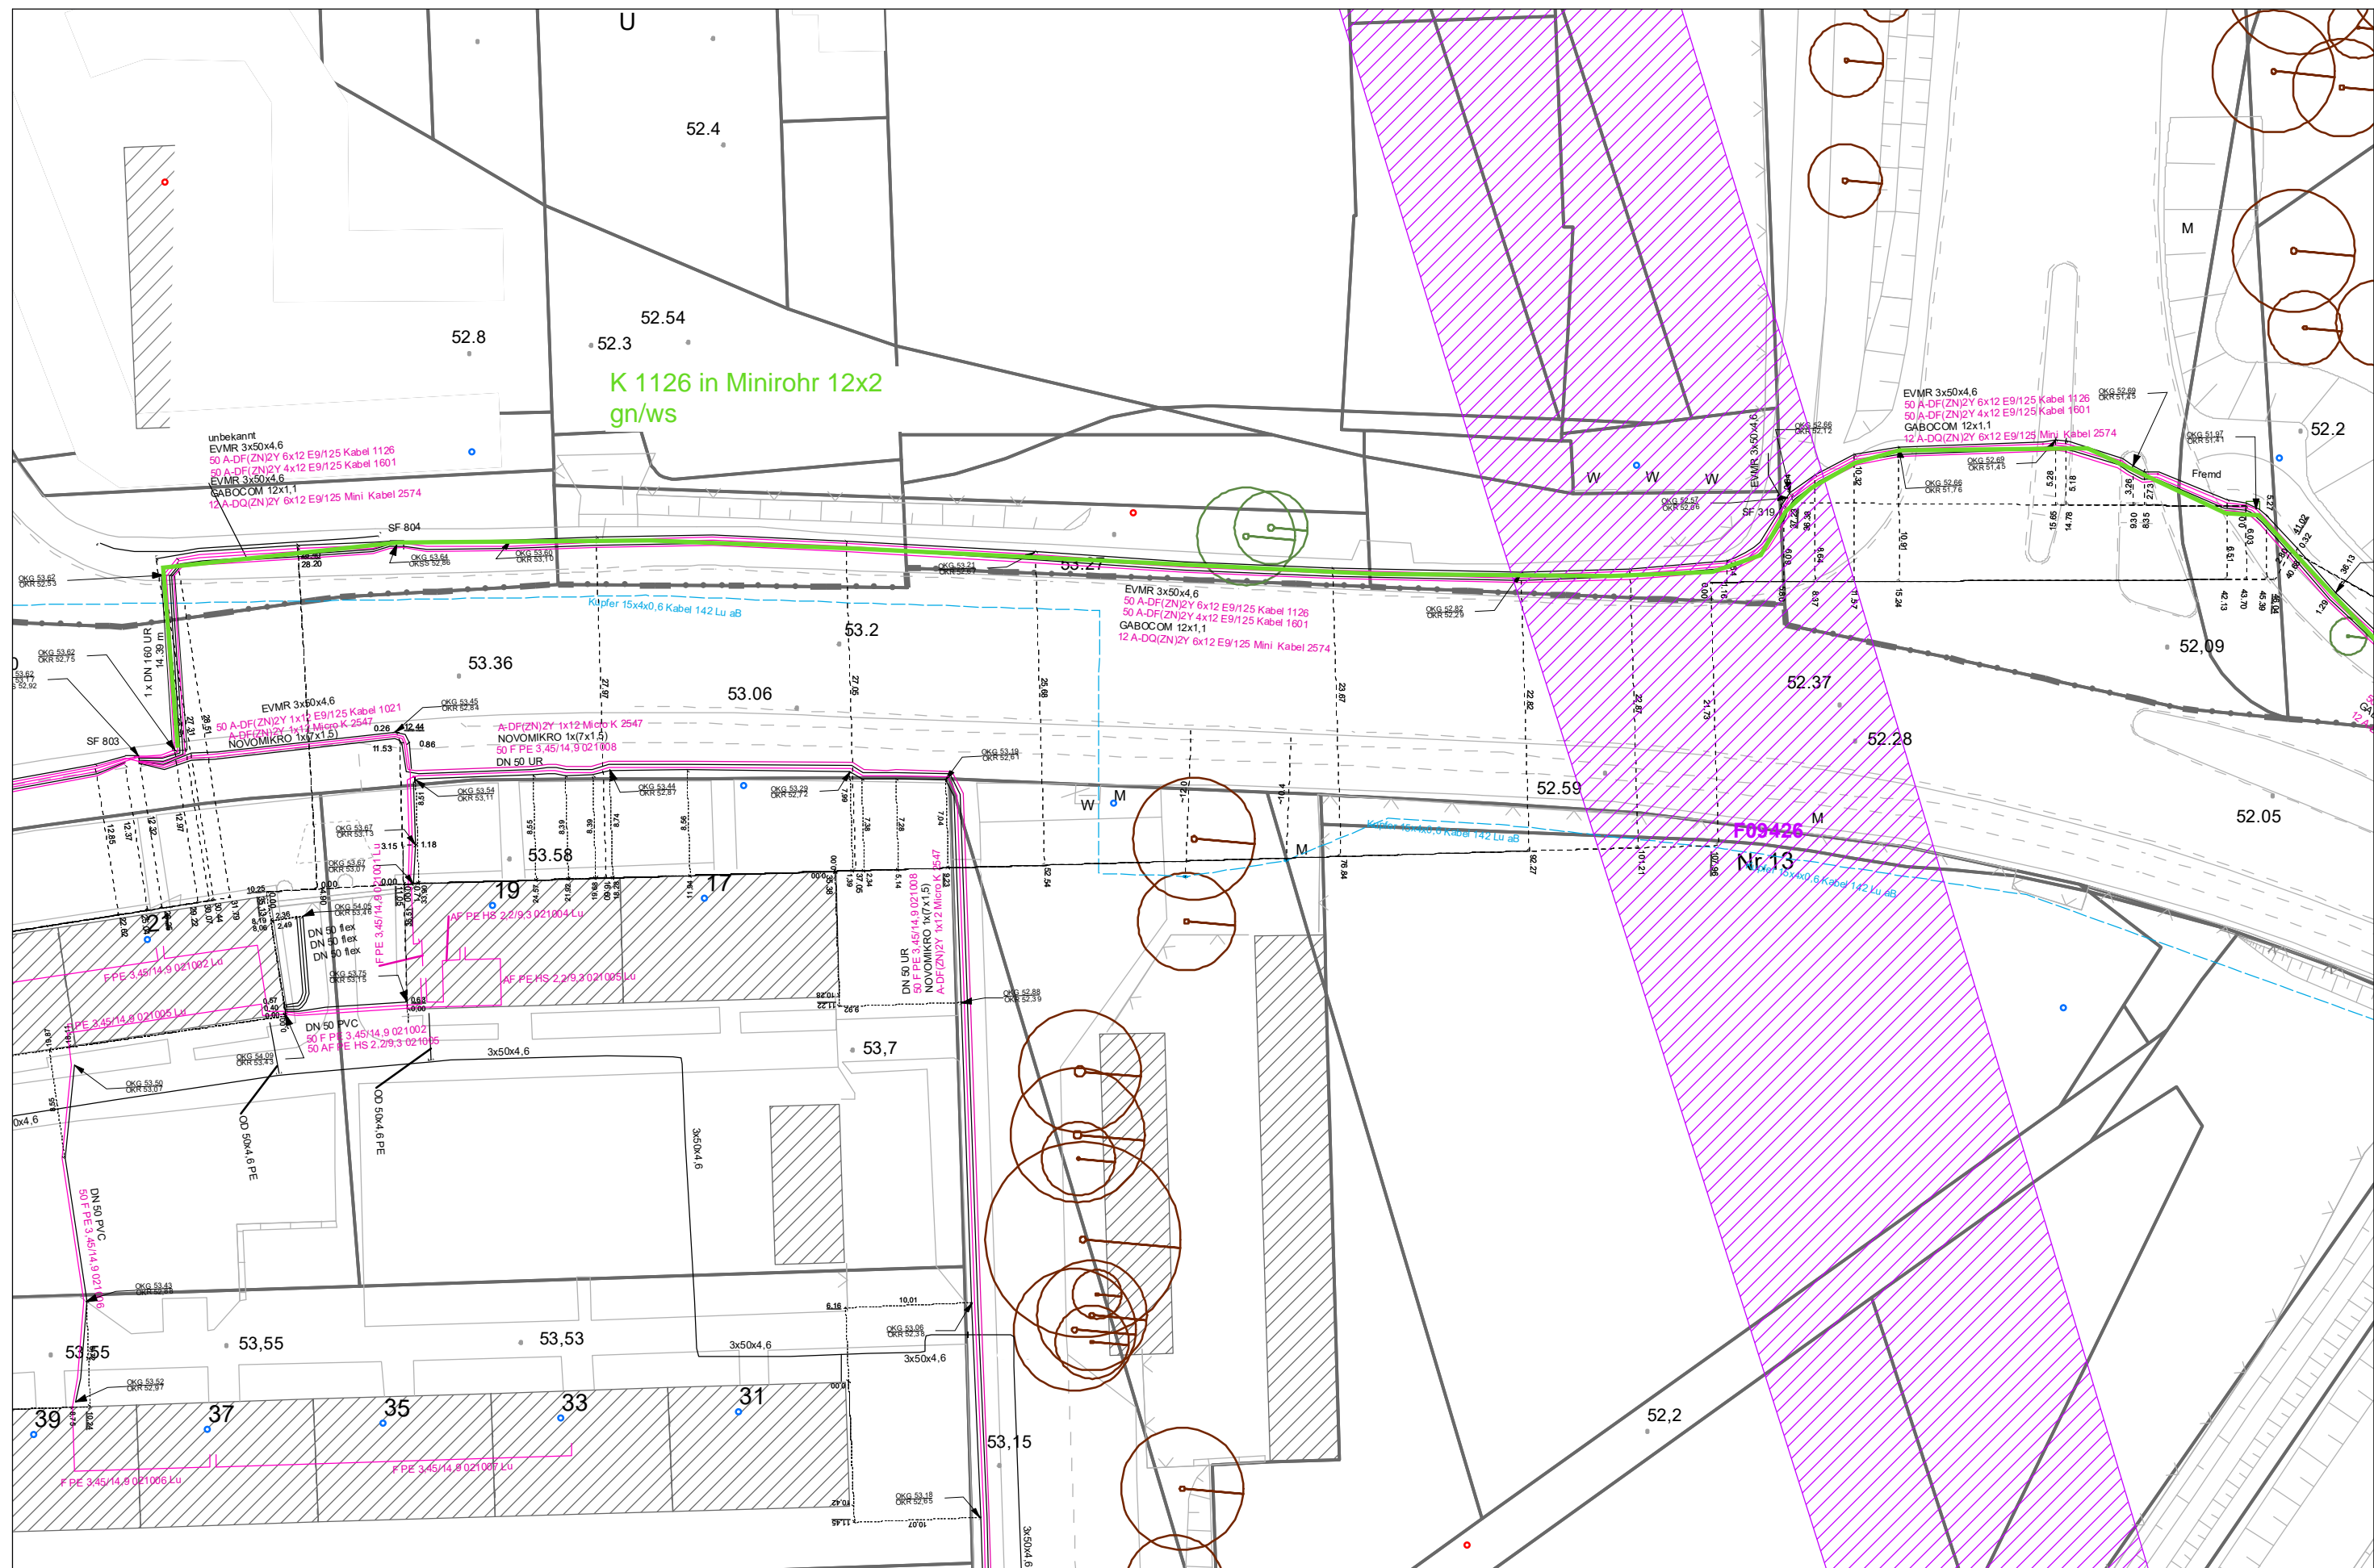

Fernmelde

Angaben zur Planerstellung

erstellt von:
FRIEDRICH

erstellt am: 27.01.2025
Blatt:

- Keine Bestandsauskunft! -

Als Bezug für die lokale und örtliche Bestimmung der tatsächlichen Lage der Leitungssysteme sind ausschließlich die Daten der "Automatisierten Liegenschaftskarte" (ALKIS-Daten - © GeoBasis-DE / LVerm Geo LSA) zu verwenden. Die ergänzend dargestellten Topografiedaten stellen lediglich unverbindliche Zusatzinformationen dar.



Städtische Werke Magdeburg GmbH & Co. KG

Bestandsplanwerk

10 m im Referenzmaßstab 1:250
20 m im Referenzmaßstab 1:500

Referenzmaßstab:	1:500
Referenzformat:	DIN A3 quer
Höhensystem:	NHN 2016



Städtische Werke Magdeburg GmbH & Co. KG
Technischer Service -
Technische Dokumentation