

Fernmelde

Angaben zur Planerstellung

erstellt von:
FRIEDRICH

erstellt am: 27.01.2025

Blatt: **Anlage 10.04.05**

- Keine Bestandsauskunft! -

Als Bezug für die lokale und örtliche Bestimmung der tatsächlichen Lage der Leitungssysteme sind ausschließlich die Daten der "Automatisierten Liegenschaftskarte" (ALKIS-Daten - © GeoBasis-DE / LVermGeo LSA) zu verwenden.
Die ergänzend dargestellten Topografiedaten stellen lediglich unverbindliche Zusatzinformationen dar.



Städtische Werke Magdeburg GmbH & Co. KG

Bestandsplanwerk

10 m im Referenzmaßstab 1:250


Referenzmaßstab: 1:500

Referenzformat: DIN A3 quer

Höhensystem: NHN 2016



Städtische Werke Magdeburg GmbH & Co. KG
Technischer Service -
Technische Dokumentation

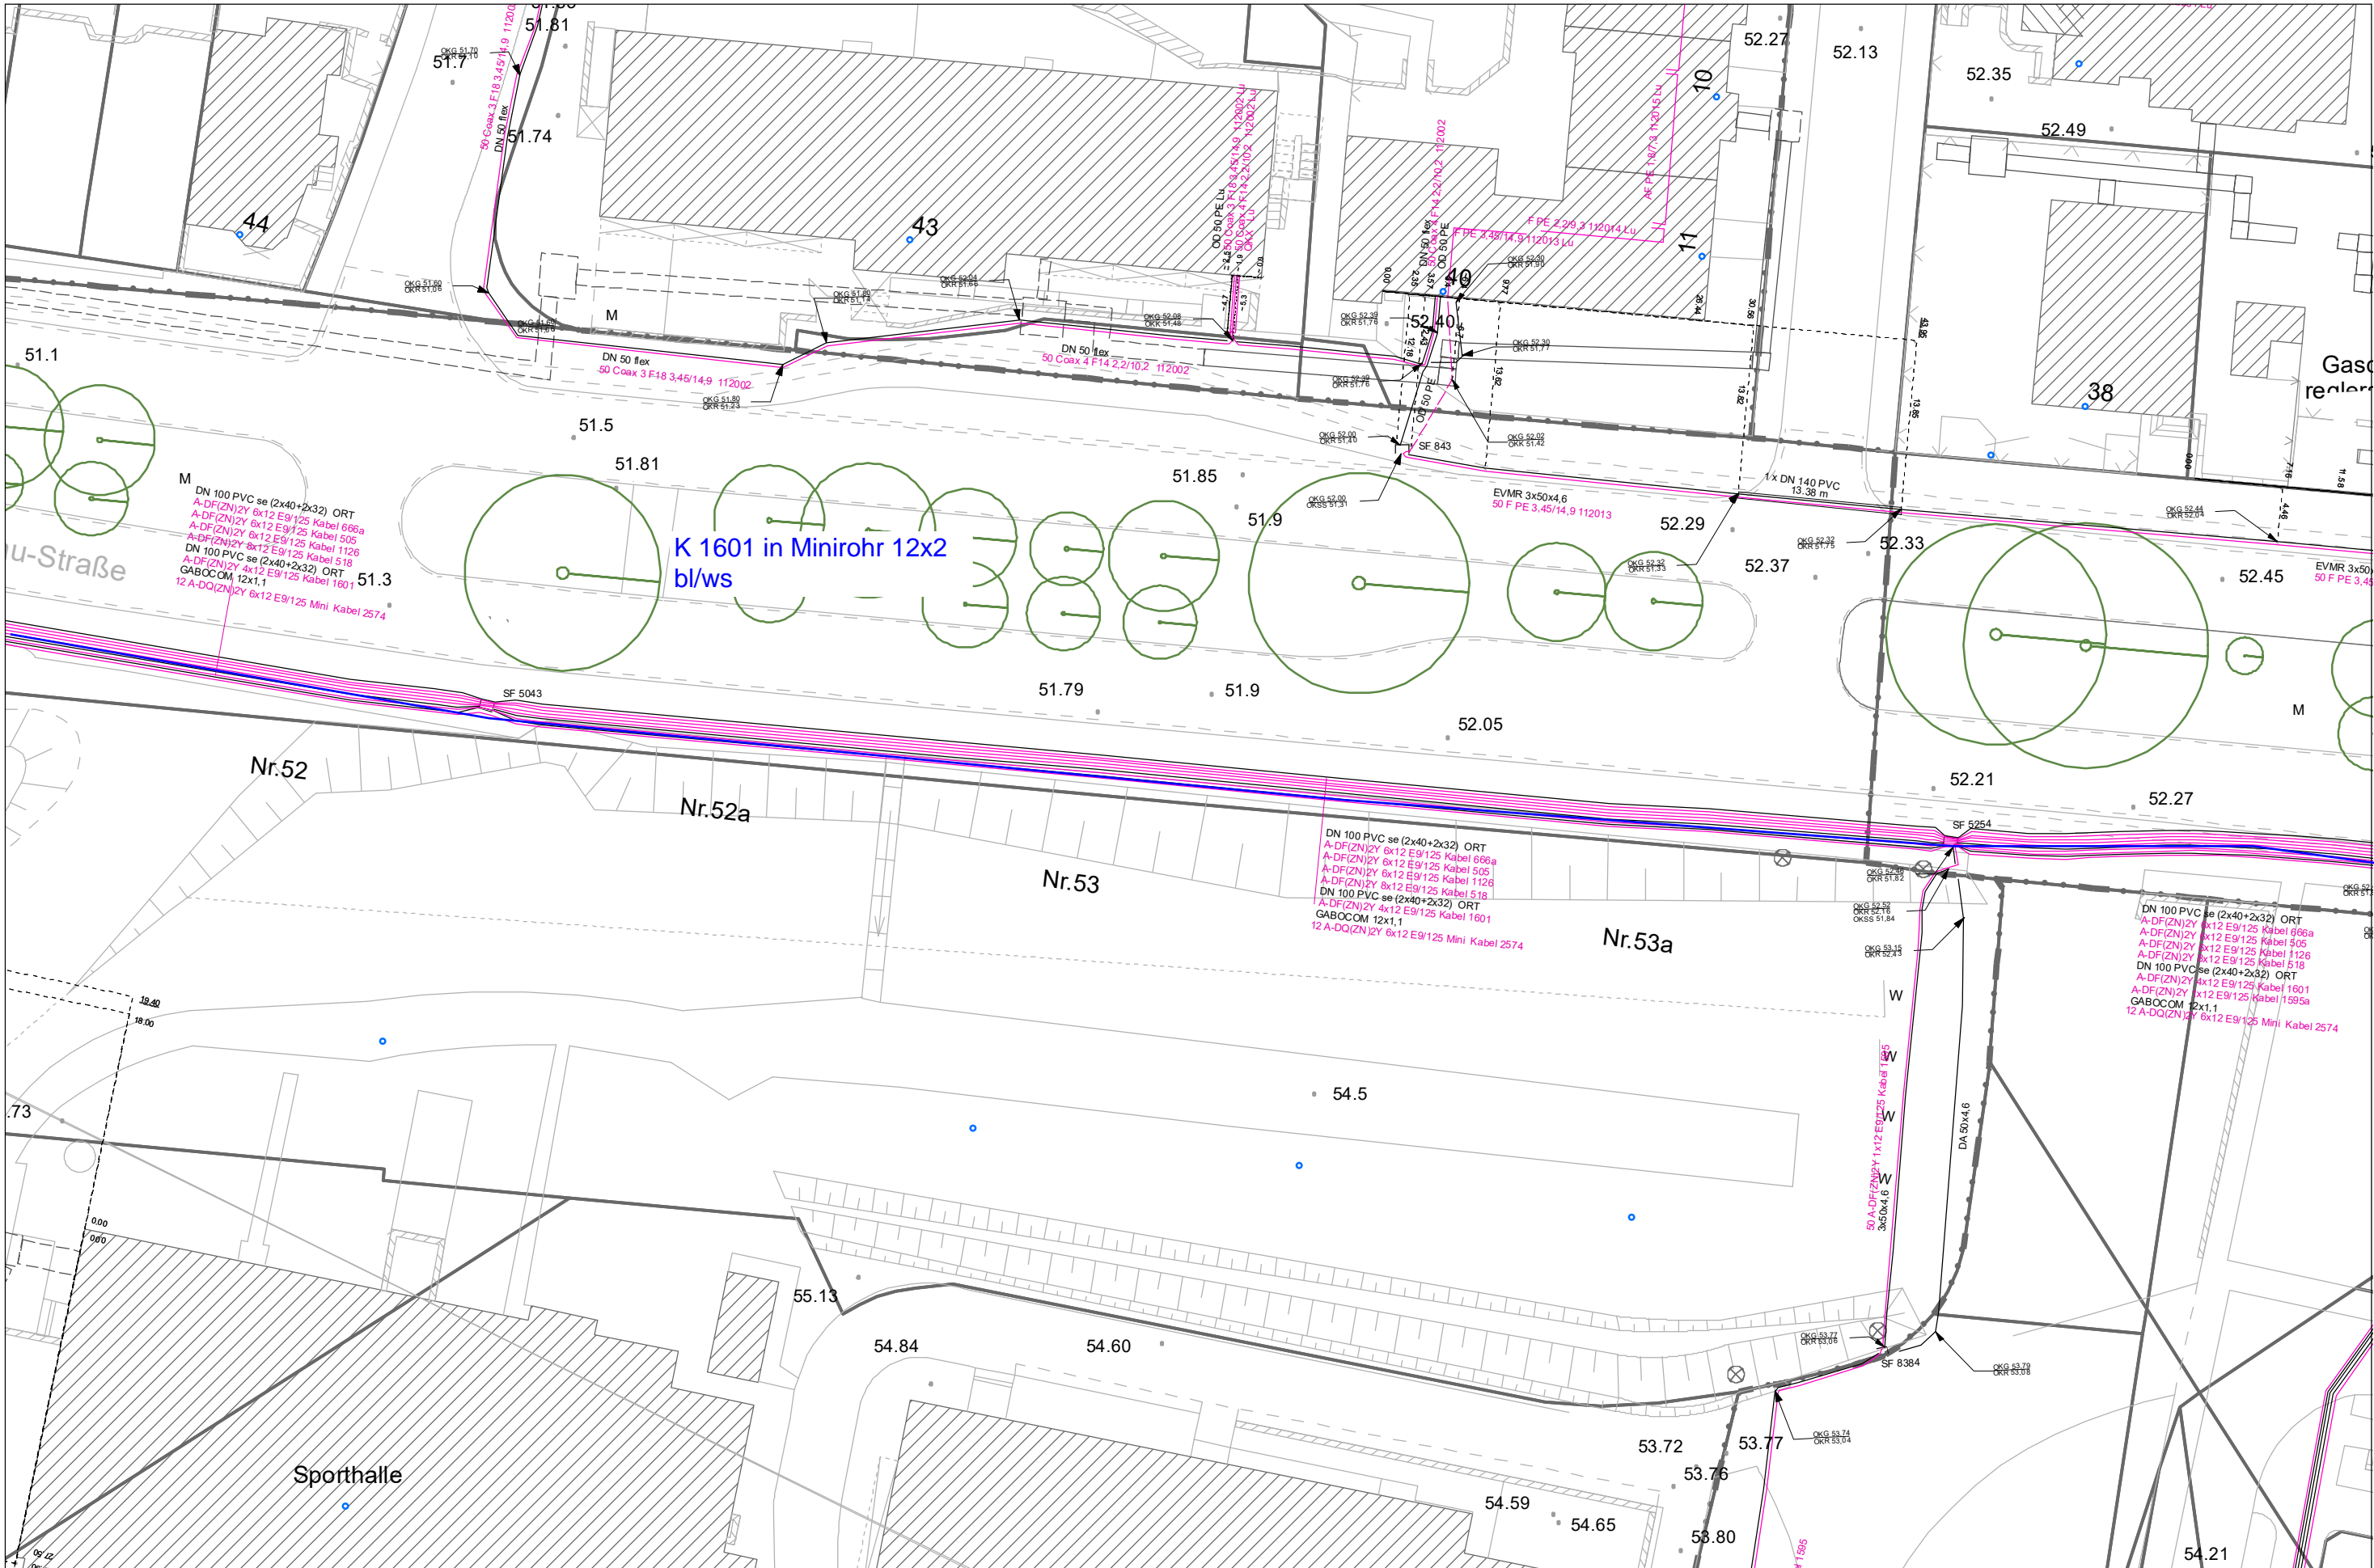

Fernmelde

Angaben zur Planerstellung

erstellt von:
FRIEDRICH

erstellt am: 27.01.2025
Blatt:

- Keine Bestandsauskunft! -

Als Bezug für die lokale und örtliche Bestimmung der tatsächlichen Lage der Leitungssysteme sind ausschließlich die Daten der "Automatisierten Liegenschaftskarte" (ALKIS-Daten - © GeoBasis-DE / LVermGeo LSA) zu verwenden. Die ergänzend dargestellten Topografiedaten stellen lediglich unverbindliche Zusatzinformationen dar.



Städtische Werke Magdeburg GmbH & Co. KG


Bestandsplanwerk

10 m im Referenzmaßstab 1:250
20 m im Referenzmaßstab 1:500

Referenzmaßstab: 1:500
Referenzformat: DIN A3 quer
Höhensystem: NHN 2016



Städtische Werke Magdeburg GmbH & Co. KG
Technischer Service -
Technische Dokumentation

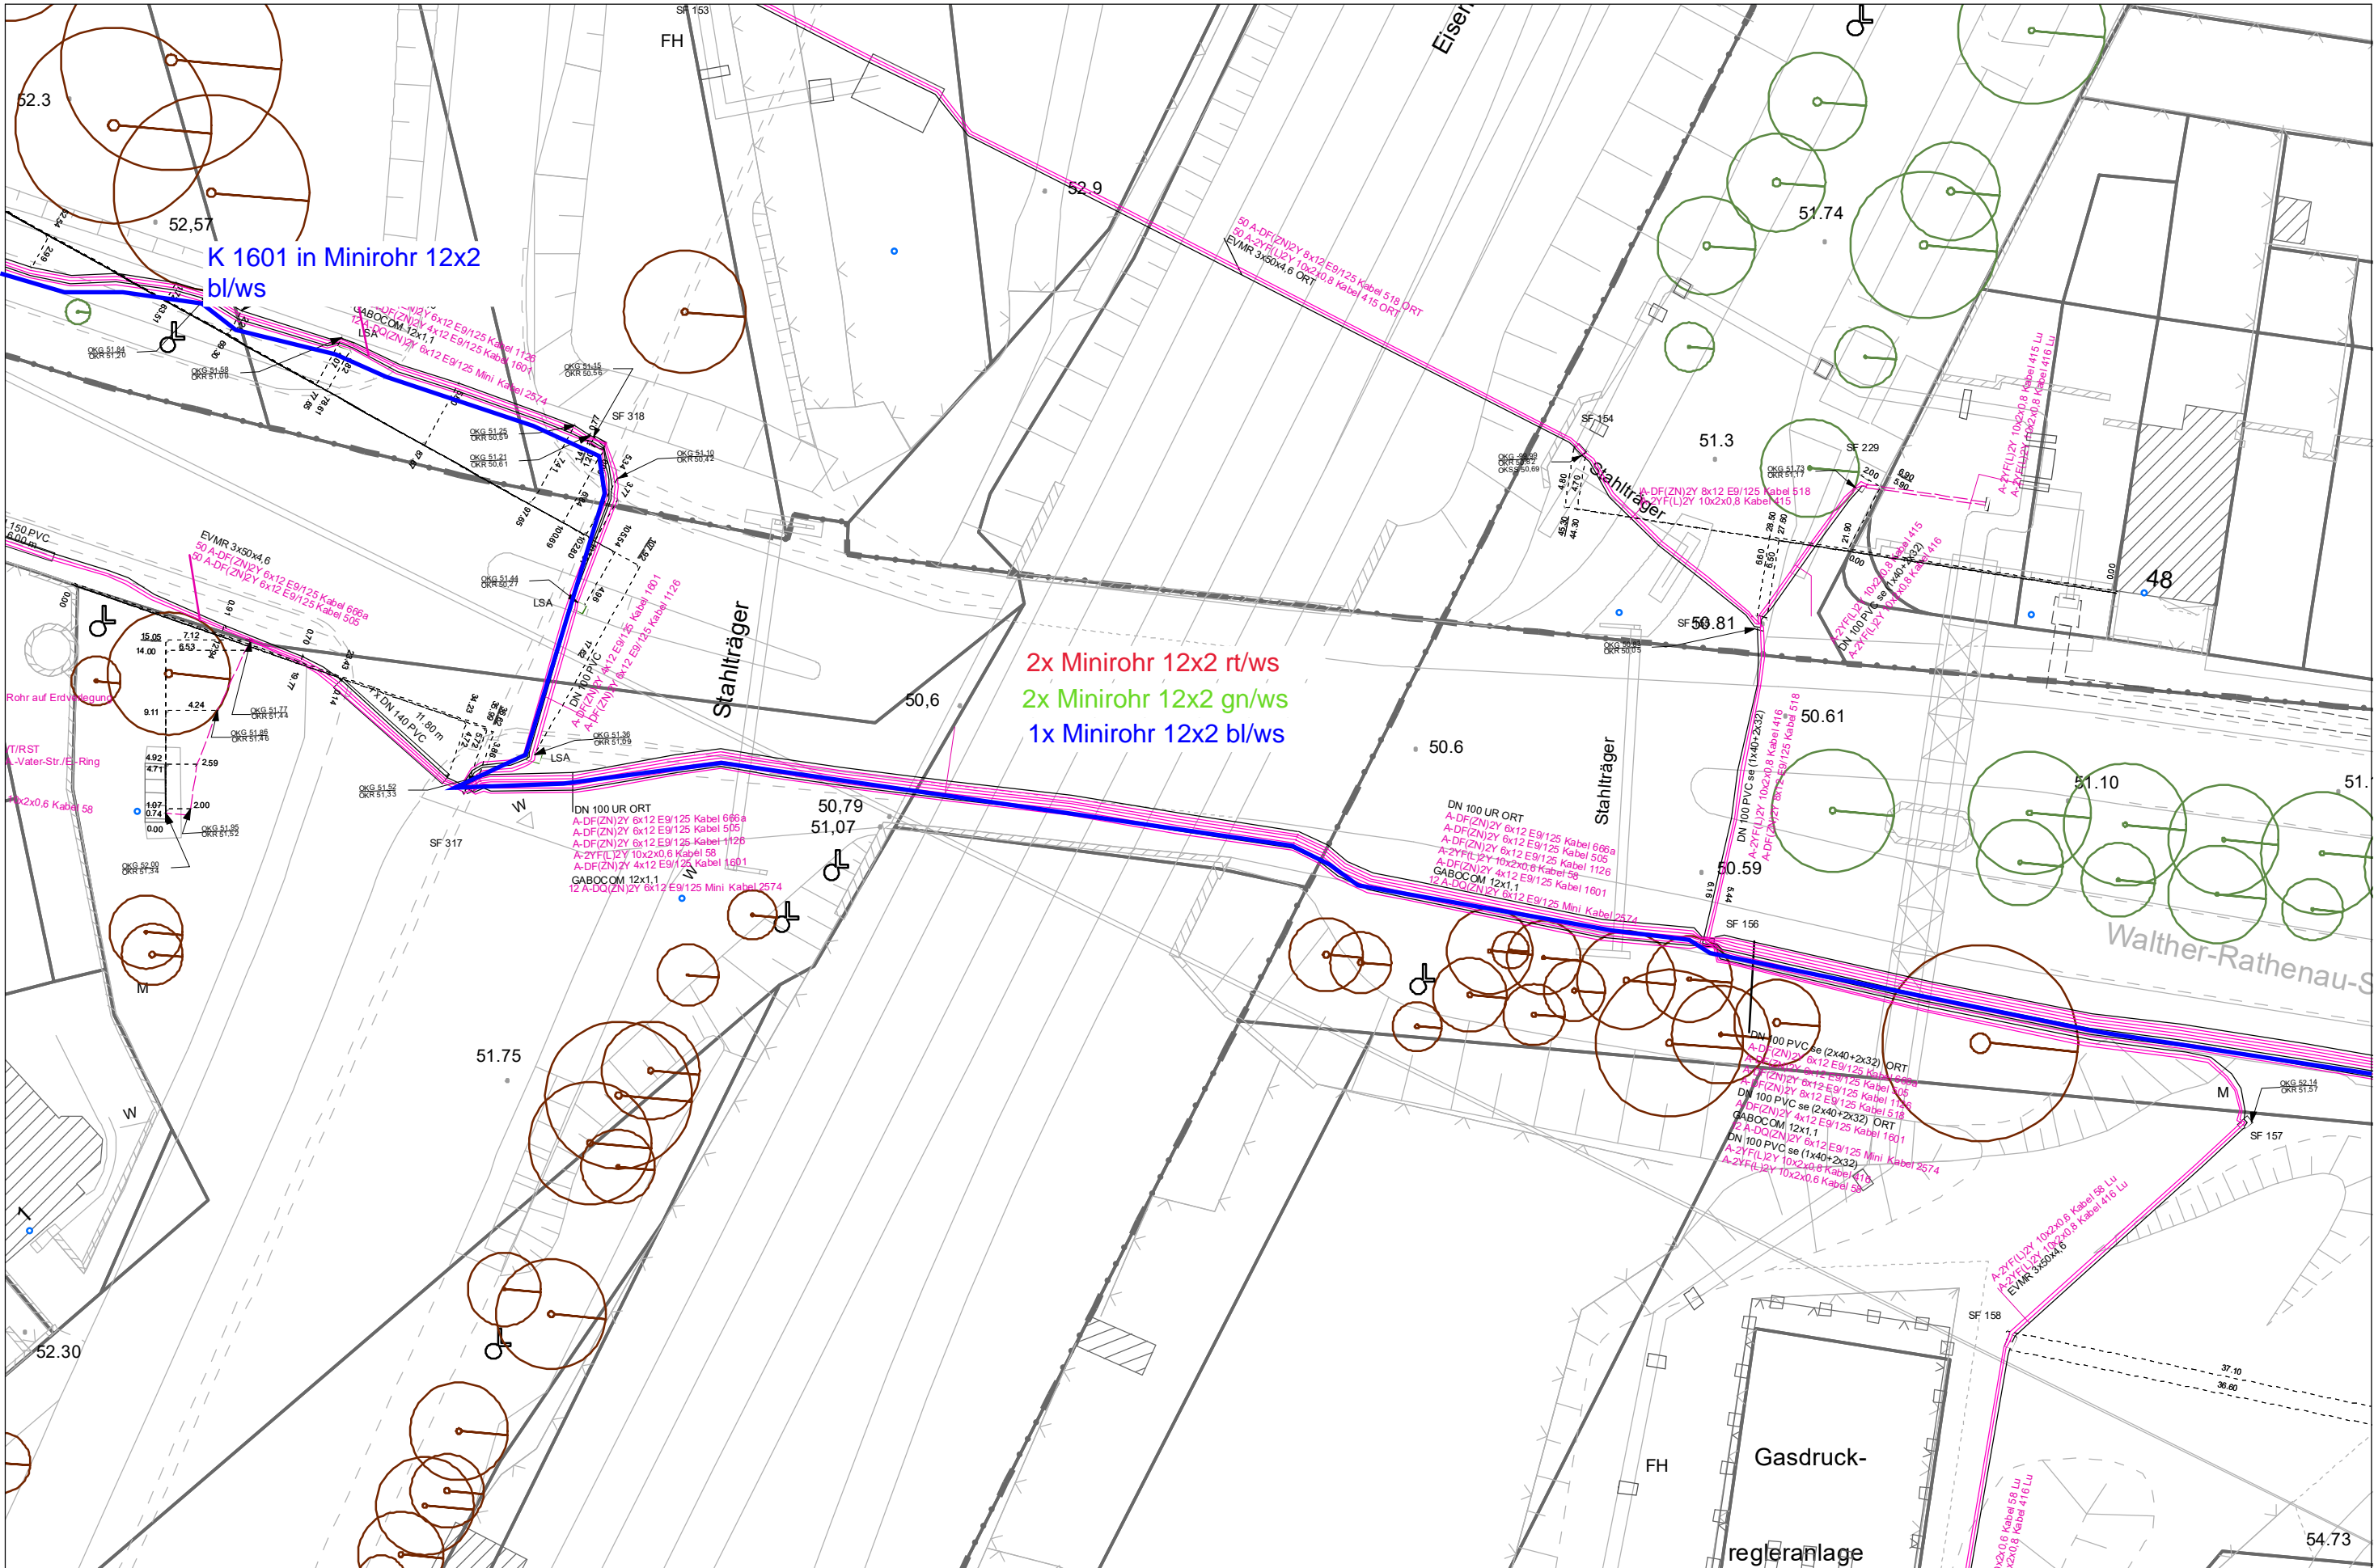

Fernmelde

Angaben zur Planerstellung

erstellt von:
FRIEDRICH

erstellt am: 27.01.2025
Blatt:

- Keine Bestandsauskunft! -

Als Bezug für die lokale und örtliche Bestimmung der tatsächlichen Lage der Leitungssysteme sind ausschließlich die Daten der "Automatisierten Liegenschaftskarte" (ALKIS-Daten - © GeoBasis-DE / LVermGeo LSA) zu verwenden. Die ergänzend dargestellten Topografiedaten stellen lediglich unverbindliche Zusatzinformationen dar.



Städtische Werke Magdeburg GmbH & Co. KG


Bestandsplanwerk

10 m im Referenzmaßstab 1:250
20 m im Referenzmaßstab 1:500

Referenzmaßstab: 1:500
Referenzformat: DIN A3 quer
Höhensystem: NHN 2016



Städtische Werke Magdeburg GmbH & Co. KG
Technischer Service -
Technische Dokumentation

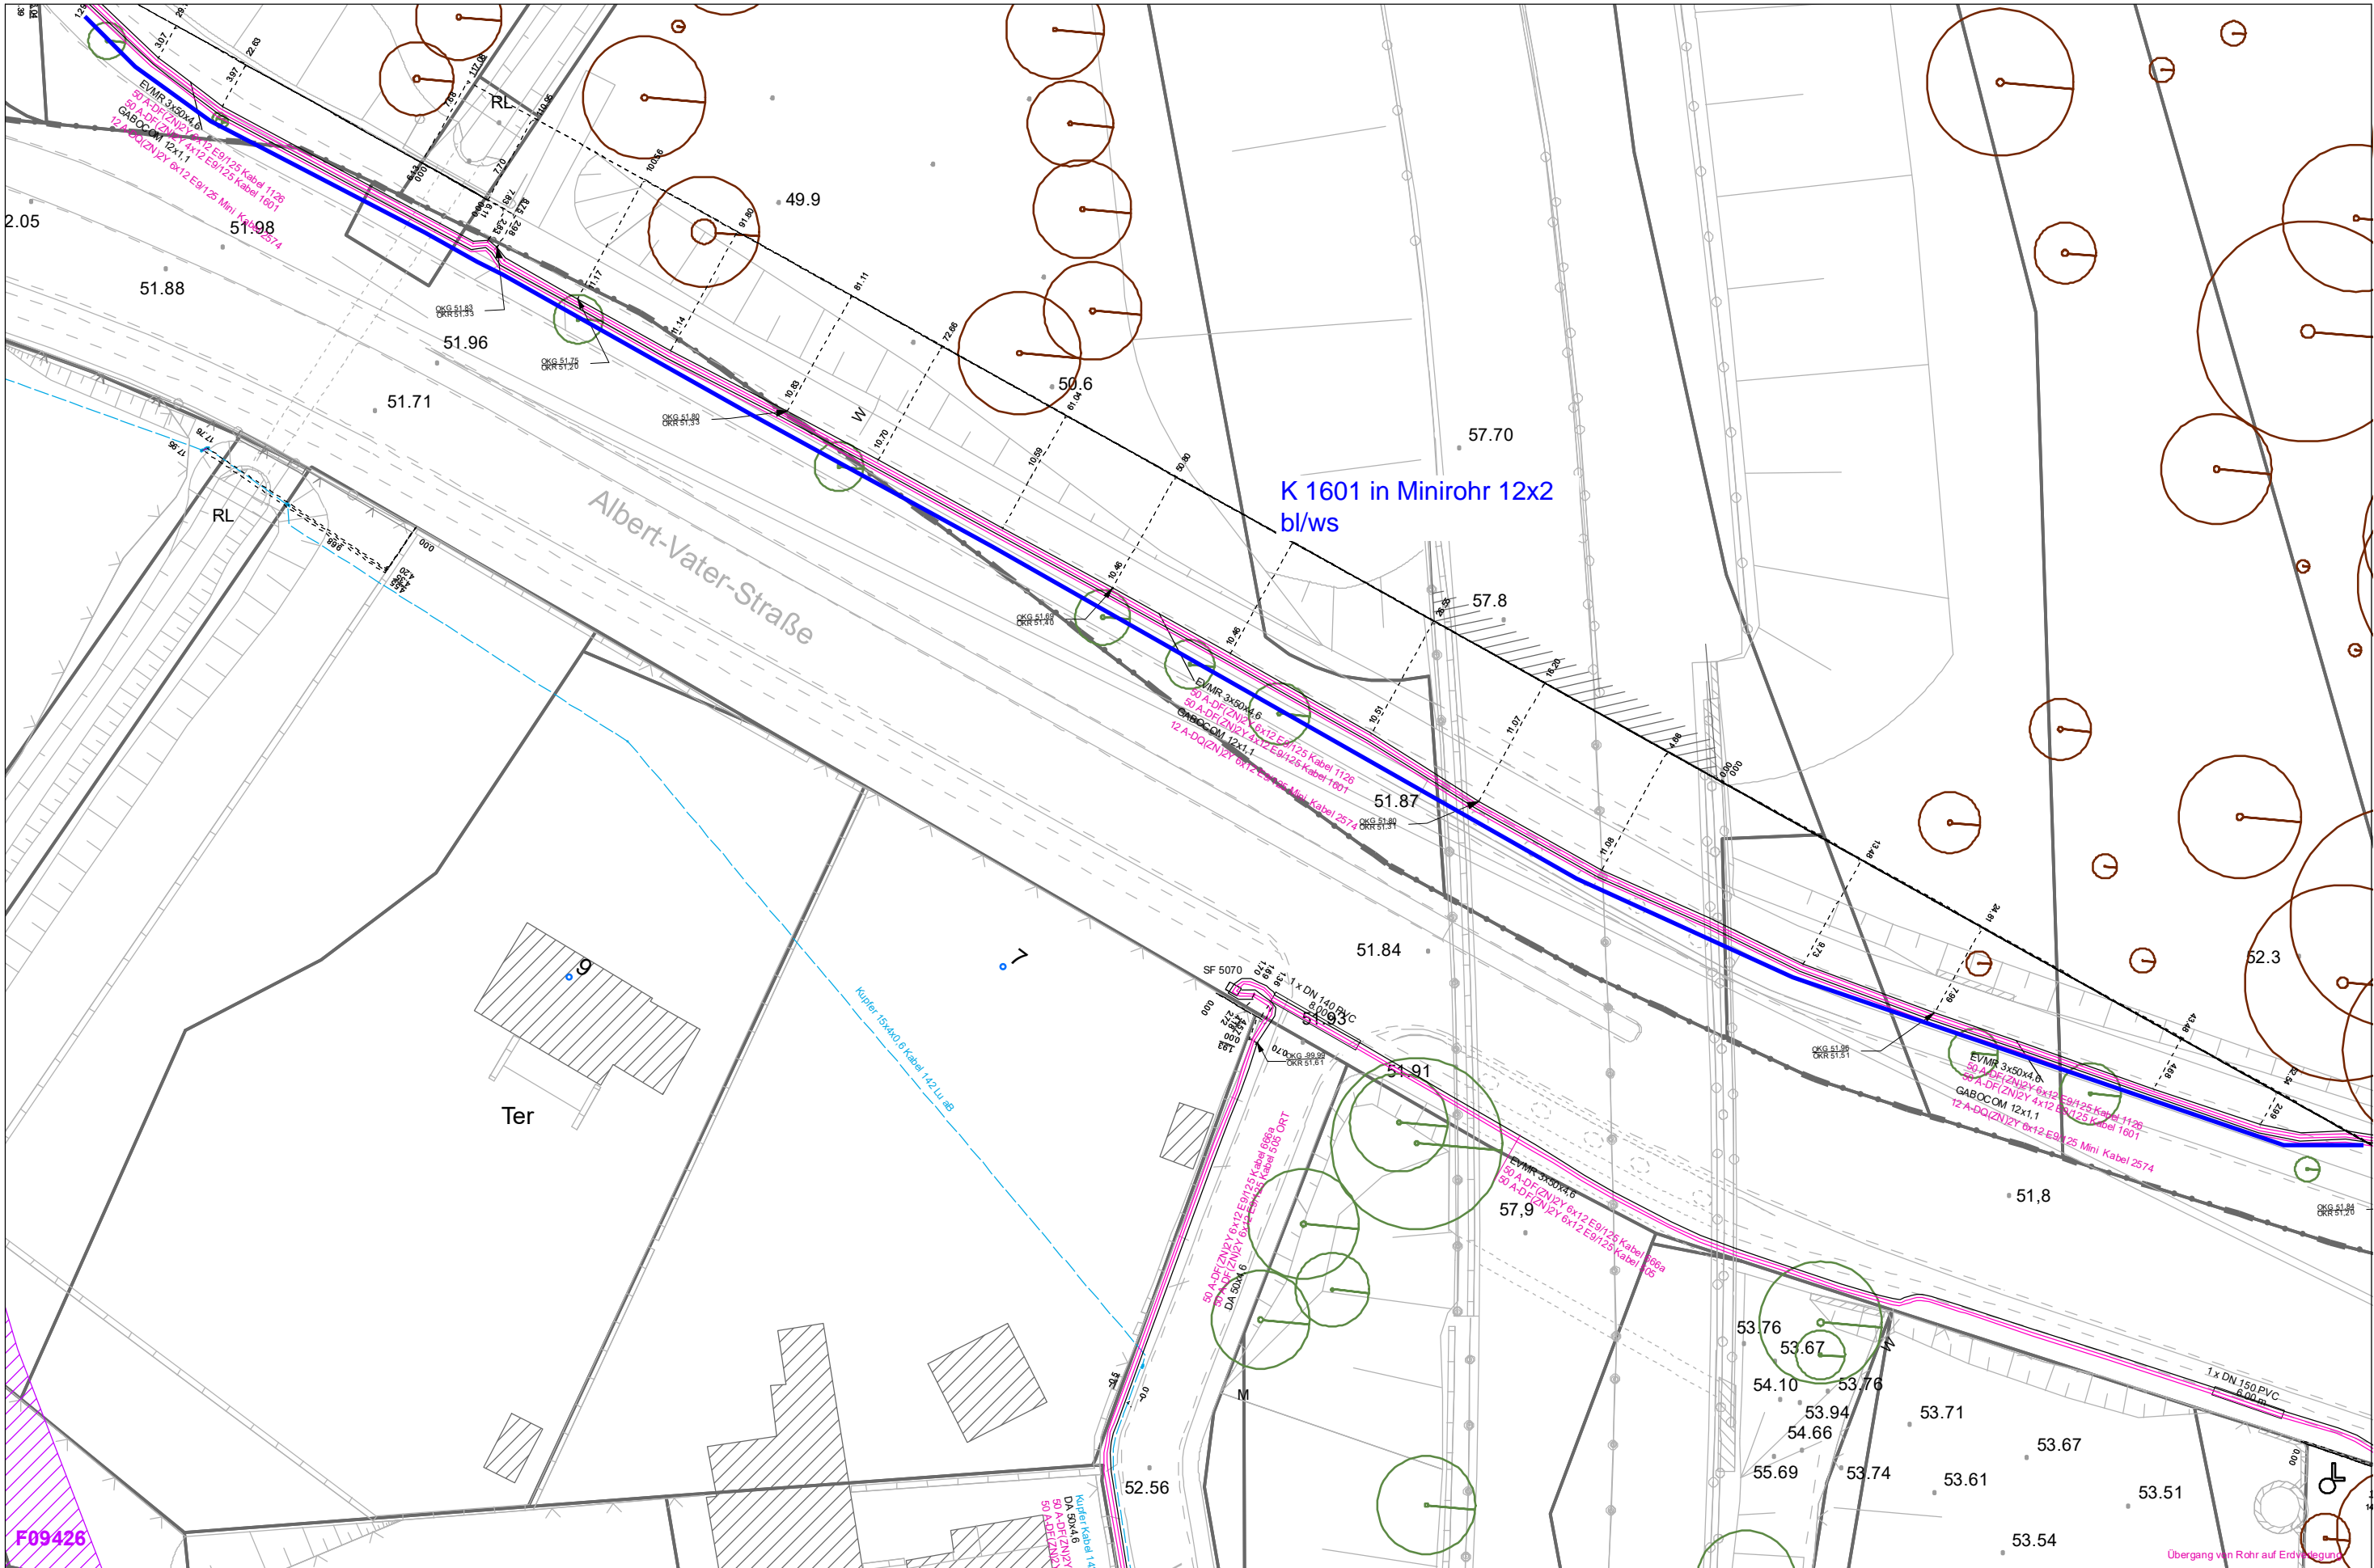

F09426

Fernmelde

Angaben zur Planerstellung

erstellt von:
FRIEDRICH

erstellt am: 27.01.2025

Blatt:

- Keine Bestandsauskunft! -

Als Bezug für die lokale und örtliche Bestimmung der tatsächlichen Lage der Leitungssysteme sind ausschließlich die Daten der "Automatisierten Liegenschaftskarte" (ALKIS-Daten - © GeoBasis-DE / LVermGeo LSA) zu verwenden. Die ergänzend dargestellten Topografiedaten stellen lediglich unverbindliche Zusatzinformationen dar.



Städtische Werke Magdeburg GmbH & Co. KG


Bestandsplanwerk

10 m im Referenzmaßstab 1:250
20 m im Referenzmaßstab 1:500

Referenzmaßstab: 1:500
Referenzformat: DIN A3 quer
Höhensystem: NHN 2016



Städtische Werke Magdeburg GmbH & Co. KG
Technischer Service -
Technische Dokumentation

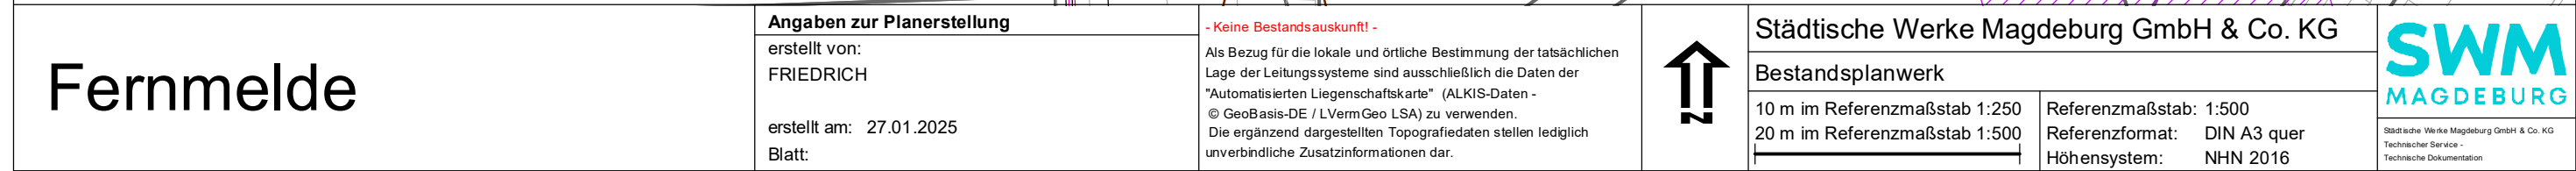


Angaben zur Planerstellung	
erstellt von:	FRIEDRICH
erstellt am:	27.01.2025
Blatt:	

- Keine Bestandsauskunft! -

Als Bezug für die lokale und örtliche Bestimmung der tatsächlichen Lage der Leitungssysteme sind ausschließlich die Daten der "Automatisierten Liegenschaftskarte" (ALKIS-Daten - © GeoBasis-DE / V Lverm Geo LSA) zu verwenden.

Die ergänzend dargestellten Topografiedaten stellen lediglich unverbindliche Zusatzinformationen dar.

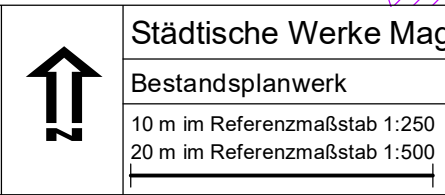

Referenzmaßstab: 1:500
Referenzformat: DIN A3 quer
Höhensystem: NHN 2016

