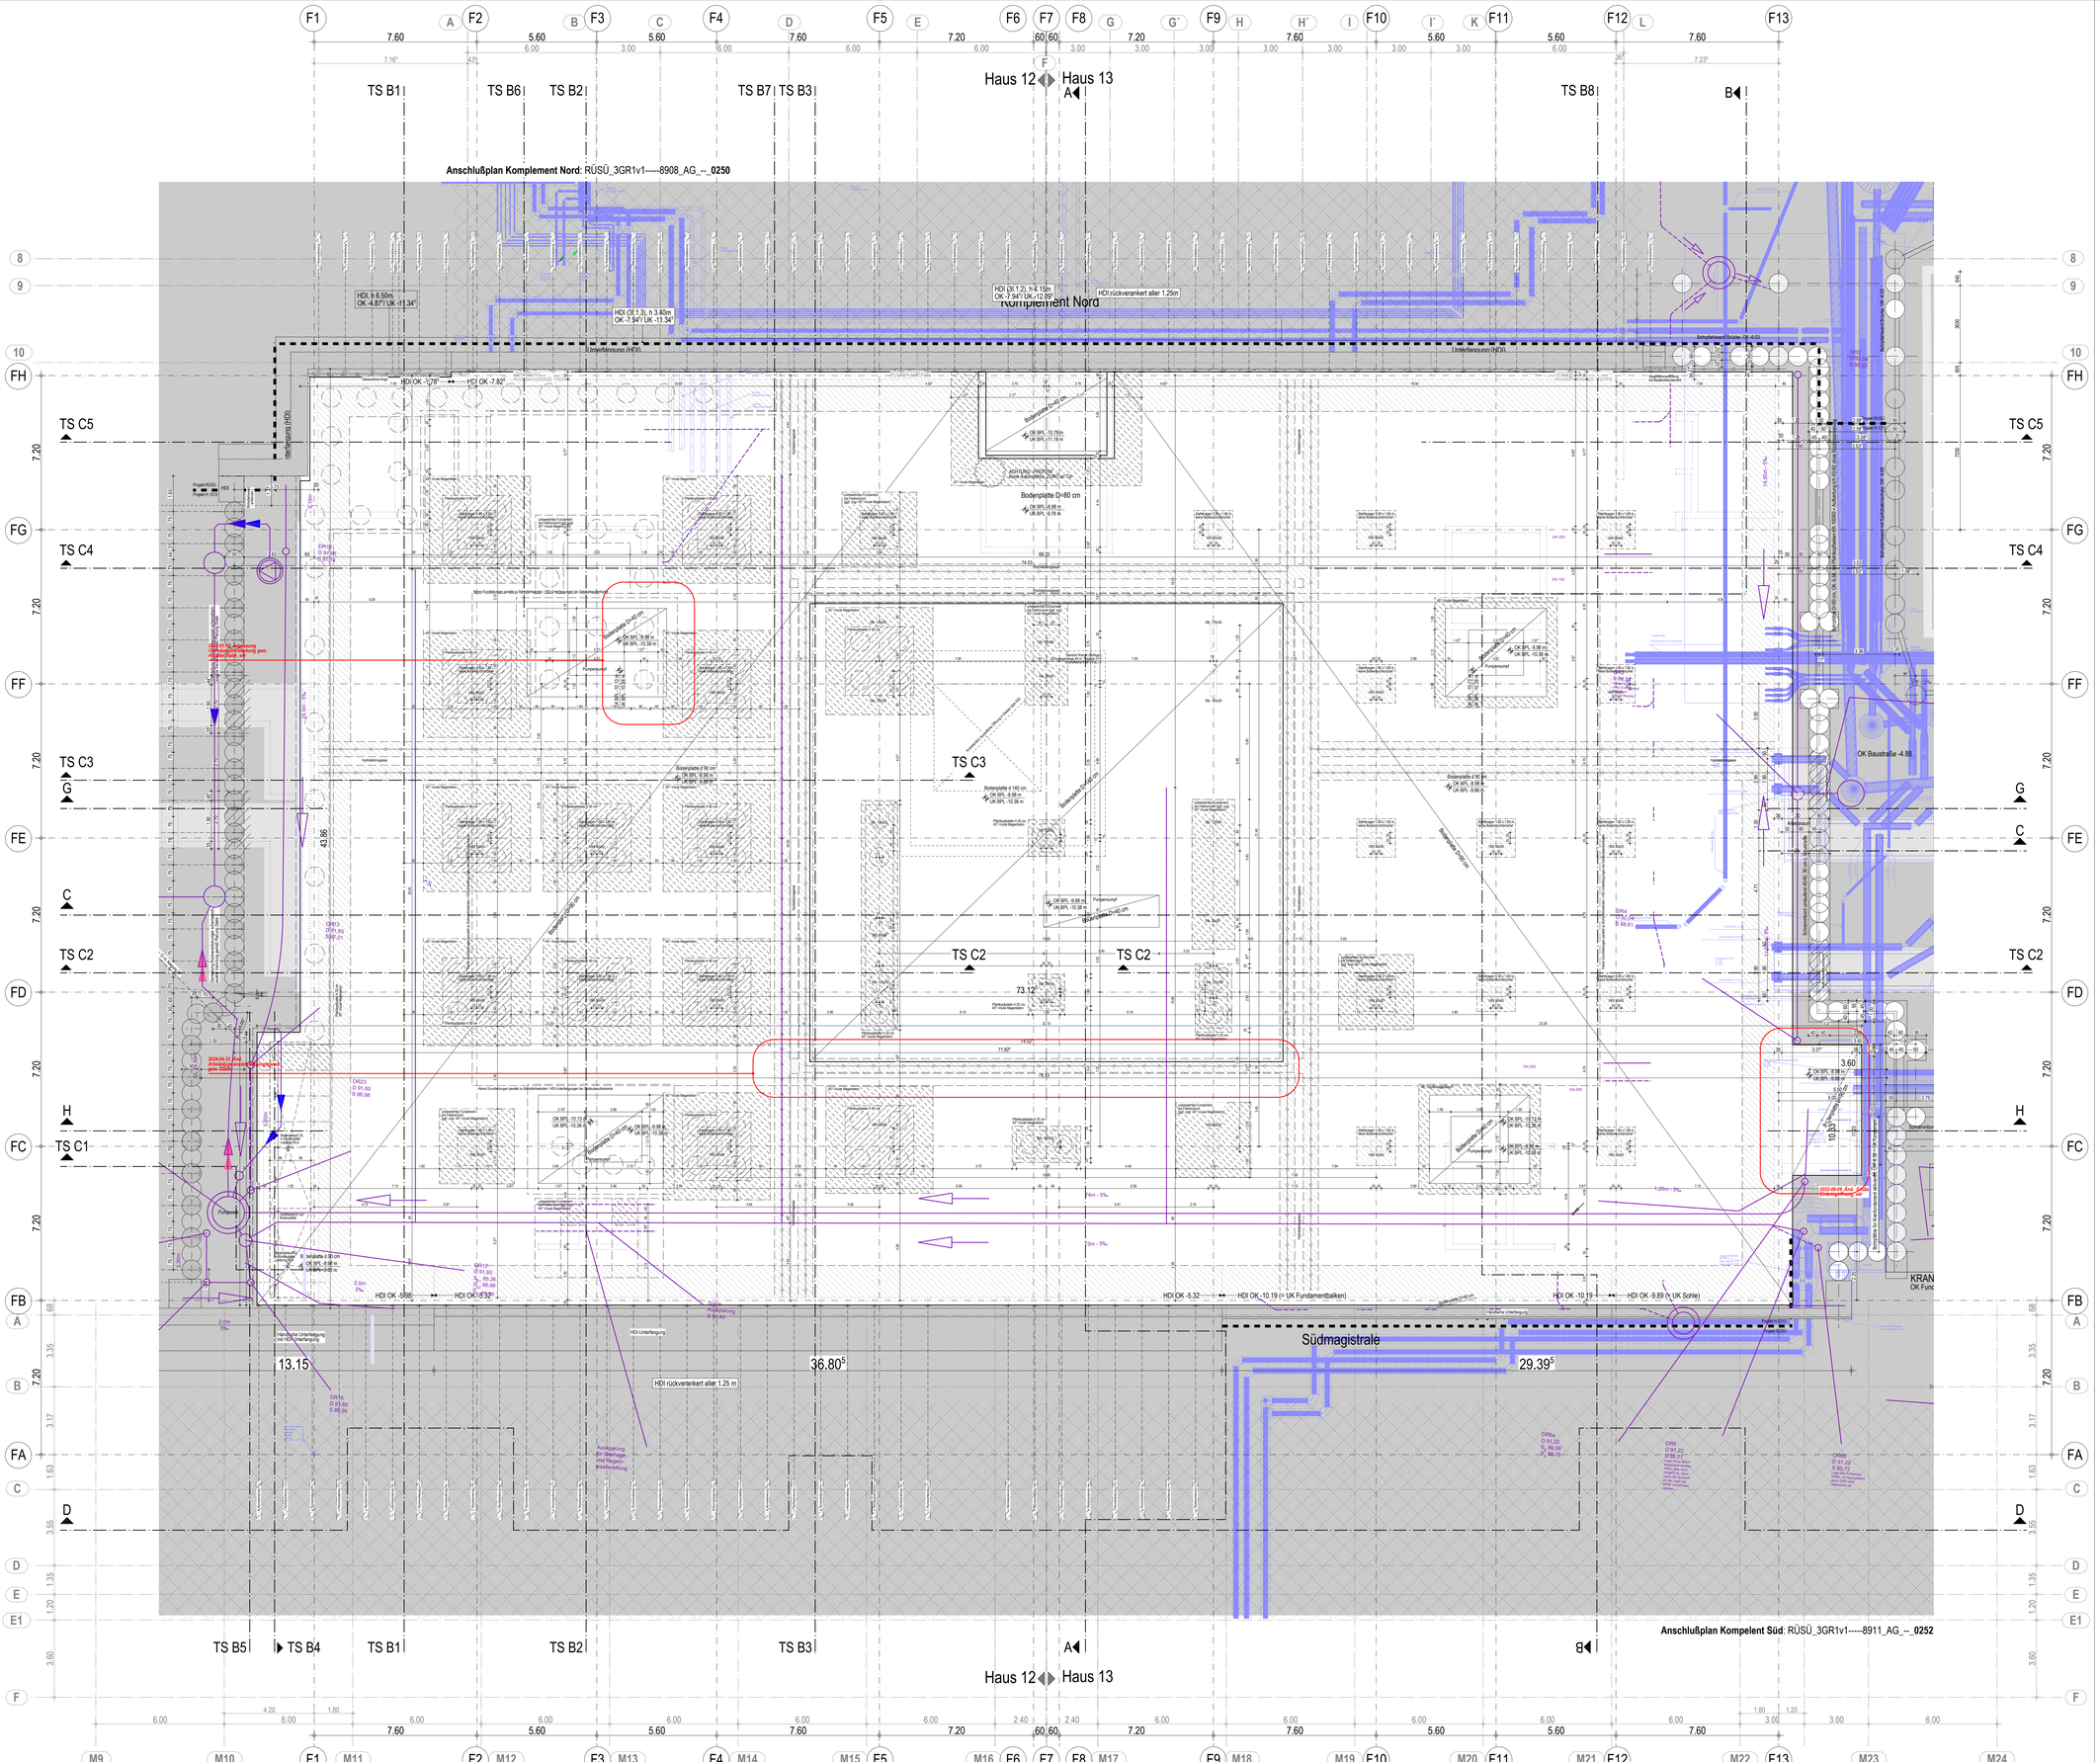

LEGENDE ENTWURF

WANDE IM NEUBAU

- STAHLBETON
- STAHLBETON F90 / BRANDWAND
- MAUERWERK
- MAUERWERK F90 / BRANDWAND
- ESTRICH, UNBEWEHRTER BETON
- GIPSKARTON (Rw,P=54 dB)
- GIPSKARTON F90 / BRANDWAND
- STAHL-GLAS-WAND / -TÜR
- ELEMENTIERTE TRENNWAND
- OP-TRENNWÄNDE
- WÄRMEDÄMMUNG
- CONTAINER/ MODULWAND
- SCHACHT NACH UNTEN / NACH OBEN
- Fuge MW/GK — VERTIKALE FUGE MAUERWERK / GK

WÄNDE IM BESTAND

- IN ÜBEREINSTIMMUNG MIT VORLIEGENDEN BESTANDSPLANEN
- NEUBAU
- ABBRUCH
- ERGÄNZUNG IN BESTANDSPLÄNEN (durch GP ergänzte Angaben z.a. von Vermessern / UKH)
- ZUKÜNFTIG ZU ERSTELLENENDE BAUTEILE (Ausführung in späterer Bauphase)

ROHBAU SONSTIGES

- GEBÄUDETRENNFUGE
- VERSPRUNG ROHDECKE
- ESTRICHFUGE
- DA — DACHABLAUF
- BA — BODENABLAUF
- OK BE BEZGL. OKFFB
- OK BA+ 3
- SCHLITZ- / UND DRUCHBRUCHS-ANGABEN TGA
- TABUZONE STATIK (KEINE DB mgl.)

BRANDWIDERSTAND DER BAUTEILE: NEU / BESTAND

F30	/ F30	FEUERHEMMENDE WAND	RS / RS	RAUCHSCHUTZTÜR DIN 18095
F90	/ F90	FEUERBESTÄNDIGE WAND	T30	/ T30	FEUERHEMMENDER ABSCHLUSS
BRANDWAND		BRANDWAND	T90	/ T90	FEUERBESTÄNDIGER ABSCHLUSS
BAUART BRANDWAND		BAUART BRANDWAND	G30	/ G30	FEUERHEMMENDE VERGLAS.
H		WANDHYDRANT	G90	/ G90	FEUERBESTÄNDIGE VERGLAS.

ERLÄUTERUNG MASZE

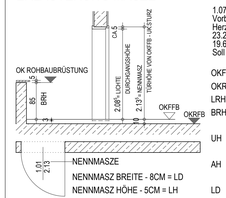

ALLE ANGABEN VON BRÜSTUNGS-, UMWEHRUNGS- / TÜRHÖHEN BEZIEHEN SICH AUF OKFFB BIS OK ROHBAUHÖHE / UK STURZ !

RAUMBESCHREIBUNG

1.07.02.05 Vorbereitung Herzkatheter 23.24 m² 19.65 m Soll 20.0 m²	RAUMNUMMER RAUMBEZEICHNUNG FUNKTIONSBEREICH IST-FLÄCHE UMFANG SOLL-FLÄCHE
OKFFB	OBERKANTE FERTIGFUSZBODEN
OKRFB	OBERKANTE ROHFUSZBODEN
LRH	LICHTE RAUMHÖHE
BRH	BRÜSTUNGSHÖHE (OKFFB - OK ROHBAUBRÜSTUNG)
UH	UMWEHRUNGSHÖHE (OKFFB - OK UMWEHRUNG)
AH	ABSTURZHÖHE (OK GELÄNDE-OKFFB)
LD	LICHTER DURCHGANG TÜR
LH	LICHTE HÖHE TÜR
LRH 2.70m / LRH 2.40m	DECKENSPRUNG

ERLÄUTERUNG AUSSTATTUNG

- KG 472 + KG 611 AUSSTATTUNG PLANUNGSINHALT
- KG 611 AUSSTATTUNG **KEIN PLANUNGSINHALT**

LEGENDE FUNKTIONSBEREICHE + FUNKTIONSSTELLENNR.

EBENE U01
- 2.03 INTENSIVPFLEGE IMC
- 2.03 INTENSIVPFLEGE ITS

EBENE E01
- 1.07 KLINIK FÜR RADIOLOGIE

EBENE E02
- 1.02.02.04 AMBULANZ MITTELDEUTSCHES HERZZENTRUM
- 1.07.02 HERZKATHETER
- 1.04 ENDOSKOPIE / SONOGRAPHIE
- 1.03.01 KARDIOLOGISCHE UND ANGIOLOGISCHE FUNKTIONS-DIAGNOSTIK

EBENE 03
- 1.02.02 DEPARTMENT FÜR ORTHOPÄDIE, UNFALL- UND WIEDERHERSTELLUNGSCHIRURGIE
- 2.04.01 AKUTDIALYSE 18 PLÄTZE
- 1.10 ENTBINDUNG
- 1.10 ENTBINDUNG AMBULANZ

EBENE E04, E05, E06
- 2.01 PFLEGESTATION INTERDISZIPLINÄR - FG 12
- 2.01 PFLEGESTATION INTERDISZIPLINÄR - FG 13

ALLGEMEIN
- TECHNIK / SCHACHT
- 5.08 MED.-TECH. INSTANDHALTUNG
- SONSTIGES

INDEX	DATUM	GEZ.	PLANÄNDERUNG
24	12.01.2024	dh	Freigabe zur Ausführung Rohbau
23	03.01.2024	ahs	Anpassung / Ergänz. Gründungsverstärkungen gem. Statik vom 02.01.2024
22	04.08.2023	ahs	Integration Grundleitungsplanung TGA vom 04.08.2023, Anpass. an PÄA 50
21	04.05.2023	ahs	Integration Grundleitungsplanung TGA vom 18.04.2023
20	13.02.2023	ahs	Integration Grundleitungsplanung TGA vom 16.04.2022
19	26.01.2023	ahs	aktueller Planstand, Anpassung Bohrpfahlwand West an W+M Planung
18	09.06.2022	ahs	Anpassung Einbringöffnung
17	03.05.2022	ahs	Integration Grundleitungsplanung TGA vom 03.05.2022, Anpassung Arbeitsfugen
16	14.04.2022	ahs	Integration Grundleitungsplanung TGA vom 13.04.2022
15	20.01.2022	ahs	Integration Grundleitungsplanung TGA vom 20.01.2022
14	14.10.2021	ahs	Integration Grundleitungsplanung TGA
13	17.09.2021	ahs	Anpassung Hydratationsgassen gem. Abstimmung Statik
12	04.08.2021	ahs	Anpassung Übergänge Bestand, Statik
11	03.08.2021	ahs	Anpassung Statik und Tabuzonen +Änderungen siehe Wolken
10	12.05.2021	ahs	Kick-off Weiterführung AFÜ (Rohbauplanung)
09	03.12.2019	ahs	Beginn Ausführungsplanung

Teilmaßnahme

1213 - Errichtung Haus 12-13

Plannummer	Index	Datum
1213_5GR1v1-GRD-8912_AG_--_0201 24-W3F		12.01.2024

Ausführungsplanung

Ebenenbezeichnungs-Nummernzuweisung
Ebene -1 = U01
Ebene -2 = U02
Ebene 0 = U01
Ebene 1 = E01
Ebene 2 = E02
Ebene 3 = E03
Ebene 4 = E04
Ebene 5 = E05
Ebene 6 = E06

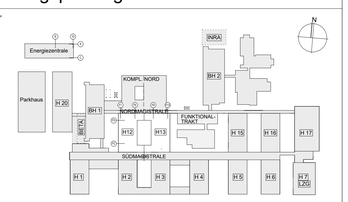

OKFF E01 = ±0.00 = +95.945 m ü NHN

Planinhalt

Haus 12_13 Gründung

Projektnummer GP: 52917

Plannummer: 1213 5GR1v1-GRD-8912 AG_--_0201 24-W3F

Index/Stufe

Planungsbereich: **Gebäude**

Erweiterungsneubau/Ebene: **12/GRD**

wörner traxler richter
planungsgesellschaft mbh
01309 Dresden, Goethealllee 23
Tel +49 351 31513 0
Fax +49 351 31513 10

Planverfasser: wörner traxler richter

Datum/Gez: 20240112 / dh

Maßstab: 1:100 Plangröße: 1189 x 841

Plandatei: 1213_5GR1v1-GRD-8912_AG_--_0201_24-W3F

Unterschrift Bauherr

Unterschrift Entwurfs-/Planverfasser

Enthaltene Daten (DWG)

ARCH	1213_5GR----GRD-8912_AG_--_----_20-W3F
MT	
TGA	1213_5GR----GRD-8912_T--TG_0000_08-T1V
ELT	
AUSST	

QR SCAN: Ist dieser Druck der aktuellste Stand?

Bauvorhaben

Bauliche Fertigstellung Standort Ernst-Grube-Straße Universitätsklinikum Halle (Saale)

Bauherr

Universitätsklinikum Halle (Saale)
Ernst-Grube-Straße, 06120 Halle (Saale)

H/B = 841 / 1189 (1.00m²)

- URHEBER- UND NUTZUNGSRECHTE VORBEHALTEN -