SCHNITT B-B

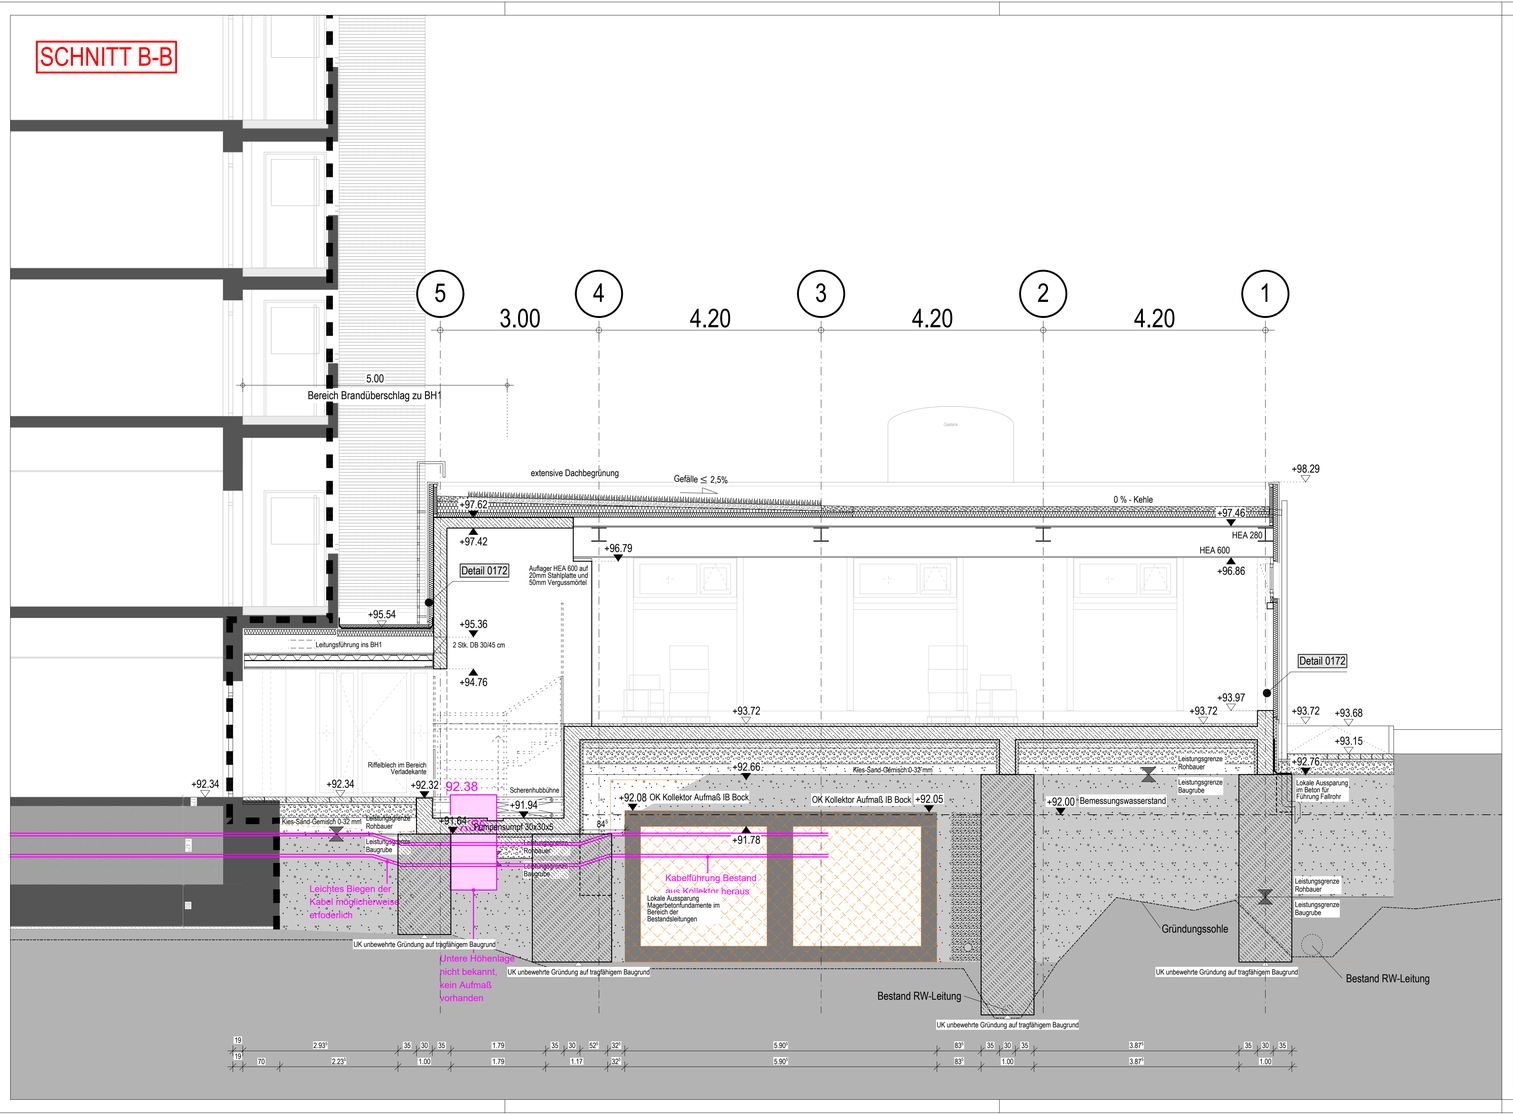

LEGENDE

WÄNDE IM NEUBAU

- STAHLBETON
- STAHLBETON F90 / BRANDWAND
- MAUERWERK
- MAUERWERK F90 / BRANDWAND
- ESTRICH, UNBEWEHRTER BETON
- GIPSKARTON (Rw,P=54 dB)
- GIPSKARTON F90 / BRANDWAND
- STAHL-GLAS-WAND / -TÜR
- ELEMENTIERTE TRENNWAND
- OP-TRENNWÄNDE
- WÄRMEDÄMMUNG
- CONTAINER-/ MODULWAND
- SCHACHT NACH UNTEN / NACH OBEN
- Fuge MW/GK VERTIKALE FUGE MAUERWERK / GK

WÄNDE IM BESTAND

- IN ÜBEREINSTIMMUNG MIT VORLIEGENDEN BESTANDSPLÄNEN
- NEUBAU
- ABBRUCH
- ERGÄNZUNG IN BESTANDSPLÄNEN (durch GP ergänzte Angaben u.a. von Vermessern / UKH)
- ZUKÜNFTIG ZU ERSTELLENENDE BAUTEILE (Ausführung in späterer Bauphase)

ROHBAU SONSTIGES

- GEBÄUDETRENNFUGE
- VERSPRUNG ROHDECKE
- ESTRICHFUGE
- DA DACHABLAUF
- BA BODENABLAUF
- OK BE BEZGL. OKFFB
- SCHLITZ-/ UND DRUCHBRUCHS-ANGABEN TGA
- TABUZONE STATIK (KEINE DB mgl.)

BRANDWIDERSTAND DER BAUTEILE: NEU / BESTAND

- F30 / F30 FEUERHEMMENDE WAND
- F90 / F90 FEUERBESTÄNDIGE WAND
- BRANDWAND BRANDWAND
- BAUART BRANDWAND BAUART BRANDWAND
- BRANDWANDVERLAUF

- RS / RS RAUCHSCHUTZTÜR DIN 18095
- T30 / T30 FEUERHEMMENDER ABSCHLUSS
- T90 / T90 FEUERBESTÄNDIGER ABSCHLUSS
- G30 / G30 FEUERHEMMENDE VERGLAS.
- G90 / G90 FEUERBESTÄNDIGE VERGLAS. DICHT- UND SELBSTSCHL. TÜR
- GTs

BRANDSCHUTZ SONSTIGES

- F H FEUERLÖSCHER / WANDHYDRANT
- F FEUERLÖSCHER-SCHUTZSCHRANK F30/F90 GEMÄSS DETAIL:

SONSTIGES

- WA 3000 VERWEIS AUF PLAN WANDANSICHT
- VERWEIS AUF PLAN DETAIL Detail 4161

BAULICHER STRAHLENSCHUTZ

ANGEGEBENER STRAHLENSCHUTZWERT IST BLEIGLEICHWERT DER GESAMTEN WANDKONSTRUKTION. STRAHLENSCHUTZ MUSS BIS ZUR IM STAHRLENSCHUTZGUTACHTEN FESTGELEGTEN HÖHE GEWÄHRLEISTET SEIN.

- PB 0.5 BLEIGLEICHWERT; PbGlw (mm)
- GK-WAND MIT BLEIEINLAGE / STAHLBLECHVERKLEIDUNG

MASZE

- VERMASSUNG ROHBAU / AUSBAU
- VERMASSUNG SANITÄROBJEKTE
- BRÜSTUNGSHÖHE ROH AB OKFFB / UMWEHRUNGSHÖHE AB OKFFB

OK ROHBAUBRÜSTUNG
BRH
LICHTE DURCHGANGSHÖHE
5 EA
1.78° = LICHTE DURCHGANGSHÖHE
1.83° = NENNMASZ TÜRHÖHE VON OKFFB - UK STÜRZ
OKFFB
OKFFB
10
101
203

ALLE ANGABEN VON BRÜSTUNGS-/ ÜZ UMWEHRUNGS- / TÜRHÖHEN BEZIEHEN SICH AUF OKFFB BIS OK ROHBAUHÖHE / UK STÜRZ !

- NENNMASZE
- NENNMASZ BREITE - 8CM = LD
- NENNMASZ HÖHE - 5CM = LH

RAUMBESCHRIFTUNG

2.01.02.07 RAUMNUMMER
2 Bett RAUMBEZEICHNUNG
Pflege 2 FUNKTIONSSTELLE
1.57 m² FLÄCHE
5.07 m UMFANG
Soll 23.0 m² RAUMFLÄCHE SOLL
li. RH 3.18 m LICHTE RAUMHÖHE

- OKFFB ±0,00
- OKRFB -0.XX
- LRH 2.80 m / LRH 3.00 m DECKENSPRUNG ABHANGDECKE
- LP 5 / LP 3 ABGRENZUNG LPH 3 FÜR FUNKTIONALAUSSCHREIBUNG
- BEARBEITUNGSSGRENZE
- 1 / 2 ANSCHLUSS PLANAUSSCHNITT

ERLÄUTERUNG AUSSTATTUNG

- KG 472 + KG 611 AUSSTATTUNG ZUSTÄNDIGKEIT PLANUNG UKH

HINWEIS

ALLE ANGABEN VON UNTERZUGSHÖHEN BEZIEHEN SICH AUF UK ROHDECKE.
ALLE ANGABEN VON TÜR- UND BRÜSTUNGSHÖHEN SIND ROHHÖHEN AB OK FERTIGFUSSBODEN.
WANDVERSTÄRKUNGEN FÜR HAUSTECHNIKINSTALLATIONEN SIND IM ARCHITEKTENPLAN NICHT ENTHALTEN.

DIESER PLAN GILT AUSSCHLIESSLICH IN VERBINDUNG MIT DEN ZUGEHÖRIGEN STATIKPLÄNEN!
ALLE MASZE SIND VOM AUFTRAGNEHMER VOR BEGINN DER ARBEITEN EIGENVERANTWORTLICH AM BAU ZU PRÜFEN. MASZABWEICHUNGEN SIND DER BAULEITUNG UMGEHEND MITZUTEILEN!

INDEX	DATUM	GEZ.	PLANÄNDERUNG
07	15.01.2025	dh	Einarbeitung Anmerkungen Statik
06	09.12.2024	dh	Anpassung Geometrie Fundamente
05	13.11.2024	dh	Planfortschreibung, Kabelzugschacht hinzugefügt
04	23.09.2024	dh	Planfortschreibung
03	02.09.2024	jg	Planfortschreibung
02	23.08.2024	dh	Planfortschreibung

Teilmaßnahme

LOGA - Logistikanlieferung BH I

Plannummer	Index	Datum
LOGA_5SN1v1-C-C-8114_AG_--_0194 07-W3V		15.01.2025

Ausführungsplanung

V O R A B Z U G

Ebenenbezeichnung= Nummernzuweisung

Ebene -1 =	U03
Ebene 00 =	U02
Ebene 0 =	U01
Ebene 1 =	E01
Ebene 2 =	E02
Ebene 3 =	E03
Ebene 4 =	E04
Ebene 5 =	E05
Ebene 6 =	E06

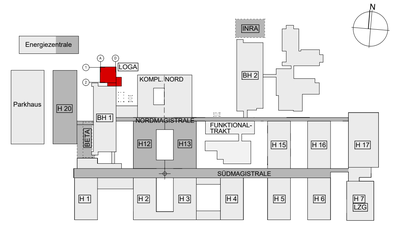

OKFF E01 = ±0.00 = +95.945 m ü NHN

Planinhalt

LOGA
Schnitt B-B

Projektnummer GP	21636
Plannummer	5SN1v1-C-C-8114 AG_--_0194
Index/Stufe	07-W3V
Planverfasser	wörner traxler richter
Datum/Gez	20250115 / dh
Maßstab	Plangröße 964 x 420
Plandatei	5SN1v1-C-C-8114_AG_--_0194_07-W3V

Planungsbereich: Gebäude

Erweiterungsneubau/Ebene: 14/C-C

wörner traxler richter
planungsgesellschaft mbh
01309 Dresden, Goetheallee 23
Tel +49 351 31513 0
Fax +49 351 31513 10

Unterschrift Bauherr

Unterschrift Entwurfs-/Planverfasser

Enthaltene Daten (DWG)

Bauvorhaben
Bauliche Fertigstellung Standort Ernst-Grube-Straße Universitätsklinikum Halle (Saale)

Bauherr
Universitätsklinikum Halle (Saale)
Ernst-Grube-Straße, 06120 Halle (Saale)

QR SCAN: Ist dieser Druck der aktuellste Stand?

- URHEBER- UND NUTZUNGSRECHTE VORBEHALTEN -