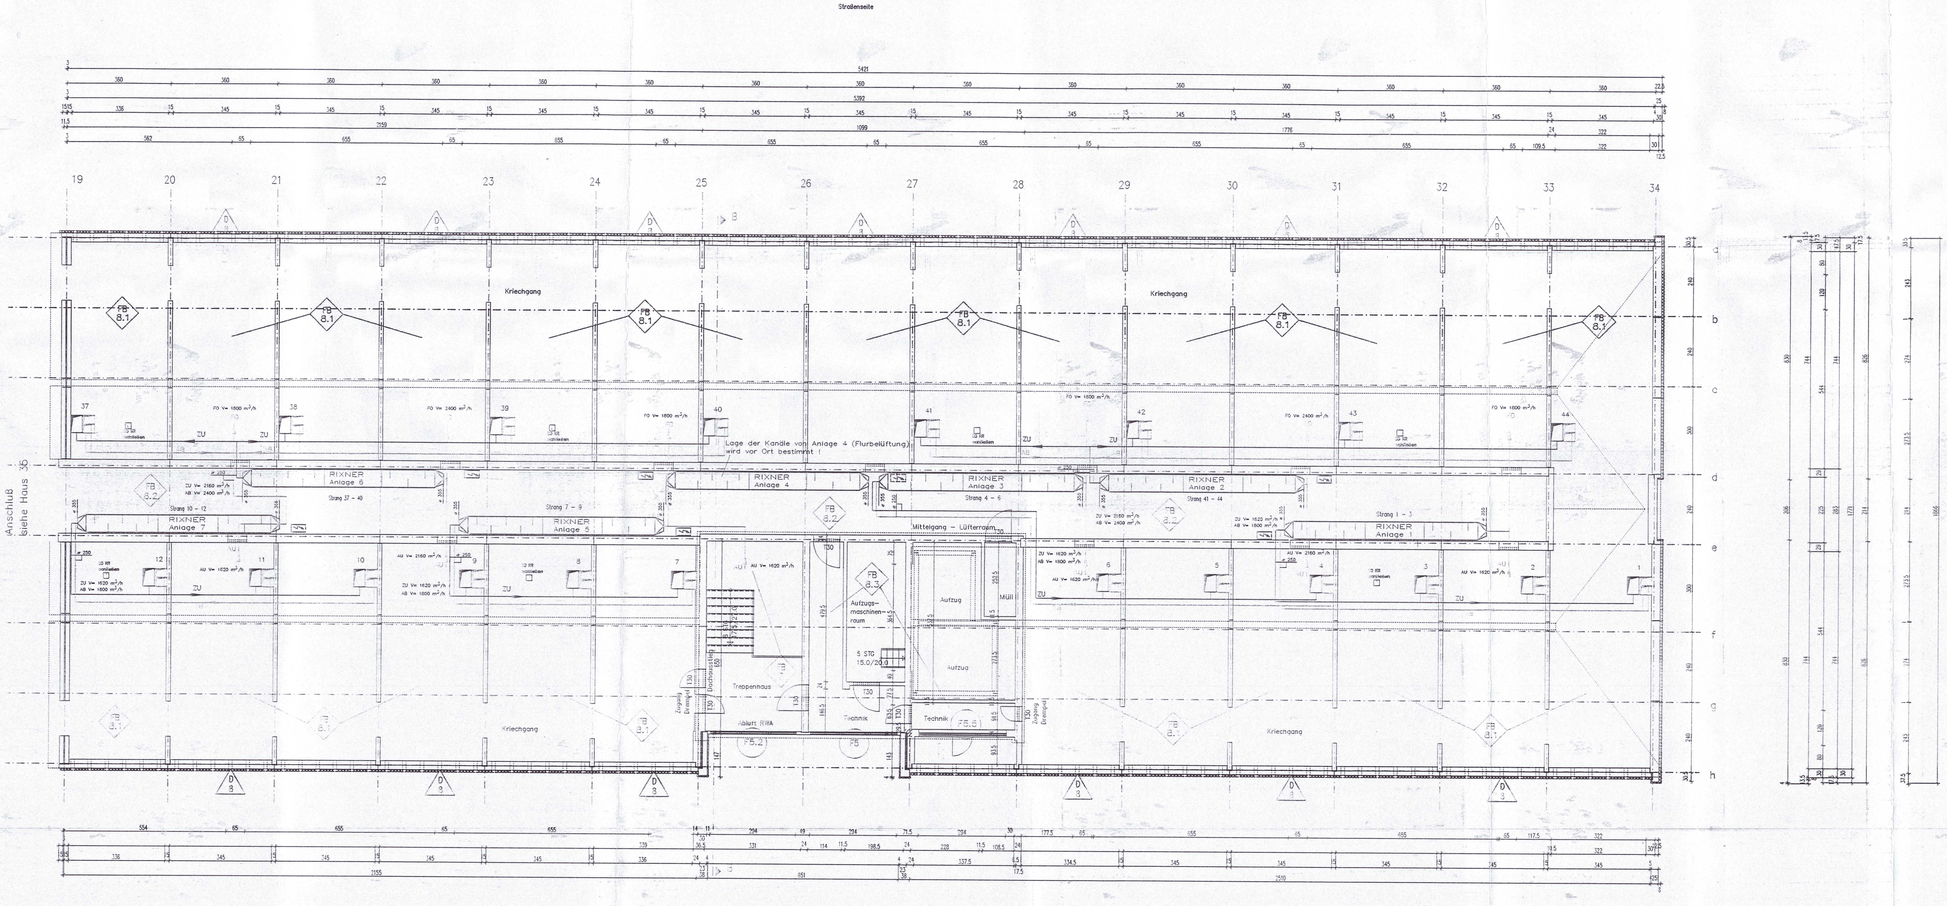

LEGENDE

- Zuluft
- Außenluft
- Abluft
- Fortluft

- Kanalschalldämpfer
- MSR Schaltschrank 500x500
- RIXNER — Zu – und Abluftgerät Fabr. RIXNER

CLIMA TECH
LÜFTUNG • KLIMA • KÄLTE

REVISIONSPLAN

	Datum	Name
Bearb.	9.8.99	D.Schmidt
Gepr.		
Norm		

Dachgeschoß Windmühlenstr. 33

MAßSTAB 1:100

Blatt

Blätt

Ursprung | Ersatz für: | Ersatz durch: