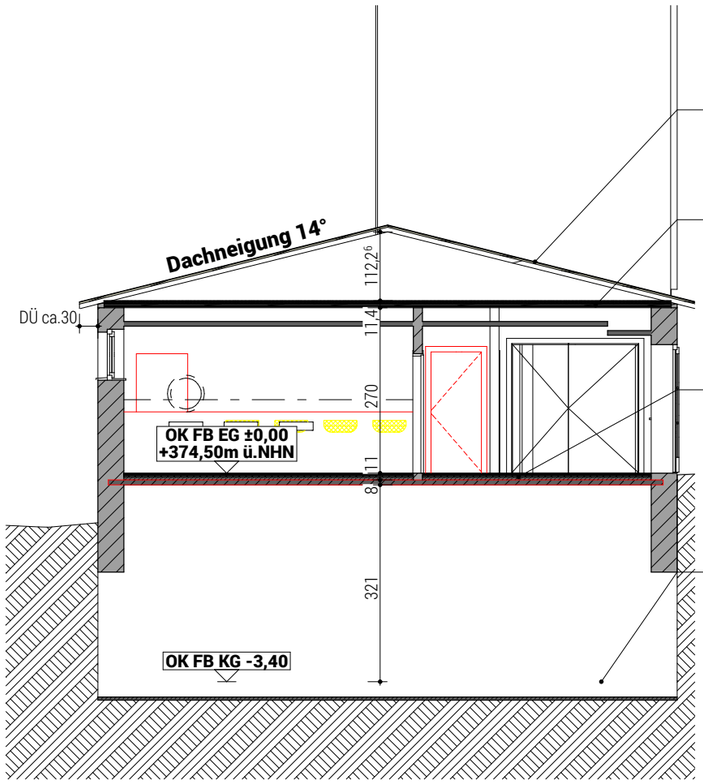

Dachaufbau gem. Bestandspläne
Aufbau 1 cm Folie
2,5 cm Holz Schalung
7,5 cm Luftschicht horizontal

Deckenaufbau gem. Bestandspläne
Aufbau 5 cm Glaswolle
2,4 cm Holz Schalung
2,5 cm Holzwolledämmplatte
1,5 cm Kalkzementputz

Fußbodenaufbau gem. Bestandspläne
Aufbau 4 cm Fliesen Std.MH
2 cm Estrich
5 cm Beton unbewehrt

Fußbodenaufbau gem. Bestandspläne
Aufbau 3 cm Estrich
12 cm Beton unbewehrt
10 cm Kies fein