


- 1x 3-Bett-Zimmer mit barrierefreiem Bad nach DIN 18040
- alle Zimmer mit Bad / Dusche

<u>Übersicht Betten</u>	
1x 1-Bett-Zimmer	= 1 Bett
10x 2-Bett-Zimmer	= 20 Betten
2x 3-Bett-Zimmer	= 6 Betten
<u>Betten gesamt</u>	<u>= 27 Betten</u>

- 1x 3-Bett-Zimmer mit barrierefreiem Bad nach DIN 18040
- alle Zimmer mit Bad / Dusche

<u>Übersicht Betten</u>	
1x 1-Bett-Zimmer =	1 Bett
10x 2-Bett-Zimmer =	20 Betten
2x 3-Bett-Zimmer =	6 Betten
Betten gesamt =	27 Betten

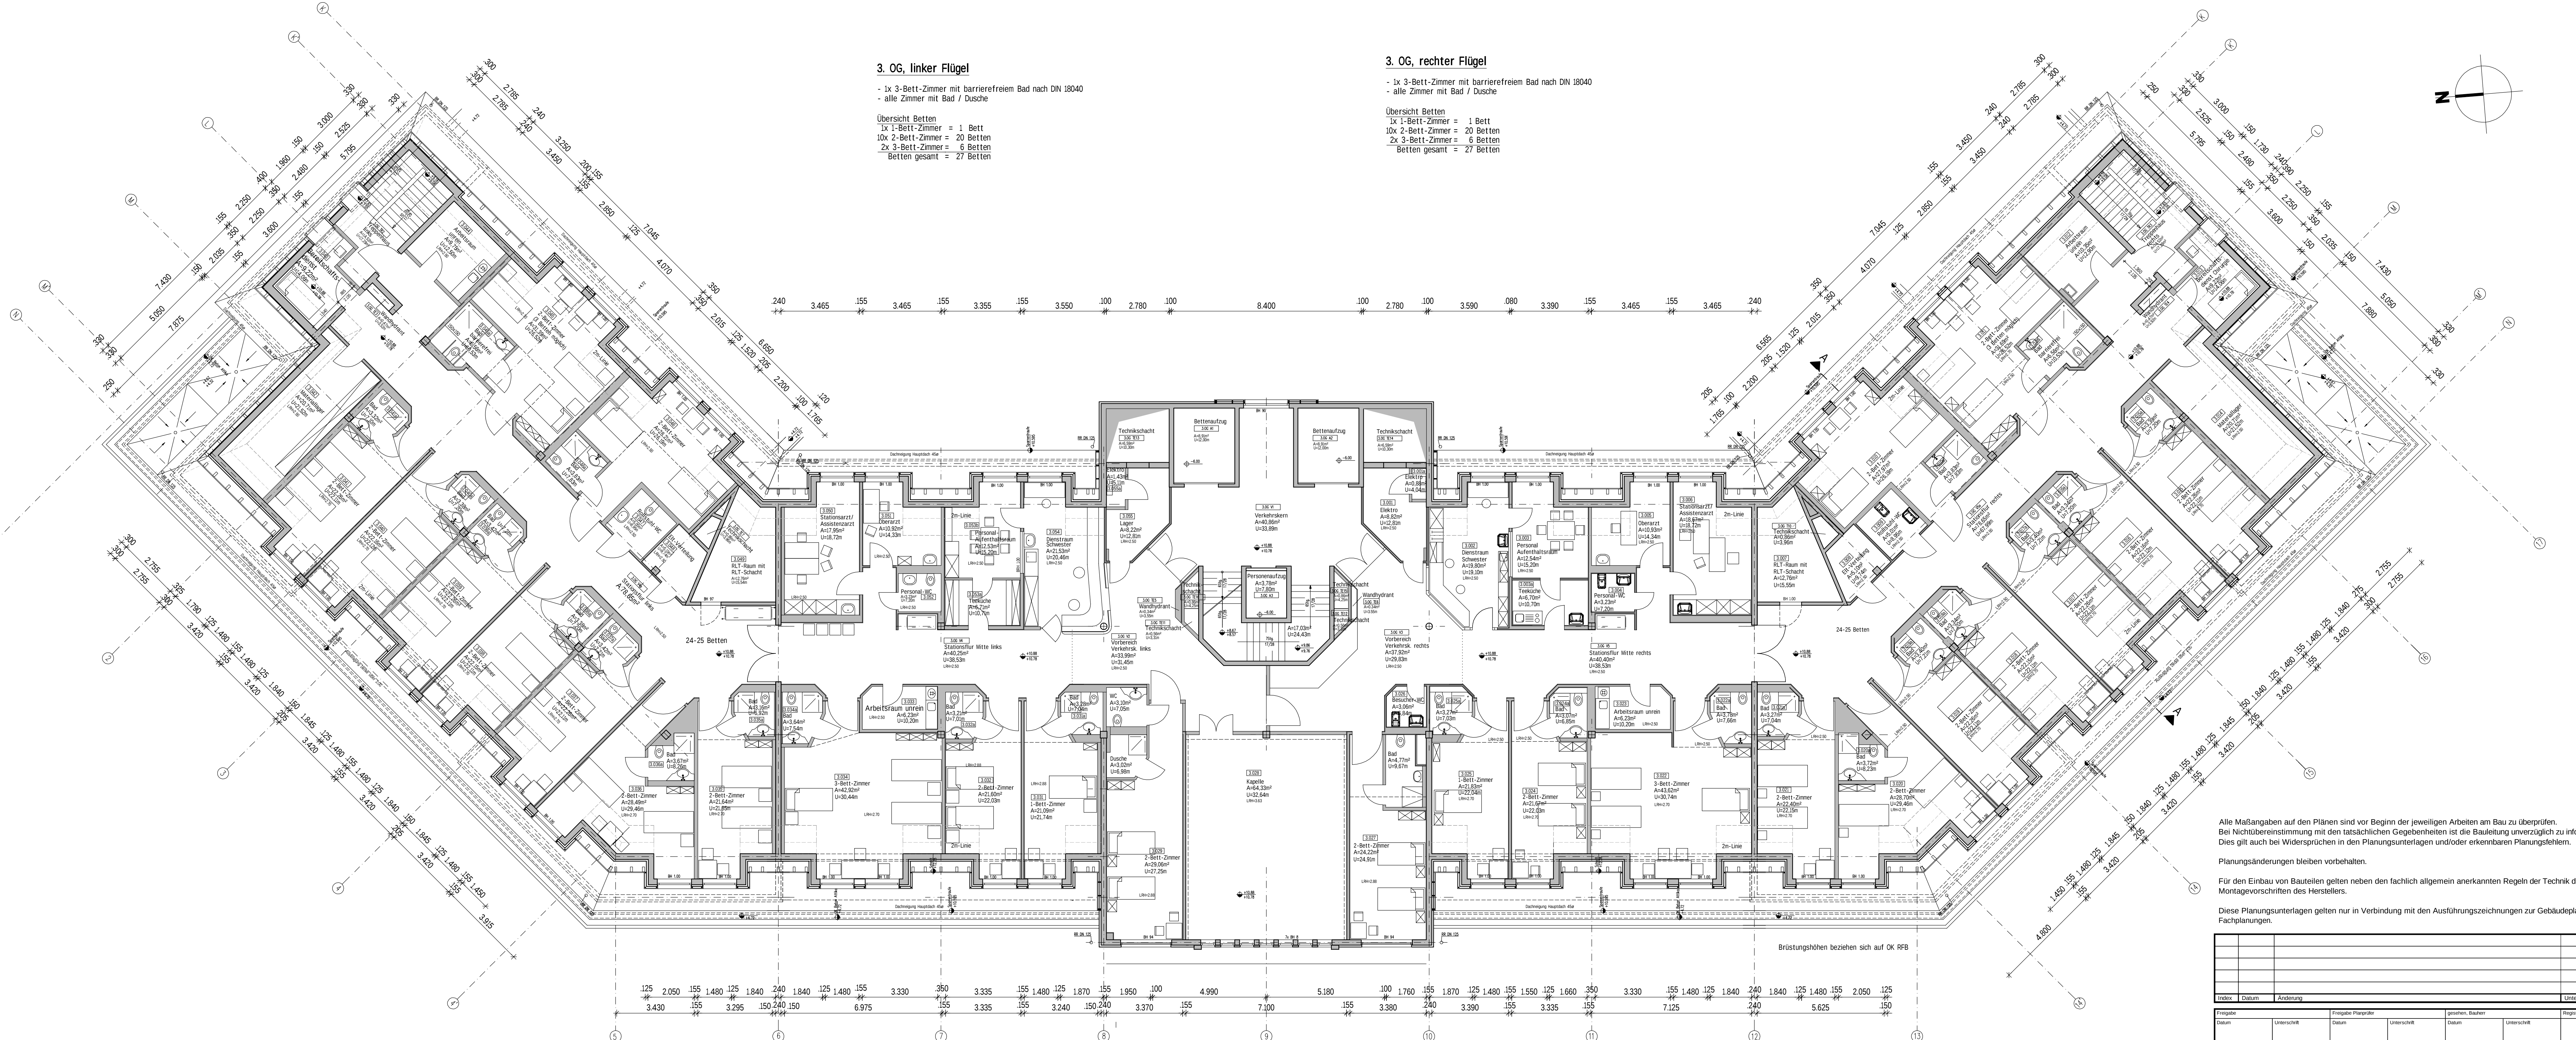

Alle Maßangaben auf den Plänen sind vor Beginn der jeweiligen Arbeiten am Bau zu überprüfen.
Bei Nichtübereinstimmung mit den tatsächlichen Gegebenheiten ist die Bauleitung unverzüglich zu informieren.
Dies gilt auch bei Widersprüchen in den Planungsunterlagen und/oder erkennbaren Planungsfehlern.

Planungsänderungen bleiben vorbehalten

Für den Einbau von Bauteilen gelten neben den fachlich allgemein anerkannten Regeln der Technik die Einbau- und Montagevorschriften des Herstellers.

Diese Planungsunterlagen gelten nur in Verbindung mit den Ausführungszeichnungen zur Gebäudeplanung und den Fachplanungen.

Index	Datum	Änderung	Unterschrift

Freigabe		Freigabe Platzhalter		gesehen, Bauherr		Registrier-Nr. AG
Datum	Unterschrift	Datum	Unterschrift	Datum	Unterschrift	

Zur Ausführung dürfen nur vollständig freigegebene Pläne verwendet werden!

(Ausführ.) 	Heinrich-Braun-Klinikum gemeinnützige GmbH Karl-Keil-Straße 35, 08060 Zwickau		Auftrag Nr.: AG Auftrag-Nr.:
Vorhaben	Heinrich-Braun-Klinikum Standort Kirchberg Schreieberger Straße 36 in 08107 Kirchberg		Auftrag-Nr. Fachleiter genehmigt bearbeitet geprüft
Planbezeichnung	Revisionsplan Grundriss 3. Obergeschoss		
Planung	Fachplanung	HQ34: Leistungsabst. phase Blattformat: A3 Blattgröße: 1189x841 Blattgröße: 1200x594 Erstellungsdatum: 06.08.2020 Einheiten: 1 Maßstab: 1:10 Index:	
	Plan-Nr.: A_5_HBK-K_GR_03		