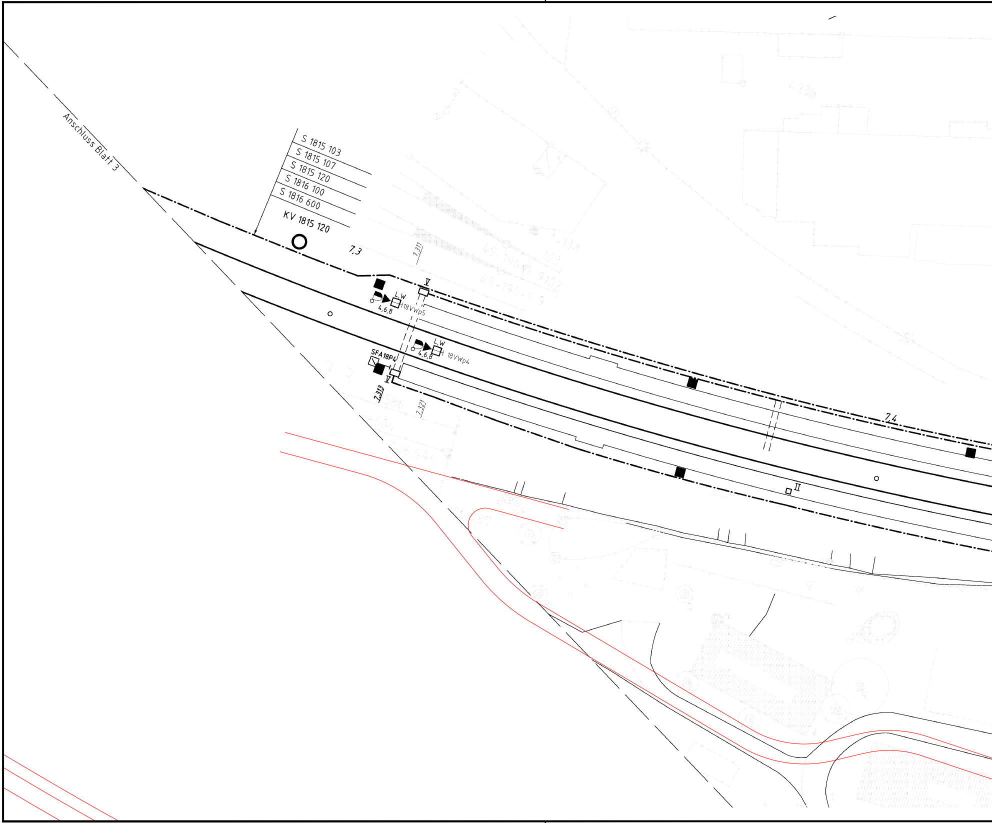
Anschluss Blatt 3
S 1815 103
S 1815 107
S 1815 120
S 1816 100
S 1816 600
KV 1815 120
7,3
7,311
V
L,W
4,6,8
18VWp5
L,W
4,6,8
18VWp4
SFA18P4
V
7,313
7,321
7,4
II
423b
49-190-1
49-190-1
7-13a
103
586
604
87

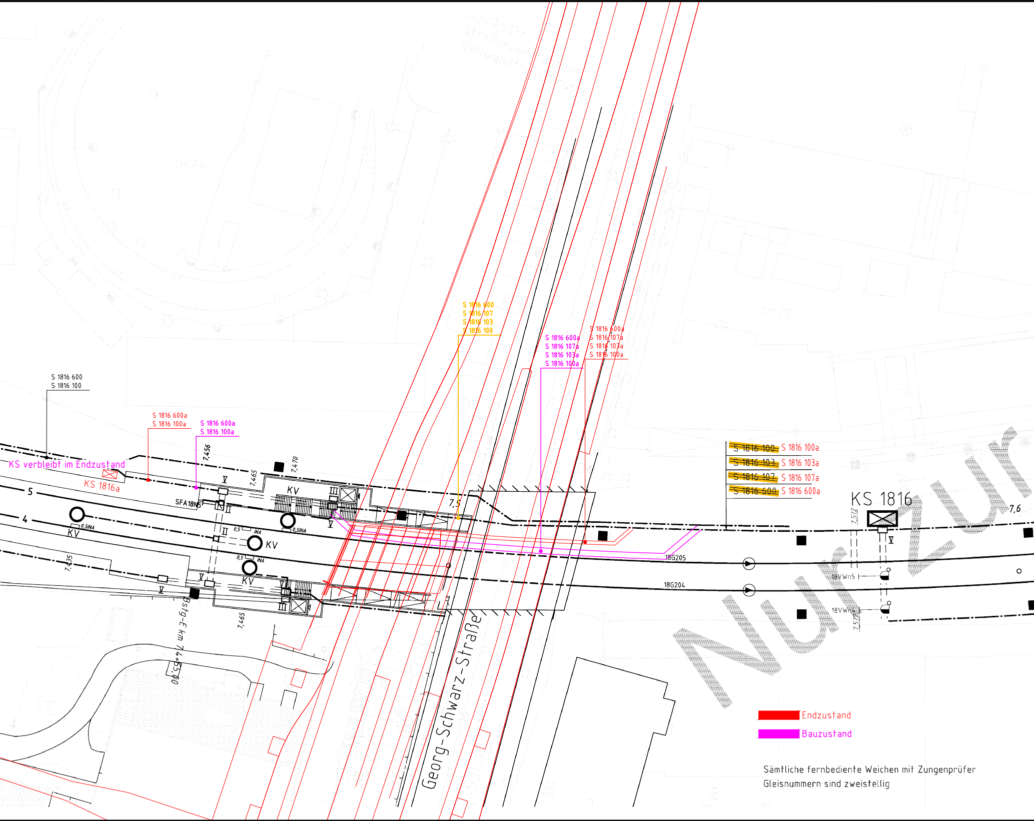
S 1816 600
S 1816 100
KS verbleibt im Endzustand
KS 1816a
S 1816 600a
S 1816 100a
S 1816 600a
S 1816 100a
7,456
7,465
7,470
SFA18N5
5
4
KV
0,5INA
0,5
INA
KV
KV
KV
0,5INA
7,435
7,465
Bstg-E km 74+55,00
S 1816 600
S 1816 107
S 1816 103
S 1816 100
7,5
S 1816 600a
S 1816 107a
S 1816 103a
S 1816 100a
S 1816 600a
S 1816 107a
S 1816 103a
S 1816 100a
~~S 1816 100~~ S 1816 100a
~~S 1816 103~~ S 1816 103a
~~S 1816 107~~ S 1816 107a
~~S 1816 600~~ S 1816 600a
18G205
18G204
KS 1816
7,572
7,6
18VWn5
18VWn4
7,577
Georg-Schwarz-Straße

🟥 Endzustand

🟪 Bauzustand

Sämtliche fernbediente Weichen mit Zungenprüfer
Gleisnummern sind zweistellig

Nur zur

Information

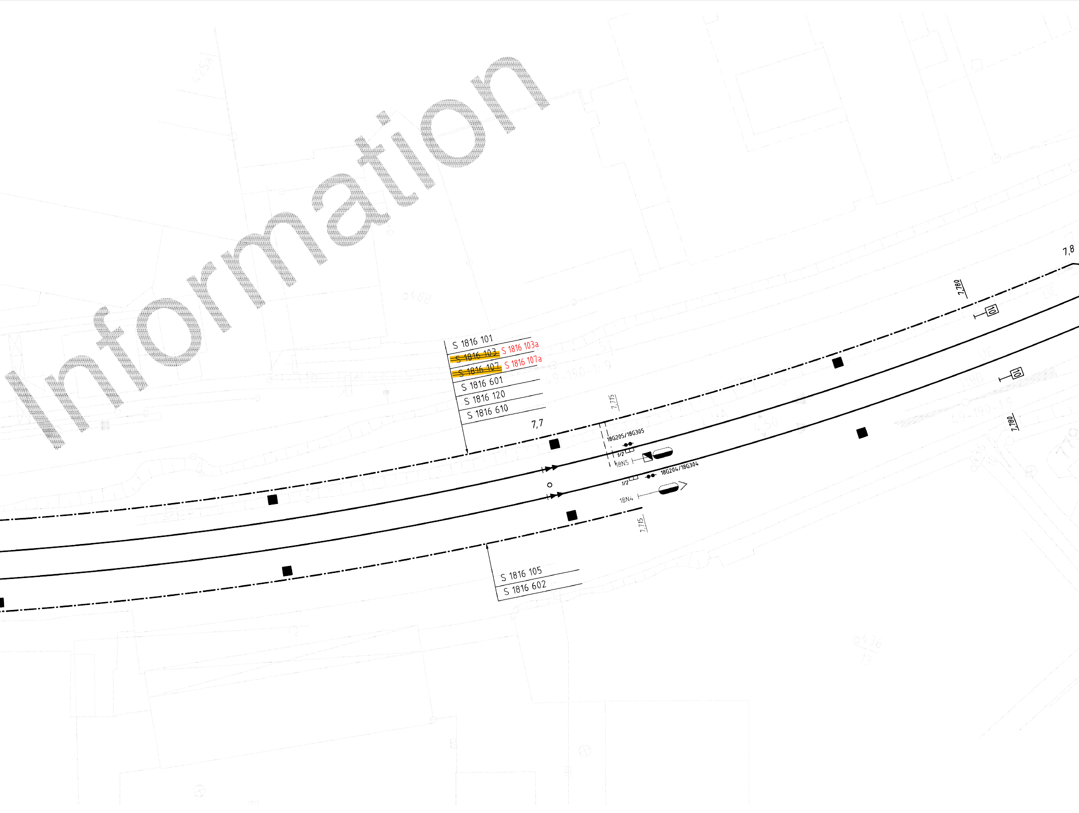
S 1816 101
~~S 1816 103~~ S 1816 103a
~~S 1816 107~~ S 1816 107a
S 1816 601
S 1816 120
S 1816 610
7,7
7,715
18G205/18G305
1/2
18N5
18G204/18G304
1/2
18N4
7,715
S 1816 105
S 1816 602
7,780
101
7,8
101
7,780

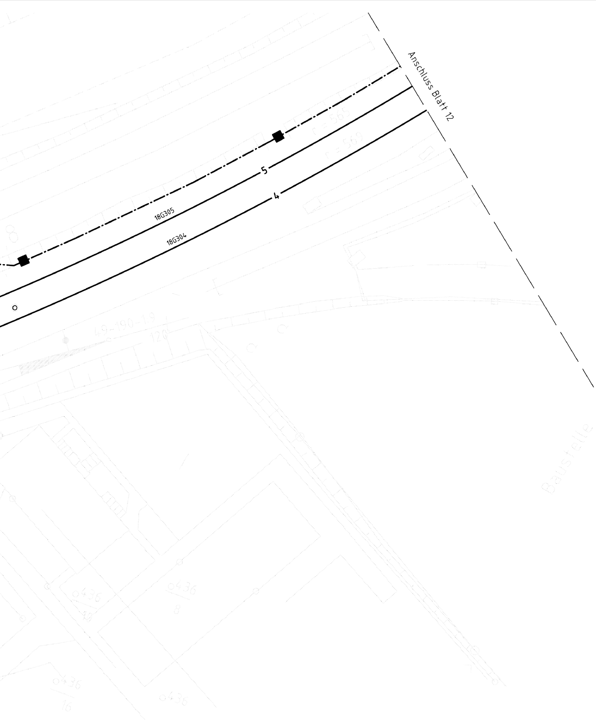
Anschluss Blatt 12
18G305
18G304
5
4
49-190-1:9
120
Baustelle
ø436
8
ø436
ø436
ø436

Index	Änderung	Bear./Dat.	Gepr./Dat.	Abnah./Dat.	Übern./Dat.
04	VzG 2013	Steulm. 08.10.12	Biersack 26.11.12	Hoffmann 10.12.12	Nientit 21.02.13
03	Bauzustand LP_7	Reith 22.02.12	Bastek 28.03.12	Bütow 02.09.12	Gräßer 08.10.12
02	Bauzustand LP_6E	Steulm. 12.01.12	Biersack 21.02.12	Bütow 13.05.12	Gräßer 08.10.12
01	Inbetriebnahme inkl. 1. ÄM	Zech 09.06.11	Unger 28.06.11	Faulbaum 15.12.11	Nientit 04.02.13

Beruhend auf:

DB NETZE
Regionalbereich Südost
Produktionsdurchführung

		Datum	Name
1:500	Erstellt:	11.03.2011	Zech
	Geprüft:	11.03.2011	Lubig
	Freigegeben:		

UZ

DB NETZE
DB ProjektBau GmbH
Regionalbereich Südost
Salomonstr. 15, 04103 Leipzig

297x1540 EL L

B

3 0 4 0 1 3 9 9 1 2

Ersatz für:				Ersatz durch:			
Ausg.							
Datum							

TZE

Leipzig

LLEL _ . 10 / 15

Leipzig-Wahren - ESTW-A Leipzig-Leutzsch
Bf Leipzig-Leutzsch
Kabellageplan
Strecke: 6383 km 7,278 - km 7,880

04

11 +

Änderung:	Bezeichnung:	erstellt:	Datum:
▷			
▷			
▷			

Ausschreibung

Bauwerksskizze:

Ausführungsplanung:

	Datum	Name
bearb.	01/2025	
gez.	01/2025	
gepr.	01/2025	

statisch und konstruktiv geprüft:

geometrisch geprüft:

vertraglich geprüft:

Eintragungen Dritter:

architektonisch geprüft:

Baufreigabe:

Auftraggeber:

Stadt Leipzig
Mobilitäts- und Tiefbauamt

Bauausführung:

Ausführungsplanung:

Plancode:

Baumaßnahme:

Ersatzneubau Georg-Schwarz-Brücken
einschließlich Umbau Am Ritterschlößchen

Projekt:

Art des Planes/Bauteil:

Leit- und Sicherungstechnik Bauwerk 12
Kabellageplan

Maßstab:

1:1000

Plannummer:

2.9-30