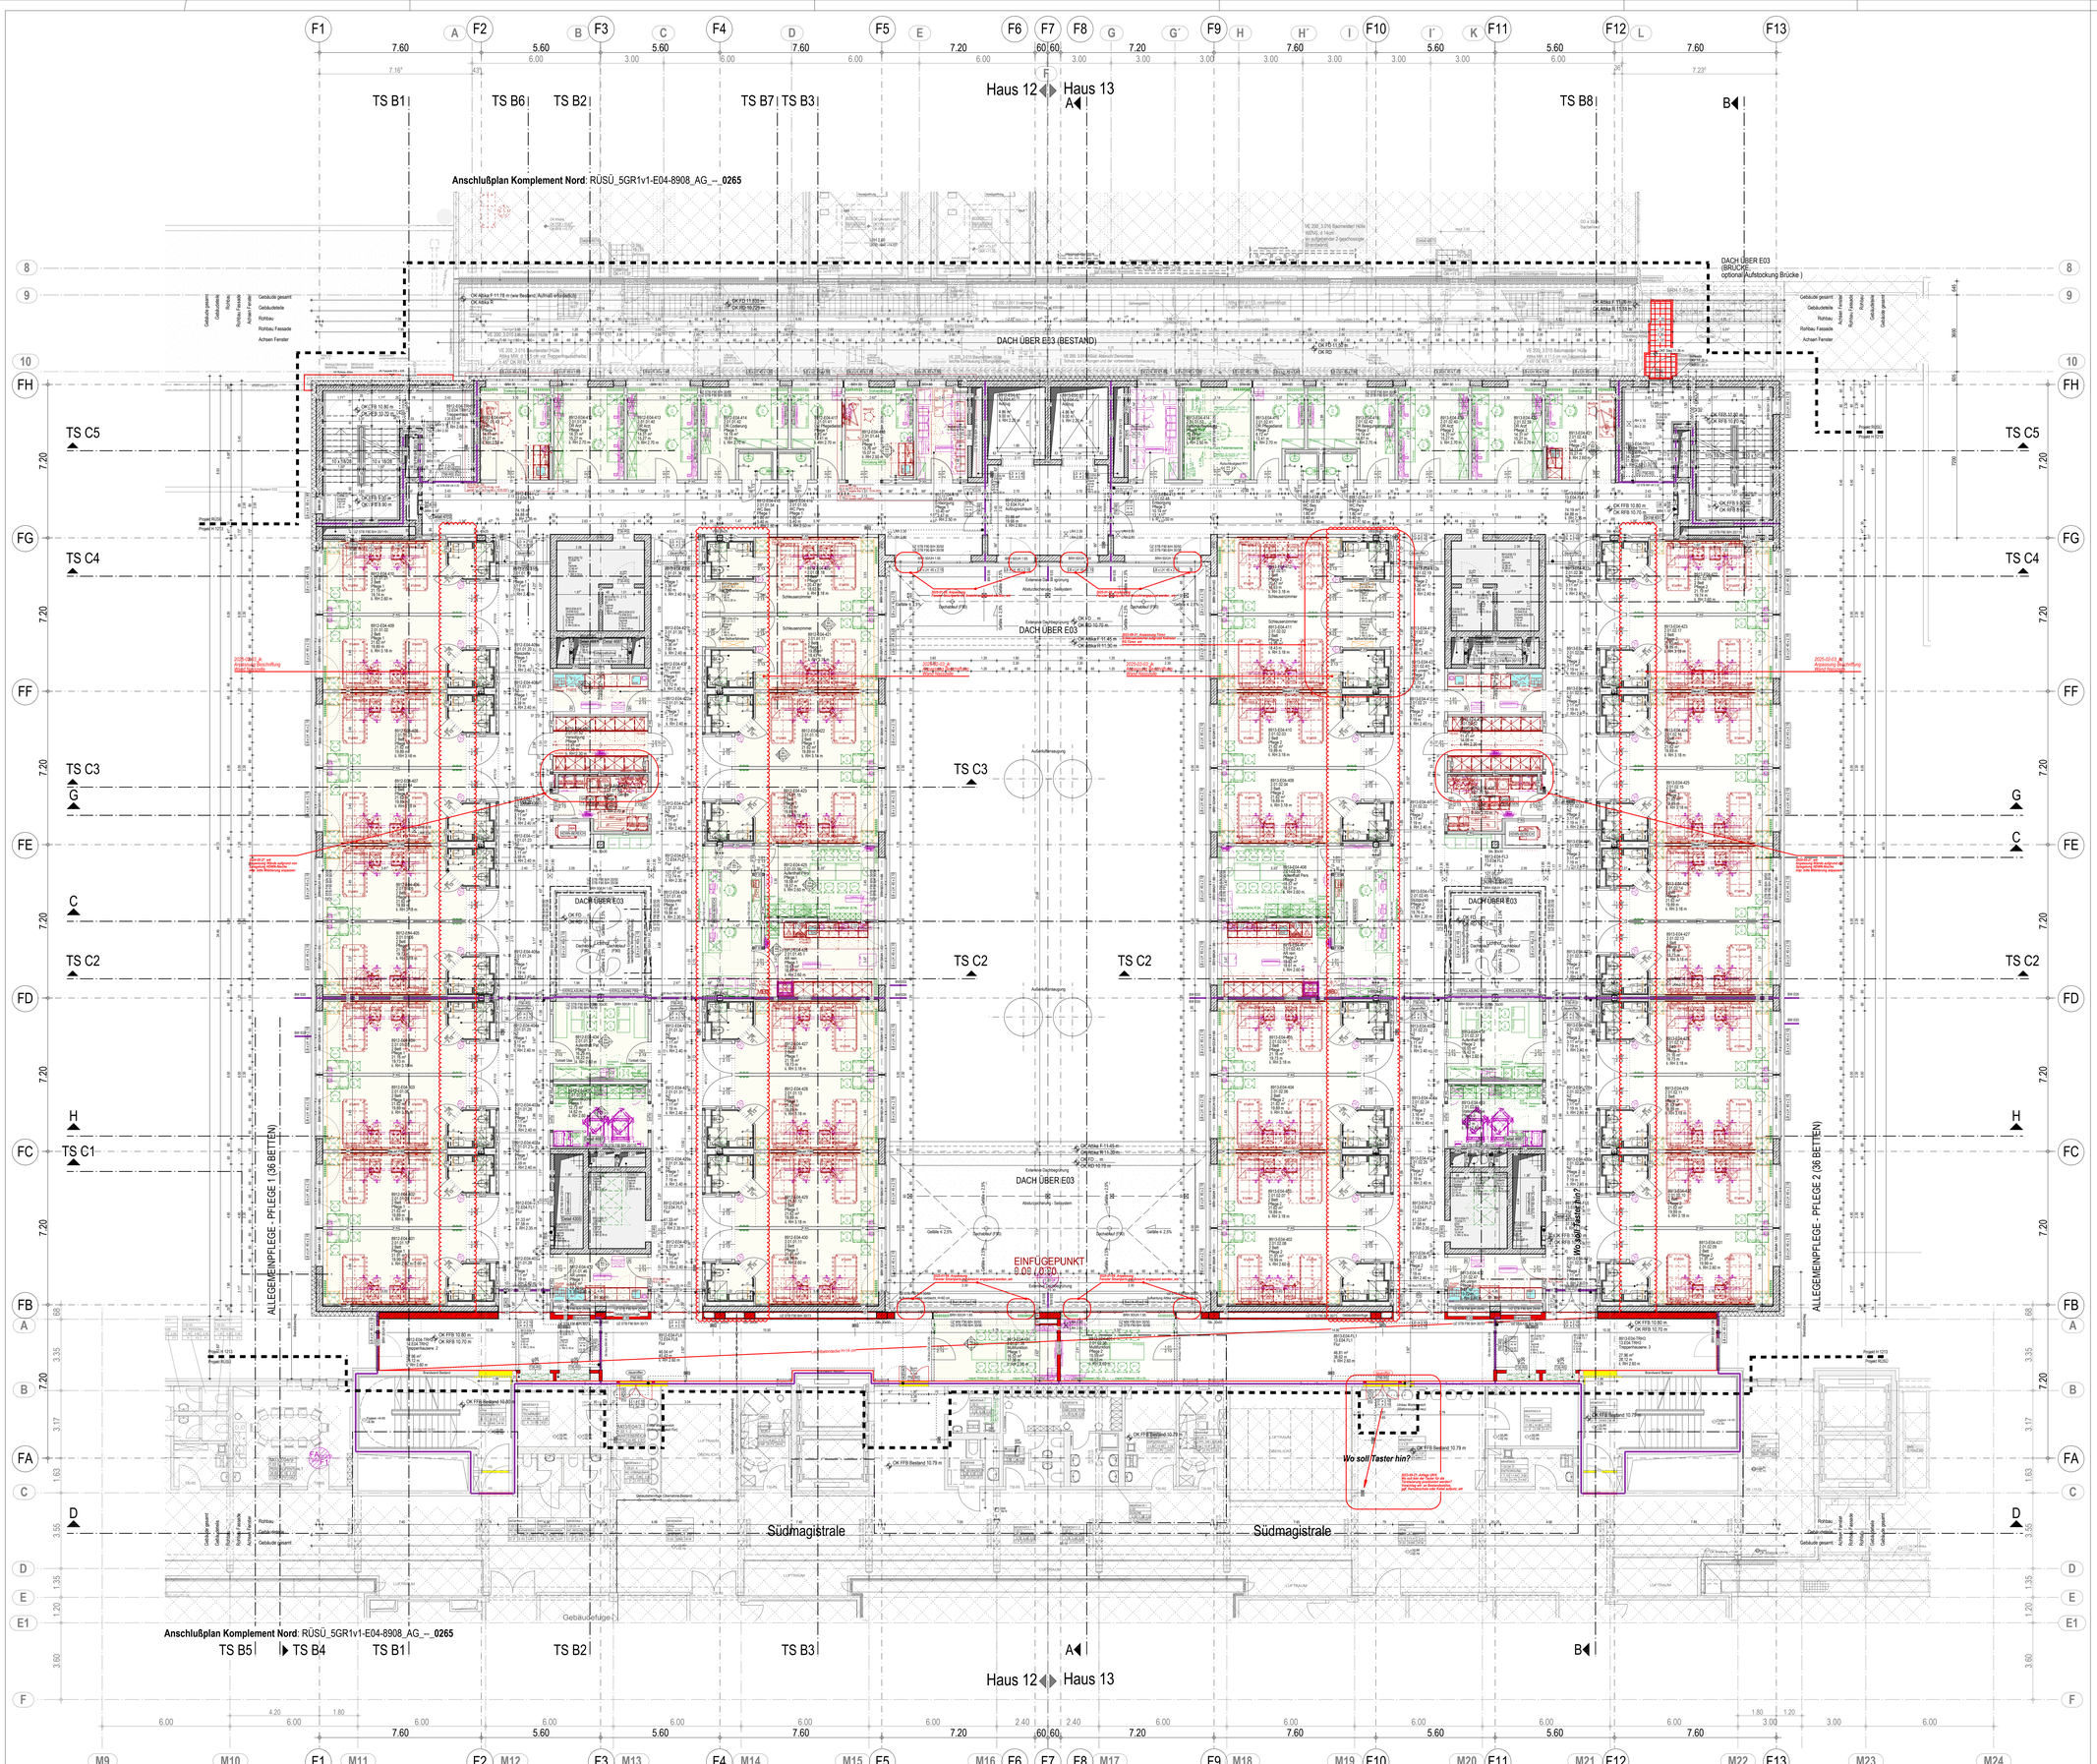

LEGENDE ENTWURF

WANDE IM NEUBAU

- STAHLBETON
- STAHLBETON F90 / BRANDWAND
- MAUERWERK
- MAUERWERK F90 / BRANDWAND
- ESTRICH, UNBEWEHRTER BETON
- GIPSKARTON (Rw,P=54 dB)
- GIPSKARTON F90 / BRANDWAND
- STAHL-GLAS-WAND / -TÜR
- ELEMENTIERTE TRENNWAND
- OP-TRENNWÄNDE
- WÄRMEDÄMMUNG
- CONTAINER/ MODULWAND
- SCHACHT NACH UNTEN / NACH OBEN
- Fuge MW/OK — VERTIKALE FUGE MAUERWERK / GK

WÄNDE IM BESTAND

- IN ÜBEREINSTIMMUNG MIT VORLIEGENDEN BESTANDSPLANEN
- NEUBAU
- ABBRUCH
- ERGÄNZUNG IN BESTANDSPLÄNEN (durch GP ergänzte Angaben z.b. von Vermessern / UKH)
- ZUKÜNFTIG ZU ERSTELLENENDE BAUTEILE (Ausführung in späterer Bauphase)

ROHBAU SONSTIGES

- GEBÄUDETRENNFUGE
- VERSPRUNG ROHDECKE
- ESTRICHFUGE
- DA — DACHABLAUF
- BA — BODENABLAUF
- OK BA= 0 — OK BE BEZGL. OKFFB
- SCHLITZ- / UND DRUCHBRUCHS-ANGABEN TGA
- TABUZONE STATIK (KEINE DB mgl.)

BRANDWIDERSTAND DER BAUTEILE: NEU / BESTAND

F30 / F30	FEUERHEMMENDE WAND	RS / RS	RAUCHSCHUTZTÜR DIN 18095
F90 / F90	FEUERBESTÄNDIGE WAND	T30 / T30	FEUERHEMMENDER ABSCHLUSS
BRANDWAND	BRANDWAND	T90 / T90	FEUERBESTÄNDIGER ABSCHLUSS
BAUART BRANDWAND	BAUART BRANDWAND	G30 / G30	FEUERHEMMENDE VERGLAS.
H	WANDHYDRANT	G90 /G90	FEUERBESTÄNDIGE VERGLAS.

ERLÄUTERUNG MASZE

- NENNMASZE
- NENNMASZ BREITE - 8CM = LD
- NENNMASZ HÖHE - 5CM = LH

ALLE ANGABEN VON BRÜSTUNGS-, UMWEHRUNGS- / TÜRHÖHEN BEZIEHEN SICH AUF OKFFB BIS OK ROHBAUHÖHE / UK STURZ !

RAUMBESCHRIFTUNG

1.07.02.05 Vorbereitung Herzkatheter 23.24 m² 19.65 m Soll 20.0 m²	RAUMNUMMER RAUMBEZEICHNUNG FUNKTIONSBEREICH IST-FLÄCHE UMFANG SOLL-FLÄCHE
OKFFB	OBERKANTE FERTIGFUSZBODEN
OKRFB	OBERKANTE ROHFUSZBODEN
LRH	LICHTE RAUMHÖHE
BRH	BRÜSTUNGSHÖHE (OKFFB - OK ROHBAUBRÜSTUNG)
UH	UMWEHRUNGSHÖHE (OKFFB - OK UMWEHRUNG)
AH	ABSTURZHÖHE (OK GELÄNDE-OKFFB)
LD	LICHTER DURCHGANG TÜR
LH	LICHTE HÖHE TÜR
	DECKENSPRUNG

ERLÄUTERUNG AUSSTATTUNG

- KG 472 + KG 611 AUSSTATTUNG PLANUNGSINHALT
- KG 611 AUSSTATTUNG **KEIN PLANUNGSINHALT**

LEGENDE FUNKTIONSBEREICHE + FUNKTIONSSTELLENNR.

EBENE U01
- 2.03 INTENSIVPFLEGE IMC
- 2.03 INTENSIVPFLEGE ITS

EBENE E01
- 1.07 KLINIK FÜR RADIOLOGIE

EBENE E02
- 1.02.02.04 AMBULANZ MITTELDEUTSCHES HERZZENTRUM
- 1.07.02 HERZKATHETER
- 1.04 ENDOSKOPIE / SONOGRAPHIE
- 1.03.01 KARDIOLOGISCHE UND ANGIOLOGISCHE FUNKTIONS-DIAGNOSTIK

EBENE 03
- 1.02.02 DEPARTMENT FÜR ORTHOPÄDIE, UNFALL- UND WIEDERHERSTELLUNGSCHIRURGIE
- 2.04.01 AKUTDIALYSE 18 PLÄTZE
- 1.10 ENTBINDUNG
- 1.10 ENTBINDUNG AMBULANZ

EBENE E04, E05, E06
- 2.01 PFLEGESTATION INTERDISZIPLINÄR - FG 12
- 2.01 PFLEGESTATION INTERDISZIPLINÄR - FG 13

ALLGEMEIN
- TECHNIK / SCHACHT
- 5.08 MED.-TECH. INSTANDHALTUNG
- SONSTIGES

INDEX	DATUM	GEZ.	PLANÄNDERUNG
40	04.02.2025	jk	aktueller Planstand
39	20.12.2024	jk	Integration geänderte S+DB Planung TGA vom 19.12.2024
38	04.09.2024	jk	aktueller Planstand, Integration aktuelle Planung Medizintechnik
37	24.05.2024	jk	Integration geänderte S+DB Planung TGA
36	15.04.2024	qz	Planunterlagen 1.NT HU-Bau
35	27.03.2024	jk	S+DB-Planung 18.03.2024 (blau), Prüfung wtr (rosa)
34	18.03.2024	ahs	Aktueller Planstand
33	06.02.2024	ahs	Integration S+DB-Planung Stand 2024-02-05
32	12.01.2024	dh	Aktueller Planstand
31	15.12.2023	ahs	Integration Med.-Technikplanung
30	13.12.2023	ahs	Anpassung Trockenbau gem. Anforderung TGA vom 15.11.2023
29	22.09.2023	ahs	Anpassungen FNZ, Flurtüren, Änd. gem. Wolken
28	27.06.2023	ahs	Anpassung Fertigna3zellen
27	02.09.2022	ahs	Aktualisierung der Raumnummern
26	23.05.2022	df	Aktualisierung der Raumnummern
25	26.04.2022	df	Anpassung Medizintechnik

Teilmaßnahme

1213 - Errichtung Haus 12-13

Plannummer	Index	Datum
1213_5GR1v1-E04-8912_AG_--_0207 40-W3V		04.02.2025

Ausführungsplanung — V O R A B Z U G

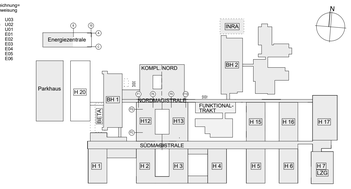

OKFF E01 = ±0.00 = +95.945 m ü NHN

Planinhalt	Projektnummer GP 52917
Haus 12_13 Grundriß E04 Pflegestation	Plannummer 1213 5GR1v1-E04-8912 AG_--_0207 Index/Stufe 40-W3V
Planungsbereich: Gebäude	Planverfasser: wörner traxler richter planungsgesellschaft mbh 01309 Dresden, Goethealles 23 Tel +49 351 31513 0 Fax +49 351 31513 10
Erweiterungsneubau/Ebene: 12/E04	Datum/Gez 20250204 / jk
Unterschrift Bauherr	Maßstab 1:100 Plangröße 1189 x 841 Plandatei 1213_5GR1v1-E04-8912_AG_--_0207_40-W3V
Unterschrift Entwurfs-/Planverfasser	**Enthaltene Daten** (DWG) ARCH 1213_5GR1v1-E04-8912_AG_--_-39-W3V MT TGA 1213_5GR---E04-8912_T_TS_0000_07-T1 ELT AUSST
Bauvorhaben: Bauliche Fertigstellung Standort Ernst-Grube-Straße Universitätsklinikum Halle (Saale)	QR SCAN: Ist dieser Druck der aktuellste Stand?
Bauherr: Universitätsklinikum Halle (Saale) Ernst-Grube-Straße, 06120 Halle (Saale)	

H/B = 841 / 1189 (1.00m²)

- URHEBER- UND NUTZUNGSRECHTE VORBEHALTEN -