LEGENDE OBJEKTPLANUNG

WÄNDE

- STAHLBETON
- STAHLKONSTRUKTION (MODUL)
- UNBEWEHRTER BETON, ESTRICH
- MAUERWERK
- GIPSKARTON
- STAHL-GLAS-WAND / -TÜR
- ELEMENTIERTE TRENNWAND
- WÄRMEDÄMMUNG
- SB + SICHTBETON QUALITÄT SB (nach Merkblatt Sichtbeton des Bundesverbands der deutschen Zementindustrie)

WÄNDE

- BESTAND
- NEUBAU
- ABBRUCH

ACHTUNG:
MASZE IM BESTAND NUR UNTER VORBEHALT!
SIND DURCH AUFMASZ ZU ERMITTELN

ROHBAU SONSTIGES

- DECKENÖFFNUNG NACH UNTEN / NACH OBEN
- DE DACHEINLAUF
- BE BODENEINLAUF/GULLY (OK BE= -5; OK BE BEZGL. OKFB DER ANGRENZ. RAUMFLÄCHE)
- ESTRICHFUGE
- ABSCHLUSSWINKEL ESTRICH
- MW - ANSCHLUSSSCHIENEN ZUM ANSCHLUSS AN STB JEWEILS WANDMITTIG

SCHALLSCHUTZ

- W47dB R'w — SCHALLDÄMMMASZ WAND
- T37dB Rw,R — SCHALLDÄMMMASZ TÜR, RECHENWERT NACH DIN 4109

BRANDWIDERSTAND DER BAUTEILE: NEU / BESTAND

- EI30 / EI30 — FEUERHEMMENDE WAND
- EI90 / EI90 — FEUERBESTÄNDIGE WAND
- REI 90-M — BRANDWAND / BAUART BRANDWAND
- VERLAUF Brandwand/BauartBrandwand
- VERLAUF TRENNWAND feuerbeständig
- VERLAUF TRENNWAND feuerhemmend
- RS / RS — RAUCHSCHUTZTÜR DIN 18095
- T30 / T30 — FEUERHEMMENDER ABSCHLUSS
- T90 / T90 — FEUERBESTÄNDIGER ABSCHLUSS
- G30 / G30 — FEUERHEMMENDE VERGLAS.
- G90 / G90 — FEUERBESTÄNDIGE VERGLAS.
- dT — DICHTSCHLIESSENDE TÜR
- dsT — DICHT- UND SELBSTSCHL. TÜR

BRANDSCHUTZ SONSTIGES

- F H — FEUERLÖSCHER / WANDHYDRANT
- + BRANDSCHUTZANFORDERUNG EI 90 ODER HÖHER (S. TEXT)

BAULICHER STRAHLENSCHUTZ

- PB — BLEIGLEICHWERT; PbGlw (mm) siehe Übersichtsplan Strahlenschutz
- WÄNDE MIT STRAHLENSCHUTZ-ANFORDERUNGEN

MASZE

OK ZARGE; + CA. 5 = ABSTURZSHÖHE; BRH; 90; 2.08⁵ = LICHTE DURCHGANGSHÖHE; 2.13⁵ = NENNMASZ; TÜRHÖHE VON OKFFB - UK STURZ; CA. 5; OKFFB; OKRD

90 = LICHTES ÖFFNUNGSMASS; 1.01 / 2.13⁵ = NENNMASZ

GRUNDLEITUNGSANSCHLUSS Wasser oder RW Regenwasser

RAUMBESCHRIFTUNG

02.001 | B0248	NR. NACH RFP / NR. BESTAND
Lager	RAUMBEZEICHNUNG
Station	FUNKTIONSSTELLE
2.33 m²	FLÄCHE
6.10 m	UMFANG
li. RH 3.00 m	LICHTE RAUMHÖHE

- 88⁵ / 2.13⁵ — VERMASSUNG ROHBAU/AUSBAU (* MAßANGABE AUS REVISIONSPLAN, ZWINGEND VOR ORT ZU PRÜFEN)
- 65 — VERMASSUNG SANITÄROBJEKTE
- OKFFB ±0,00 = 115,10 m üNHN
- OKRFB -0.XX = XXX,XX m üNHN
- BEARBEITUNGSGRENZE

DETAILVERWEIS

DETAIL xxxx — xxxx - PLANNUMMER

HINWEIS

ALLE ANGABEN ZU UNTERKANTEN VON UNTERZÜGEN SIND ROHHÖHEN AB OK FERTIGFUSSBODEN.
ALLE ANGABEN VON TÜR- UND BRÜSTUNGSHÖHEN SIND ROHHÖHEN AB OK FERTIGFUSSBODEN.

DIESER PLAN GILT AUSSCHLIESSLICH IN VERBINDUNG MIT DEN ZUGEHÖRIGEN STATIKPLÄNEN!
ALLE MASZE SIND VOM AUFTRAGNEHMER VOR BEGINN DER ARBEITEN EIGENVERANTWORTLICH AM BAU ZU PRÜFEN. MASZABWEICHUNGEN SIND DER BAULEITUNG UMGEHEND MITZUTEILEN!

INDEX	DATUM	GEZ.	PLANÄNDERUNG
16	03.03.2025	db	Anpassung Bemaßung
15	20.01.2025	heb	siehe Wolken
14	16.01.2025	db	siehe Wolken
13	09.01.2025	db	Anpassungen Umplanung GR
12	05.11.2024	db	siehe Wolken
11	06.03.2024	db	Anpassung Vorwände siehe Wolken
10	25.01.2024	db	Anpassung Schockräume siehe Wolken
09	18.01.2024	db	siehe Wolken
08	20.12.2023	db	Anpassungen Darstellung und siehe Wolken
07	24.07.2023	jw	Siehe Wolken
06	31.05.2023	jw	Siehe Wolken
05	13.03.2023	db	Anpassung Fenster
04	13.02.2023	db	siehe Wolken
03	30.11.2022	jw	siehe Wolken
02	13.06.2022	db	siehe Wolken
01	31.01.2022	db	Aktualisierung Ausstattung
00	02.12.2021	db	Stand Ausführungsplanung, Anpassungen Trockenbauwandtypen und siehe Wolken

4241 3 00 5 00 GR 0117 22 16 F - W3

GEBÄUDENUMMER · FACHBEREICH · LPH · EBENE · PLANART · KENN-NUMMER · PLANAUSS · VERFASSER · INDEX · STATUS · STUFE

BAUVORHABEN

OPTIMIERUNG NOTFALLSTRUKTUREN

LIEBIGSTR. 16-20
04103 LEIPZIG

BAUHERR

Universitätsklinikum Leipzig
Medizin ist unsere Berufung.

- BEREICH 5 -
LIEBIGSTR. 18 - HAUS B
04103 LEIPZIG

GESAMTANLAGE | GEBÄUDE / BAUTEIL / PLANSCHNITT

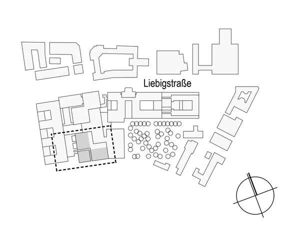

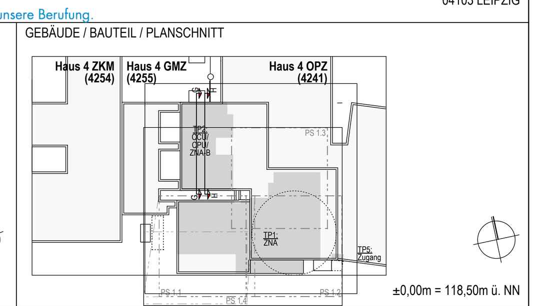

±0,00m = 118,50m ü. NN

KENN-NUMMER VERFASSER: 0117

GEBÄUDENUMMER _ BAUTEILBEZEICHNUNG: 4241_OPZ

LEISTUNGSPHASE GEM. HOAI: AUSFÜHRUNGSPLANUNG

PLANART- ZUORDNUNG / PLANINHALT / AUSSCHNITT:

GRUNDRISS E00 UMBAUPLANUNG 2.BA ZNA (PLAN2)

PLANSTUFE / STATUS: W3 - FREIGABE ZUR AUSF.

BEZEICHNUNG TEILMODELL (DWG) : / OBJEKTPLANUNG :
4241_300_5_00_GR_XXXX_02_---_37_V-_--
GEBÄUDE · FACHBEREICH · PH · EBENE · PLANART · KENN-NR. · AUSSCH. · PLANER · INDEX · STATUS · STUFE

4241_620_3_00_DS_XXXX_02_---_05_V-_--

PLANVERFASSER — ORT/DATUM | FREIGABE — ORT/DATUM

04.11.2021 / db		1:50 @ A0	19606	UKL_ONS_LPH5+	03.03.2025
ERST. - DATUM / ERST.	GEPRÜFT / MA-KÜRZEL	MASZSTAB_FORMAT	PRJ - NR	CAD - PRJ	PLOTDATUM

- URHEBER- UND NUTZUNGSRECHTE VORBEHALTEN -