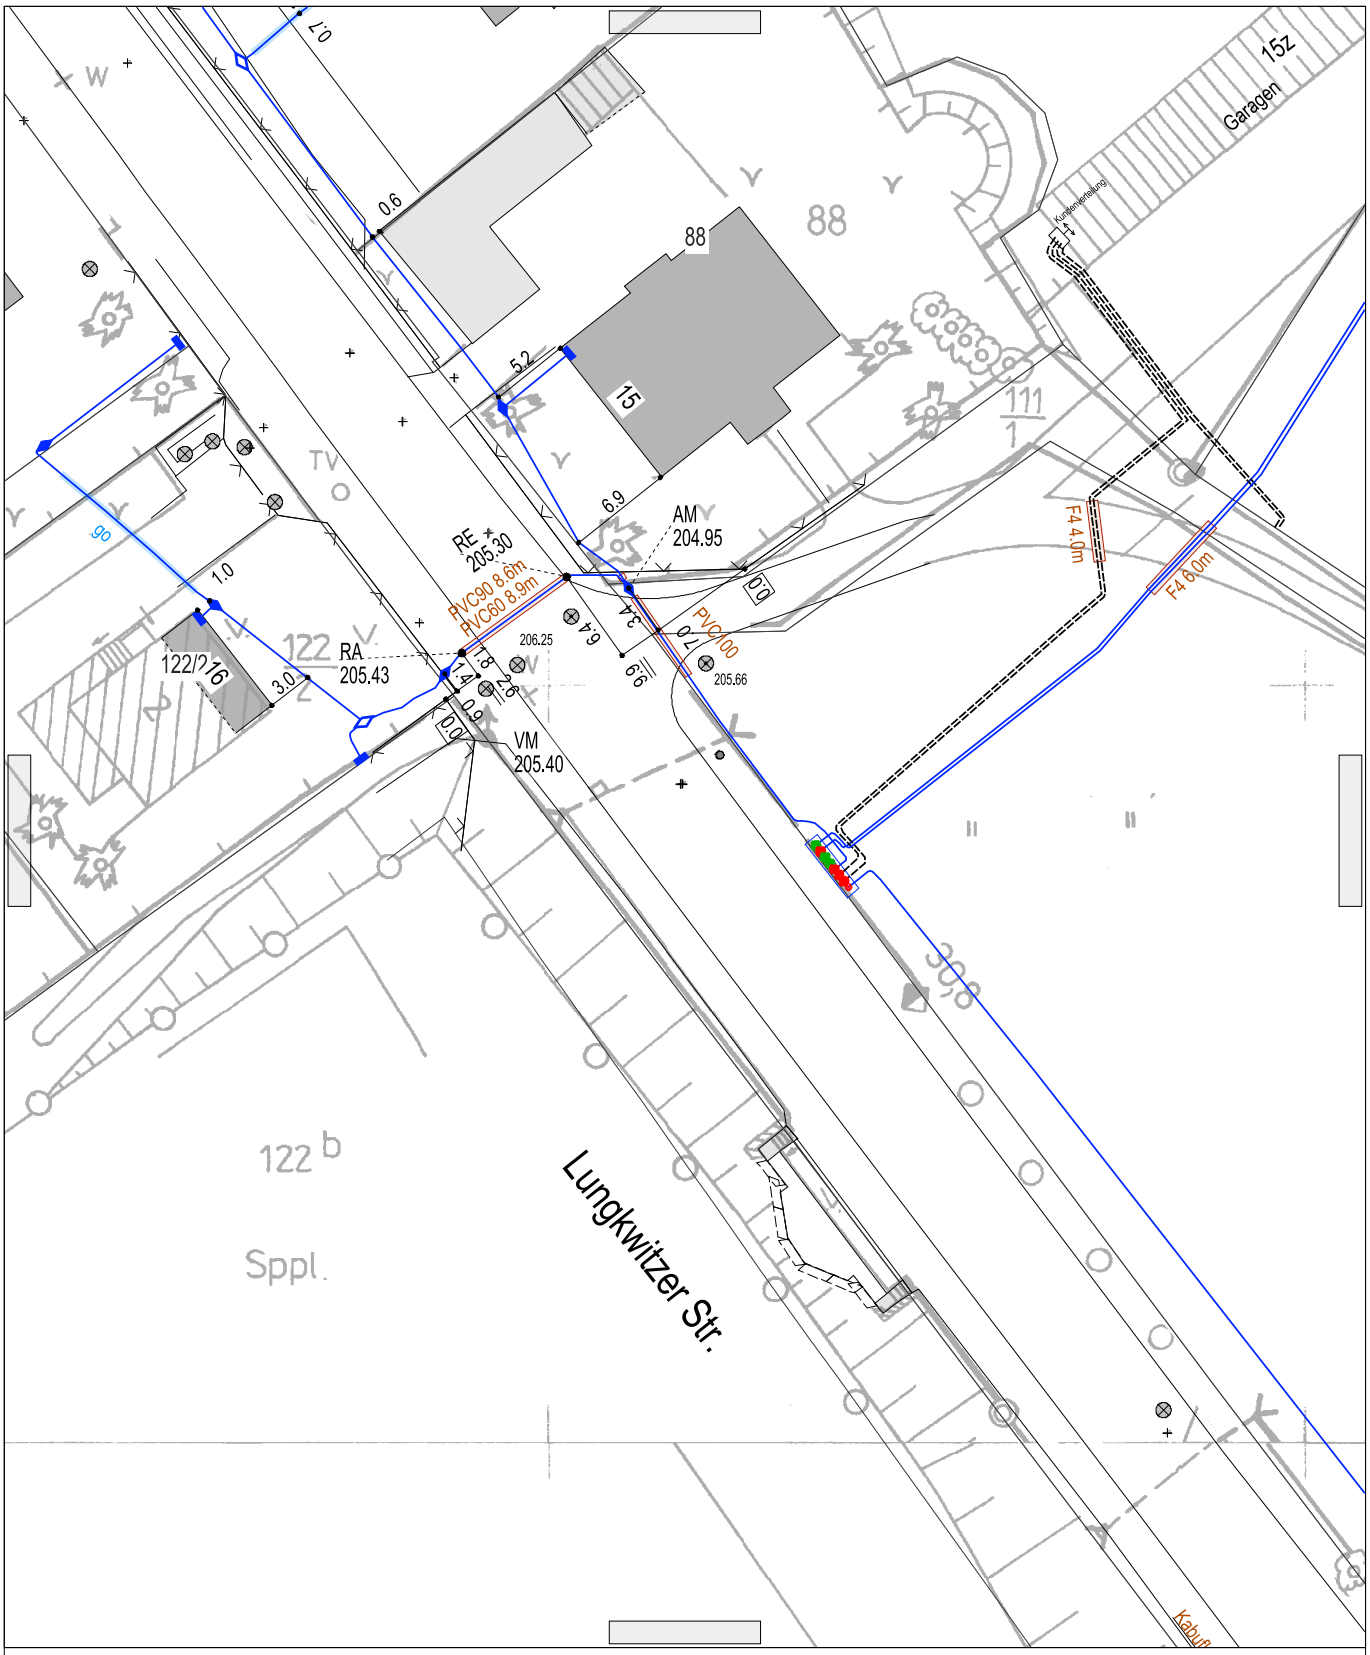

Bestandspläne berechtigen nicht zur Bauausführung! Sie dienen nur der Medienauskunft!

Vorh.-Bez: Kreischa
Lungkwitzer Straße 18; Höhe Fußgängerüberweg ggüber Sportplatz

Bestandsplan Strom (MS/NS)

Gilt nur in Verbindung mit dem Anschreiben zu

Reg.-Nummer: LAI-SN 2025-00893

SachsenNetze HS.HD GmbH

Kontakt:

Fläche: FNr 1 - Fläche 1
Blatt-Nr.: 1 von 1
Legende siehe Beiblatt!

Maßstab 1:500 | Ausgabedatum: 17.01.2025 | Höhensystem DHHN 2016

Keine Gewähr für Aktualität der Topografie und Kataster! Das Abgreifen von Maßen aus dem Plan ist nicht zulässig!

Copyright:
Urheberrechte Geobasisdaten: ©Staatsbetrieb Geobasisinformation und Vermessung Sachsen (GeoSN).
Vervielfältigung und Weitergabe an Dritte nur mit schriftlicher Genehmigung des Herausgebers/berechtigten Urhebers.