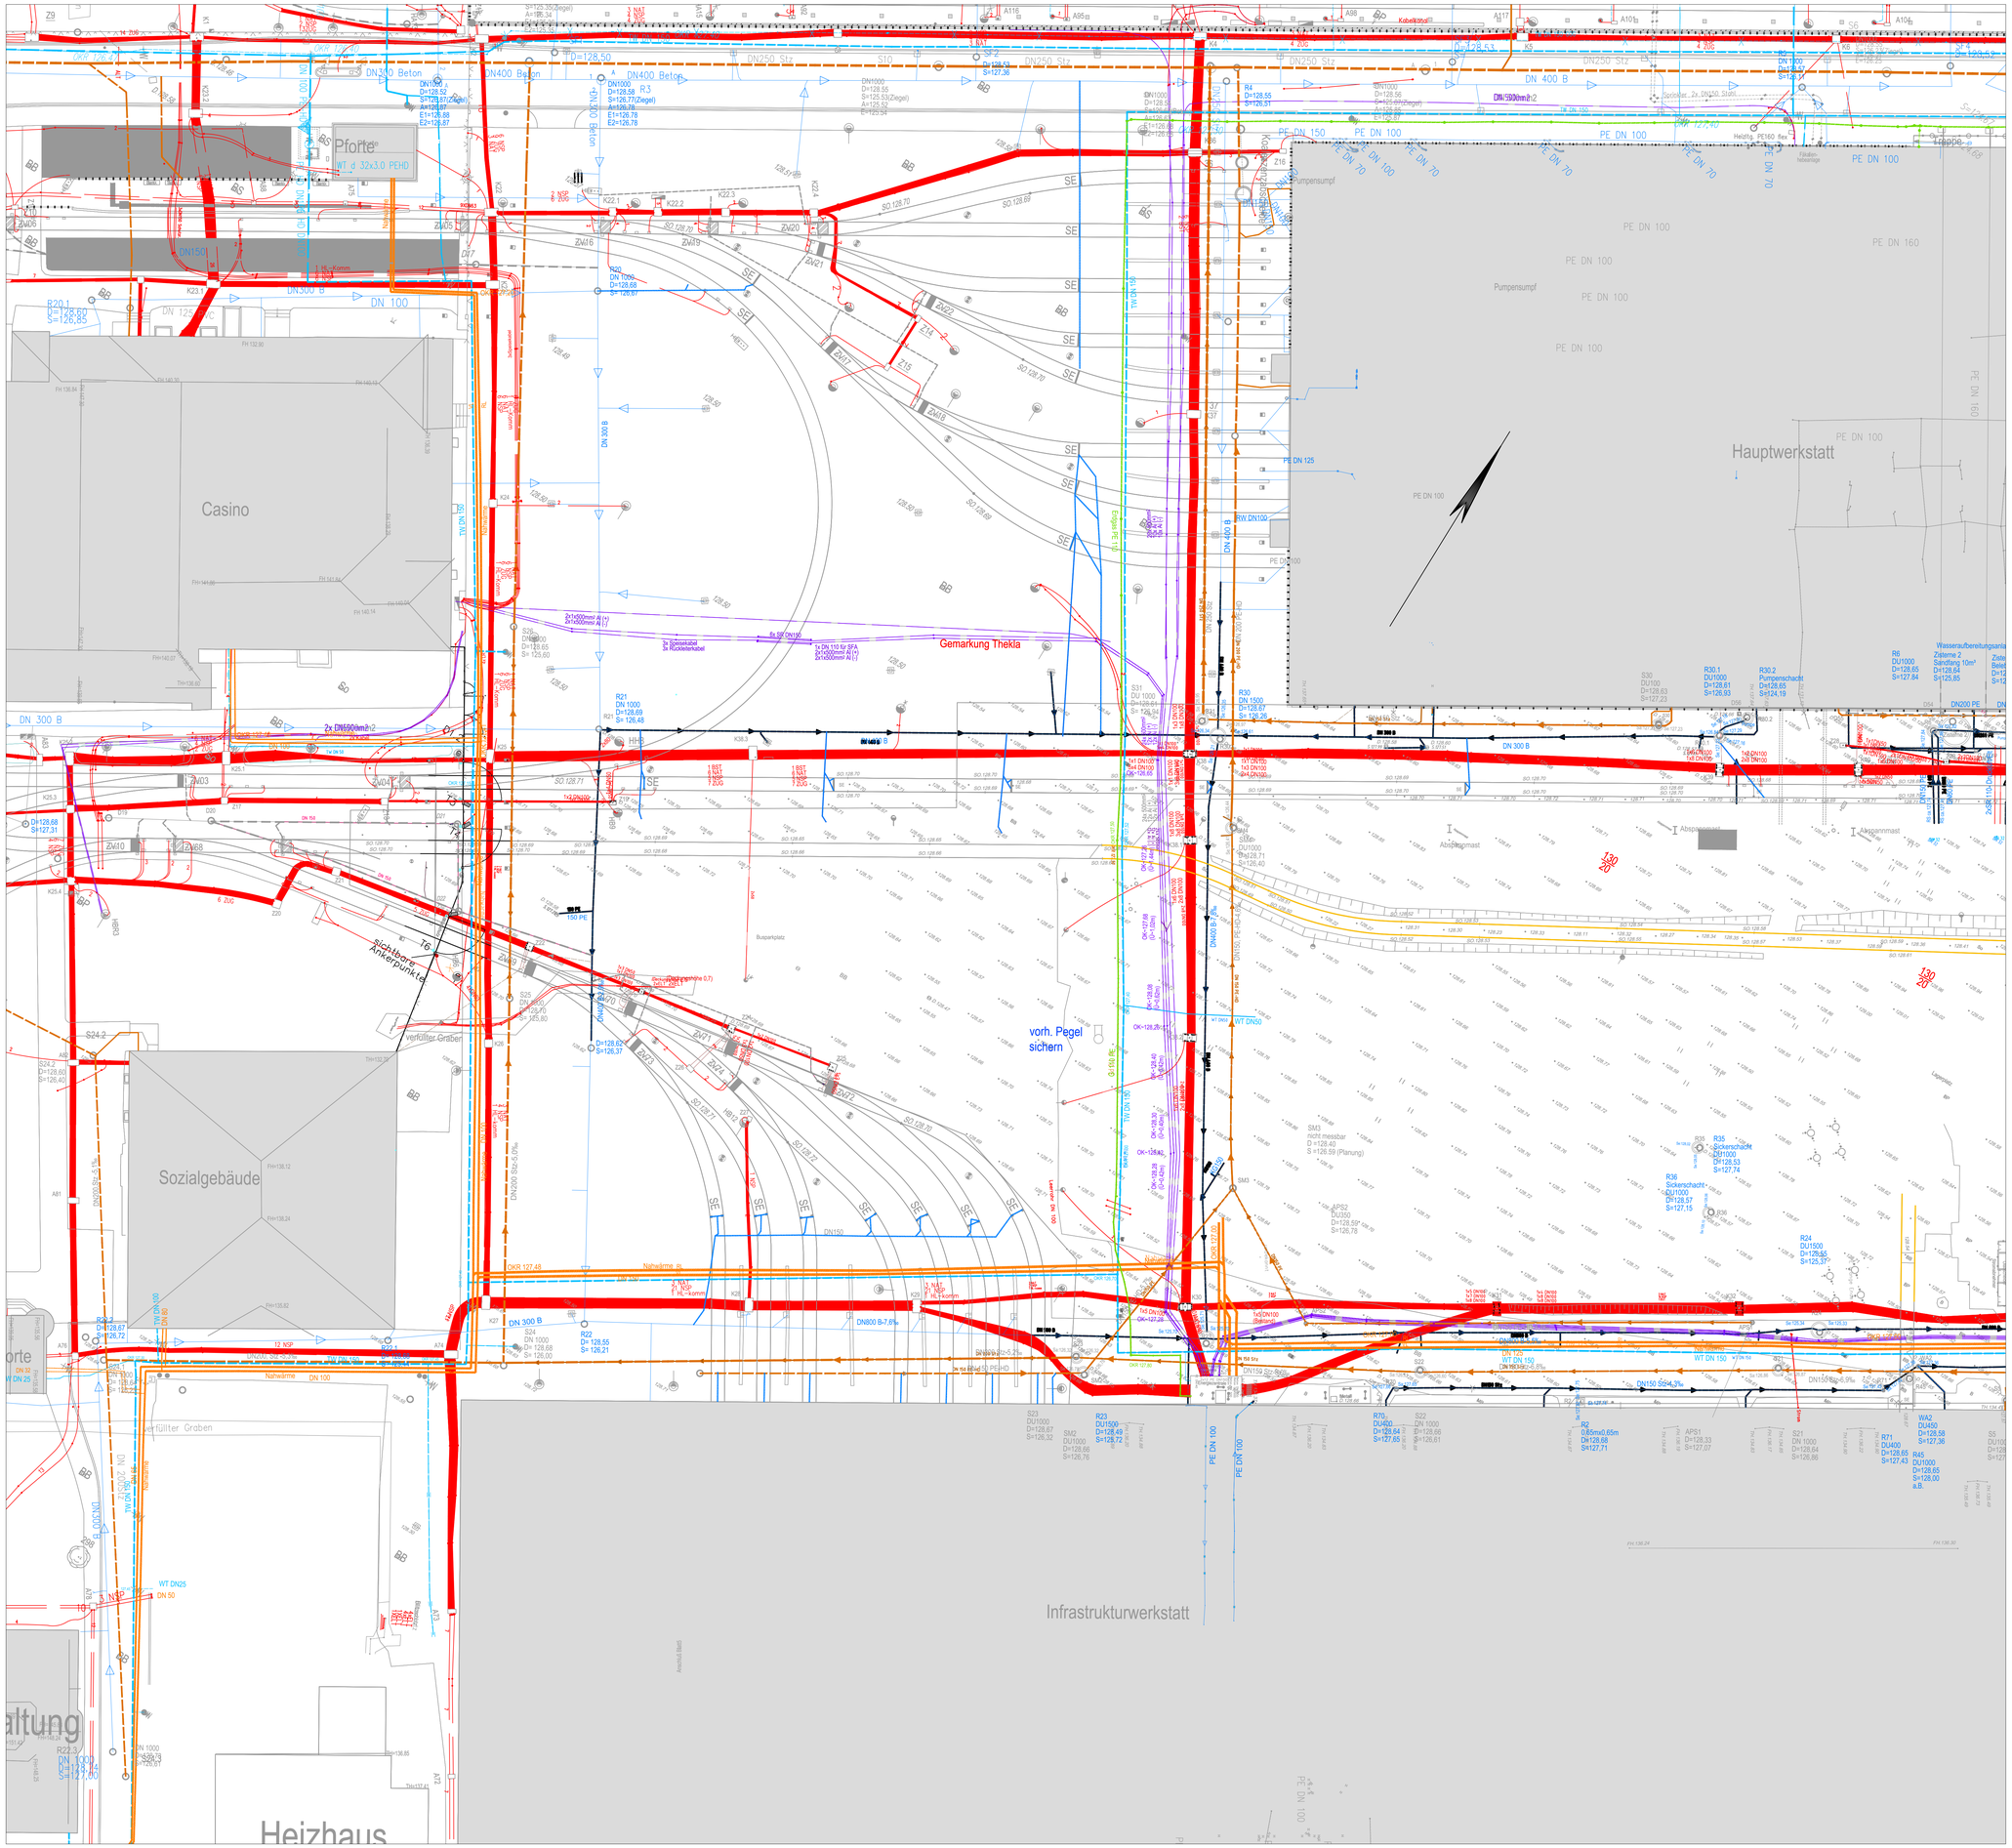

Legende

PP , TP , Kleinpunkt
Grenzpunkt
Kabelschacht
Schacht,eckig
Schacht (doppelte Abdeckung)
Schaltkasten, Ladesäule
Schacht rund, Einstiegsschacht
Unter-/Überflurhydrant
Ampel, Ampel mit Warnkreuz
Seitenreinlauf / Ablauf , frei
Absperrschieber Wasser / Gas / Fernmeldeschieber
Schilder
Lampe / Scheinwerfer / Lichtstele / Wandleuchte
Stahlbetonmast mit Leuchte
Stahlrohrmast mit Leuchte / Ampel
Absperrmast (Fahrbtg.) m. Leuchte/Ampel
Merkstein (Gas/Wasser) , Merksäule
Kilometerstein, -tafel
Findling
Geländepunkt mit Höhe
Fahrkartenautomat, Dynamische Fahrgastinformation
Baumstumpf
Laub-/Nadelbaum
Obstbaum , Baum (mehrstämmig)
Wiese
Grünfläche
Gartenland
Mischwald
Gebüsch
Ödland
Baumreihe
Papierkorb, Bank
Höhe
nicht meßbar
Betonpfeiler
Radarfalle
Spiegel
Fallrohr

Straßenbord (Hoch-, Tiefbord)
Mauer
Stützmauer
Zaun (Holz-, Draht-, Eisenzaun)
Hecke
Böschung
Flurstücksgrenze
Leitplanke, Geländer
Gebäude
Entwässerung/Rinne

Befestigungsarten

Bituminöse Befestigung
Betonpflaster (unvergossen)
Betonplatten
Mansfelder Kupferschlackenpflaster

Leitungsdarstellung

Regenwasser
Schmutzwasser
Leerrohr
Strom
Fernwärme
LVB Bahnstrom
Gas
Trinkwasser
Drainage
Verrohrung H&K

Die verlegten unterirdischen Medien wurden der vorliegenden Vermessung des Baubetriebes übernommen und nachgearbeitet.

Für einige Leitungsabschnitte liegen keine Höhen der Medien vor. Diese wurden interpoliert auf separaten Layer mit dünner Linien dargestellt.

Eine Garantie für die richtige Höhenlage kann nicht übernommen werden.

In den Kabelschächten wurden die Oberkanten der Leerrohre gemessen.

Plangrundlage:
- Vermessungsplan Vermessungsbüro Wende
- Höhensystem NN Lagesystem GK RD 83
- Übernahme der Bestandsdaten der EUROVIA Verkehrsbau Union GmbH gemessen 2011 - 2017

04-IPP-AA-LKO_-GS-UEBLP_-5-BS-001-A-P

Nr.	Art der Änderung	Datum	Name	Verteiler
A	Prüfexemplar und Anpassung am Planstand	08.11.2024	Horn	
	Architektur vom 18.11.2023			

PP Plan- Prod PKMS · BH Bauherr / Projektleitung LVB · PS Projektsteuerung · GP Generalplaner · FP Plattzhalter Planung 01 · FP Plattzhalter Planung 02 · FP Plattzhalter Planung 03 · FP Plattzhalter Planung 04 · FP Plattzhalter Planung 05 · BR Berater · VU Versorgungsunternehmen · Beh Behörden · AN Auftragnehmer Bauausführung · PR Prüfingenieur · BÜ Bauüberwachung / Bauobjektkl. · FO Fotodokumentation · FM Betreiber = Facility Management · NU Nutzer

Lagebezug: RD 83, 4. Streifen (verkürzt) · Höhenbezug: DHHN 2012 · Werkanull: +/- 0,00 m = 128,70 m ü. NN

Projekt

BA II.2b/c und II.3
Technisches Zentrum Heiterblick
Teslastraße
04347 Leipzig

Planungsphase
Ausführungsplanung

Bauabschnitt
BA II.2b

Plan-ID
04-IPP-AA-LKO_-GS-UEBLP_-5-BS-001-A-P

Planverfasser

iproplan® Planungsgesellschaft mbH Beratende Ingenieure und Architekten
Bernhardstraße 68, 09126 Chemnitz
Tel: +49 371 5265 0 · Fax: +49 371 5265 556
info@iproplan.de · www.iproplan.de

Ort / Datum / Unterschrift:

Freigabe Bauherr

Leipziger Verkehrsbetriebe GmbH
Georgiring 3
04103 Leipzig

Telefon +49 (341) 9621800
Telefax +49 (341) 9621804

Leipziger Verkehrsbetriebe

Ort / Datum / Unterschrift:

Freigabe Prüfingenieur

Ort / Datum / Unterschrift:

Planinhalt

Außenanlagen
Bestandsplan 1 Leitungen
VE410 Baufeldfreimachung

Unterlagennummer
AA-UEBLP-01

Blattgröße
841 x 1100

Erstellungsdatum
04.03.2025

Maßstab
1:250

Generalplaner

ARGE TZH BA II.2 - iproplan® / ICL
c/o ICL Ingenieur Consult GmbH
Diezmannstraße 5
04207 Leipzig
Telefon +49 (341) 415 41 0
Telefax +49 (341) 415 41 11

iproplan ICL

Ort / Datum / Unterschrift:

Freigabe TAB

Ort / Datum / Unterschrift: