

M:\16659\cad\p\A4-3\FEW_2016_03_Plane_8_Entwässerungsplan-Tekur.dwg
189x420mm



Zeichenerklärung Entwässerung

B - Bestand

- Mischwasser (SEDD)
- Regenwasser (SEDD)
- Schmutzwasser (SEDD)
- Entwässerung (STA)
- Anschlussleitung mit Ablauf (STA)
- Entwässerung (DVB)

P - Planung

- Mischwasser (SEDD)
- Regenwasser (SEDD) (Fremdplanung, nur zur Information)
- Anschlussleitung mit Ablauf und Ablaufnummer (STA)
- SE03, SE04 Schienenentwässerung mit Nummer (DVB)
- Rückbau geht a.B.
- Mischwasser Liner-Sanierung (SEDD) (Fremdplanung, nur zur Information)
- Baumstandort mit Baumscheibe Baumgrube mit und ohne Wurzelschutz
- Neupflanzung
- FL M1 vorh. FL M12
- 1605c Flurstücksnummer


Die Flurstücksgrenzen wurden grafisch den Flurstückskarten entnommen und dienen nur zu Übersichtszwecken.

Der Leitungsbestand wurde aus den uns vorliegenden Unterlagen übertragen. Die Eintragungen erheben keinen Anspruch auf Lagegenauigkeit und Vollständigkeit.

Digitale Stadtgrundkarte Dresden 1:500
Herausgeber: Amt für Geodaten und Kataster
Maßstab: 1:500
Lage: RD/83_3GK5; Höhe: DHHN92(NHN)
Bezugssysteme: Amt für Geodaten und Kataster
Grundkarte: Bestandsdaten des Liegenschaftskatasters: Staatsbetrieb GeoSN
Ausgabe vom: 13. September 2016

Verarbeitung unter Verwendung elektronischer Systeme und Verbreitung nur mit schriftlicher Genehmigung des Herausgebers/Eigentümers.
Die analoge Vervielfältigung und Weitergabe für eigene, nicht gewerbliche Zwecke ist gestattet.
Die dargestellten Flurstücksgrenzen und Gebäude sind zur Entnahme von Mäßen, insbesondere von Grenzmaßen und Grenzabständen und Einreichung bei Genehmigungsverfahren nicht geeignet.

Entwurfsvermessung
Herausgeber: Amt für Geodaten und Kataster
Verarbeitung unter Verwendung elektronischer Systeme und Verbreitung nur mit schriftlicher Genehmigung des Herausgebers/Eigentümers.
Die analoge Vervielfältigung und Weitergabe für eigene, nicht gewerbliche Zwecke ist gestattet.
Die dargestellten Flurstücksgrenzen und Gebäude sind zur Entnahme von Mäßen, insbesondere von Grenzmaßen und Grenzabständen und Einreichung bei Genehmigungsverfahren nicht geeignet.

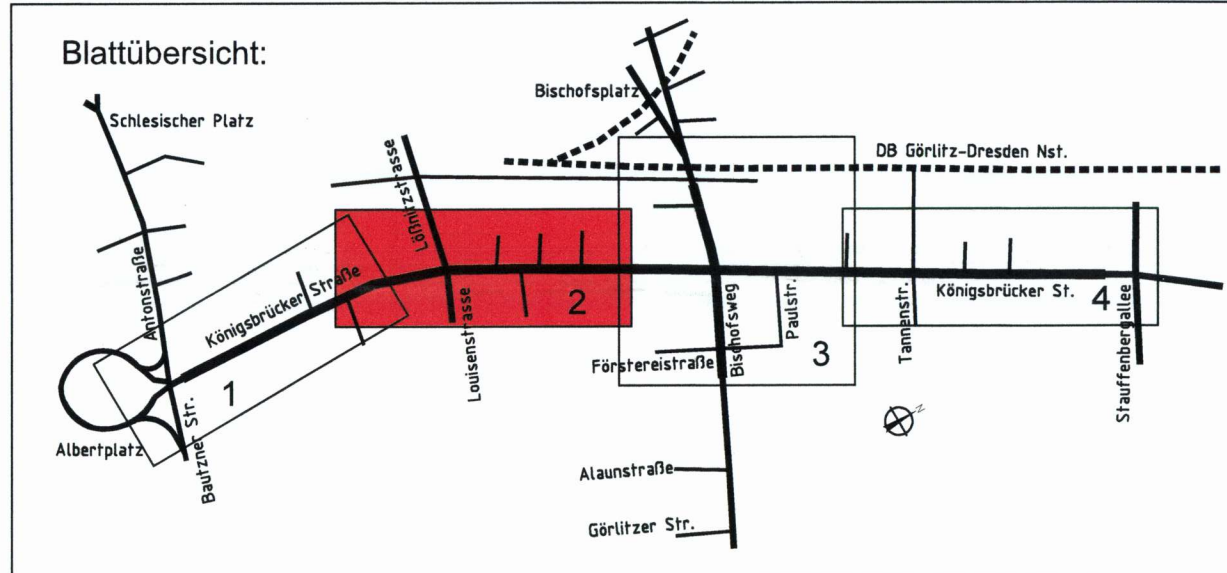

	bearbeitet	PIA
	gezeichnet	KUB
	geprüft	
Projekt-Nr. 16659		

	Landeshauptstadt Dresden Geschäftsbereich Stadtentwicklung, Bau, Verkehr und Liegenschaften Straßen- und Tiefbauamt Tel. 0351 / 4880		Dresdner Verkehrsbetriebe AG Center Infrastruktur - Engineering Tel. 0351/897-2198

Nr.	Änderungen 1. Tektur als Roteintragung	Art der Änderung	Datum	Zeichen
1			05/2022	PIA

FESTSTELLUNGSENTWURF 1.Tektur

Landeshauptstadt Dresden Geschäftsbereich Stadtentwicklung, Bau, Verkehr und Liegenschaften Straßen- und Tiefbauamt B 97 / Bau-km 0+000 - 1+465 PROJIS-Nr.:	Unterlage / Blatt-Nr.: 8 / 2 Entwässerungs- lageplan Maßstab: 1 : 500
---	--

Königsbrücker Straße (Süd)
zwischen Albertplatz und Stauffenbergallee

aufgestellt:
Straßen- und Tiefbauamt
Dresden, den 05/2022

Prüfer:
Amtsleiterin Straßen- und Tiefbauamt

**Planfestgestellt mit Beschluss
der Landesdirektion Sachsen**
Az.: 32-0522/826/15

Dresden, 16. Mai 2024

ImAuftrag