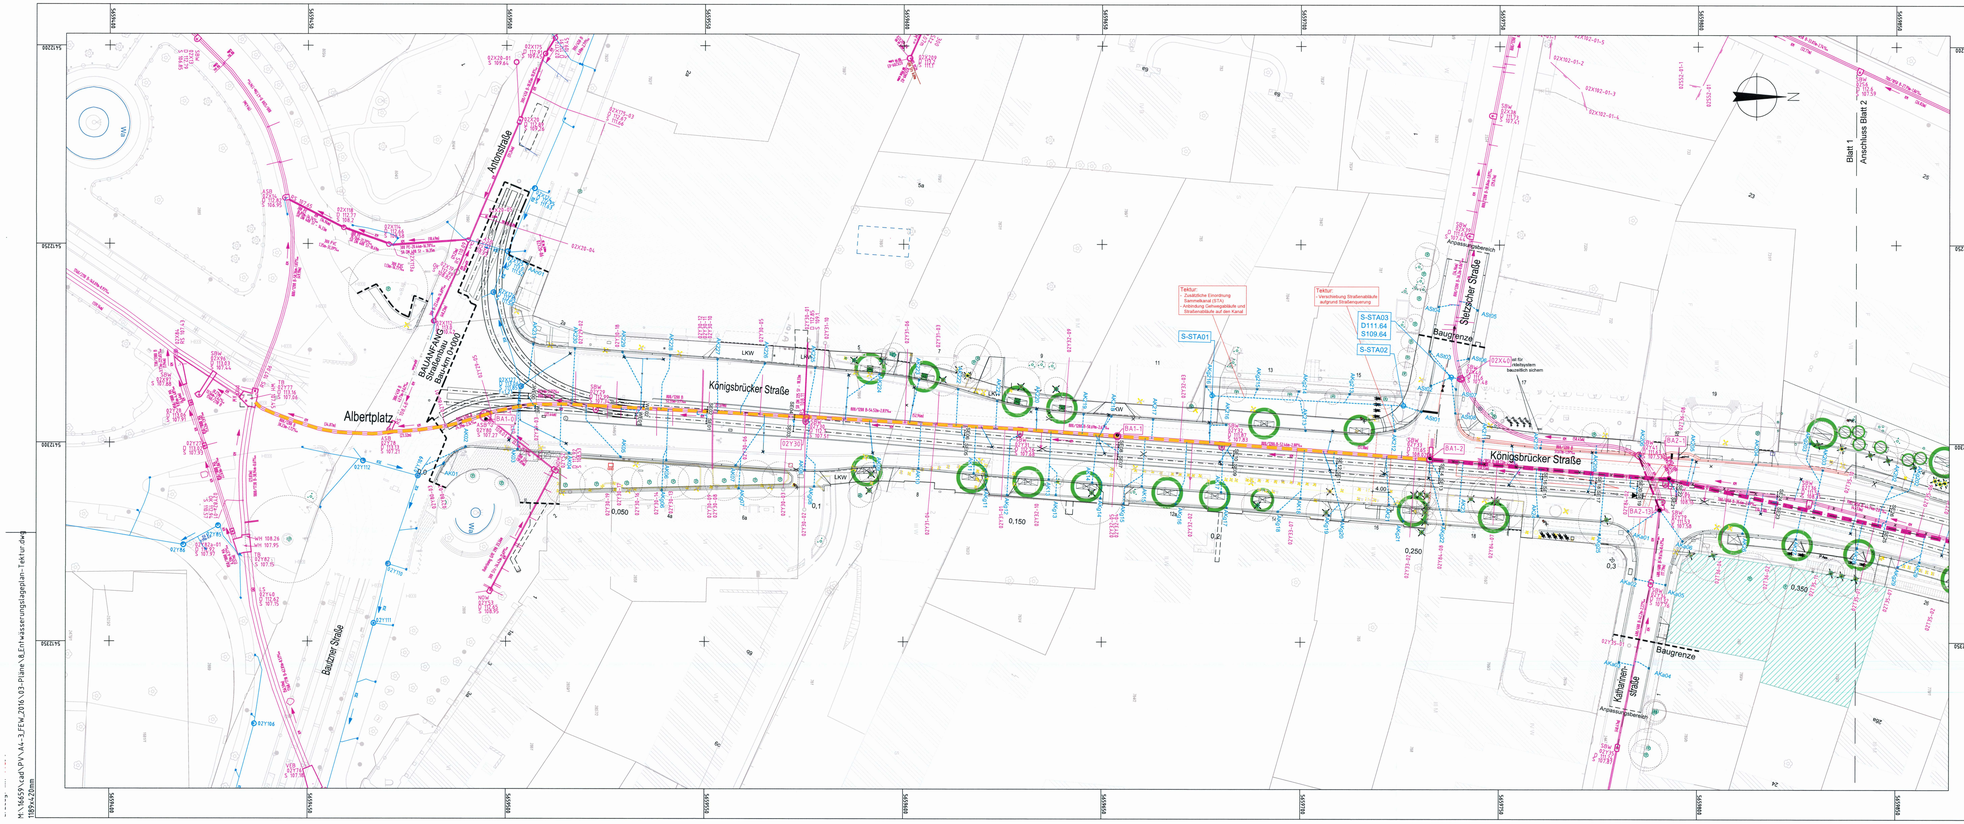

Zeichenerklärung Entwässerung

B - Bestand

- Mischwasser (SEDD)
- Regenwasser (SEDD)
- Schmutzwasser (SEDD)
- Entwässerung (STA)
- Anschlussleitung mit Ablauf (STA)
- Entwässerung (DVB)

P - Planung

- Mischwasser (SEDD) / Regenwasser (SEDD) (Fremdplanung, nur zur Information)
- AK5104 — Anschlussleitung mit Ablauf und Ablaufnummer (STA)
- SE03, SE04 — Schienenentwässerung mit Nummer (DVB)
- Rückbau
- geht a.B. — Mischwasser Liner-Sanierung (SEDD) (Fremdplanung, nur zur Information)
- Baumstandort mit Baumscheibe
- Baumgrube mit und ohne Wurzelschutz
- Neupflanzung
- FL M1 vorh. / FL M12 — Mastbezeichnung vorhanden / neu
- 1605c — Flurstücksnummer

Die Flurstücksgrenzen wurden grafisch den Flurstückskarten entnommen und dienen nur zu Übersichtszwecken.

Der Leitungsbestand wurde aus den uns vorliegenden Unterlagen übertragen. Die Eintragungen erheben keinen Anspruch auf Lagegenauigkeit und Vollständigkeit.

Digitale Stadtgrundkarte Dresden 1:500
Herausgeber: Amt für Geodaten und Kataster
Maßstab: 1:500
Bezugssysteme: Lage: RD/83_3GKS; Höhe: DHHN92(NHN)
Grundkarte: Amt für Geodaten und Kataster; Bestandsdaten des Liegenschaftskatasters: Staatsbetrieb GeoSN
Ausgabe vom: 13. September 2016

Verarbeitung unter Verwendung elektronischer Systeme und Verbreitung nur mit schriftlicher Genehmigung des Herausgebers/Eigentümers.
Die analoge Vervielfältigung und Weitergabe für eigene, nicht gewerbliche Zwecke ist gestattet.
Die gegenüber Flurstücksgrenzen und Gebäude exakt zur Einhaltne von Maßen, insbesondere von Grenzmaßen und Grenzabständen und Einrechnung der Genehmigungsverfahren nicht geeignet.

Entwurfsvermessung
Herausgeber: Amt für Geodaten und Kataster
Verarbeitung unter Verwendung elektronischer Systeme und Verbreitung nur mit schriftlicher Genehmigung des Herausgebers/Eigentümers.
Die analoge Vervielfältigung und Weitergabe für eigene, nicht gewerbliche Zwecke ist gestattet.
Die gegenüber Flurstücksgrenzen und Gebäude exakt zur Einhaltne von Maßen, insbesondere von Grenzmaßen und Grenzabständen und Einrechnung der Genehmigungsverfahren nicht geeignet.

Blattübersicht:

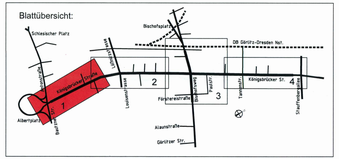

OBERMEYER Infrastruktur
Niederlassung Dresden
01097 Dresden
Eisenwalder Straße 1
Tel.: 0351 / 80 89 300

bearbeitet		PIA
gezeichnet		KUB
geprüft		

Projekt-Nr. 16659

Landeshauptstadt Dresden
Geschäftsbereich Stadtentwicklung, Bau, Verkehr und Liegenschaften
Straßen und Tiefbauamt
Tel.: 0351 / 4880

DVB
Dresdner Verkehrsbetriebe AG
Center Infrastruktur
- Engineering -
Tel.: 0351/857-2156

Nr.	Art der Änderung	Datum	Zeichen
1	Änderungen 1. Tektur als Roteintragung	05/2022	PIA

FESTSTELLUNGSENTWURF 1.Tektur

Landeshauptstadt Dresden
Geschäftsbereich Stadtentwicklung, Bau, Verkehr und Liegenschaften
Straßen- und Tiefbauamt

B 97 / Bau-km 0+000 - 1+465

PROJIS-Nr.:

Unterlage / Blatt-Nr.: 8 / 1

Maßstab: 1 : 500

Entwässerungs-lageplan

Königsbrücker Straße (Süd)
zwischen Albertplatz und Stauffenbergallee

aufgestellt:
Straßen- und Tiefbauamt
Dresden, den 05/2022

Prüfer
Amtsleiterin Straßen- und Tiefbauamt

Planfestgestellt mit Beschluss der Landesdirektion Sachsen
Az.: 32-0522/826/15
Dresden, 16. Mai 2024
Im Auftrag

Dresden Landeshauptstadt Dresden

H:\16659\cad\PVA\4-3_FEN_2016\03-Plane\Entwässerungslageplan-Tektur.dwg
1189x420mm