


\\drew06\Projects\16659\Land\Allgemein\DA\Auslieferung\KOE-SUED\22-05-16_FSEW_EE_1-Tekture\Transmit\U05_PSS\0001-LV.dwg
1380x2420mm

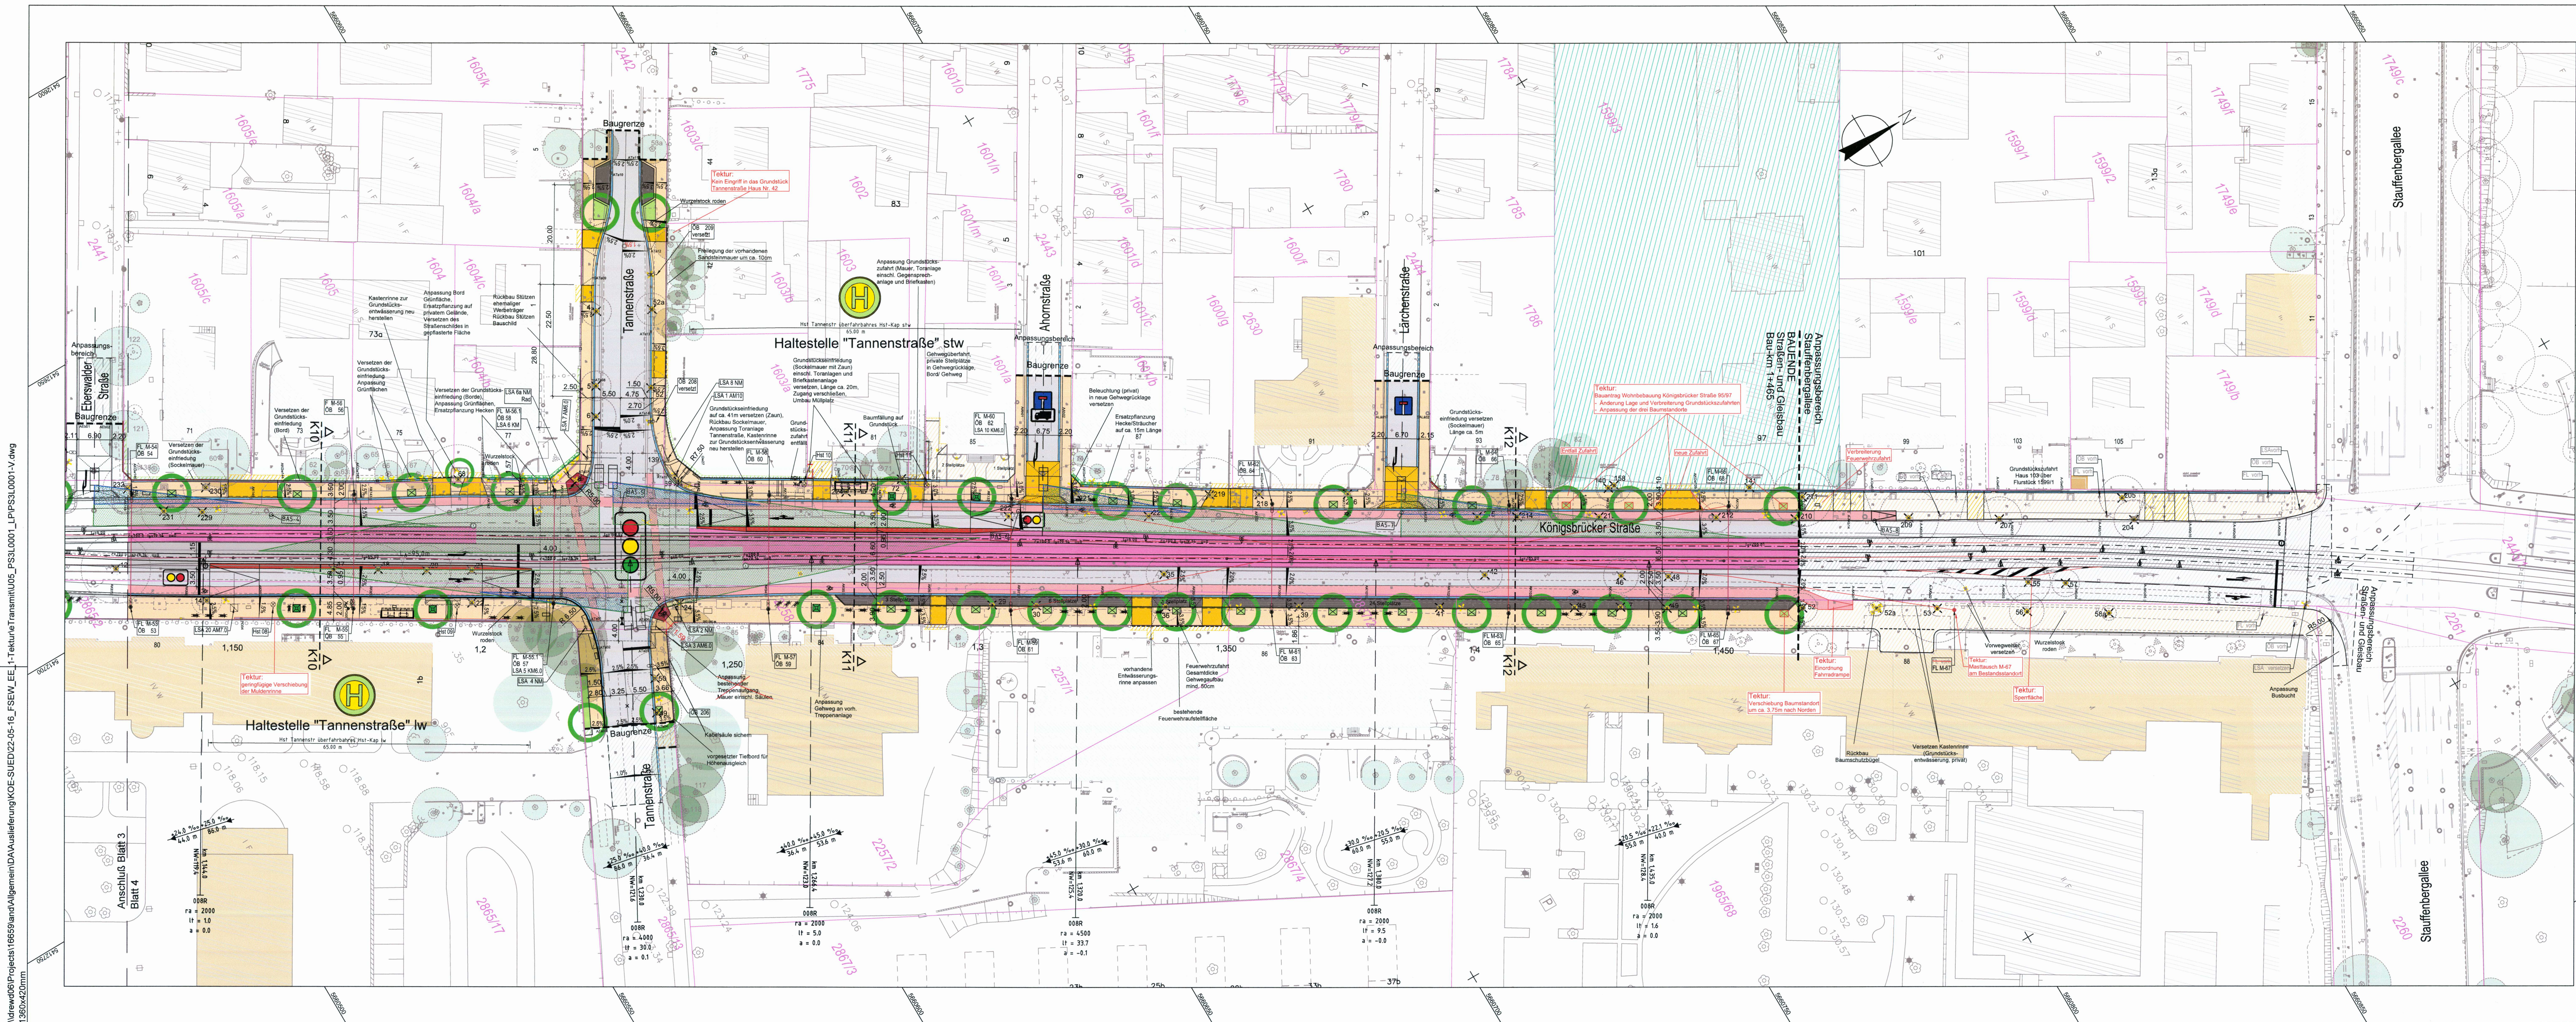

Zeichenerklärung


- besonderer Bahnkörper Straßenbahn
- gemeinsamer Fahrstreifen (Strab/MIV)
- Fahrbahn
- Parkstreifen
- Ladezone/ Taxi-Aufstellfläche/ Behindertenstellplätze
- Haltestellenbereich
- Radverkehrsanlage (Radfahrstreifen, Schutzstreifen)
- Radweg/Aufstellfläche Radverkehr
- Gehweg
- Zufahrt/Gehwegüberfahrten
- Baumstandort mit offener Baumscheibe
- Baumstandort mit begehbarer Baumscheibe (Gitterrost 1,50m x 1,50m)
- Neubau Sockelmauer/Grundstückseinfriedung/ Gleichrichternetzwerk
- Entw.-Rinne mit Straßenablauf und Ablaufnummer
- Grundstücksgrenze mit Flurstücksnummer
- gesicherte Fußgängerquerungsstelle (LSA) Ausbildung nach TR Stra Dresden inklusive Richtungsfeld und Auffindestreifen
- ungesicherte Fußgängerquerungsstelle (LSA) Ausbildung nach TR Stra Dresden inklusive Richtungsfeld und Auffindestreifen
- Bereich gemäß Gestaltungsplan (Unterlage 16.9)
- Anpassungsbereiche (Wiederherstellung Bestand)
- Baufelder externe Baumaßnahmen
- Fahrradstellplätze inkl. Fahrradbügel
- PA: Parkautomat
- TB: Trinkbrunnen
- PK: Papierkorb
- HSt: Haltestelle
- Standort Schaltschrank / Schächte (Schachtnummer)

Baumstandorte

- Baum Bestand / Fällung / Neupflanzung (einschl. Nummerierung)

Kulturdenkmale / Planungsrecht

- Kulturdenkmale
- Erhaltungssatzung "Äußere Neustadt"

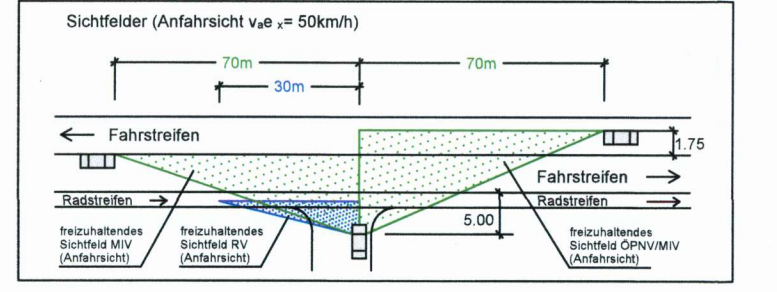

Markierung nur zur Information !


Digitale Stadtgrundkarte Dresden
Herausgeber: Amt für Geodaten und Kataster
Bezugssysteme: Lage: RD/83_3GKS; Höhe: DHH-N2(NHN)
Grundkarte: Amt für Geodaten und Kataster
Bestandteile des Liegenschaftskatasters: Staatsbetrieb GeoSN
Ausgabe vom: 13. September 2016

Verarbeitung unter Verwendung elektronischer Systeme und Vernetzung nur mit schriftlicher Genehmigung des Herausgebers! Die einzige Vervielfältigung und Weitergabe für eigene, nicht gewerbliche Zwecke ist gestattet. Die dargestellten Flurstücksgrenzen und Gebäude sind zur Einnahme von Maßen, insbesondere von Grenzmaßen und Grenzabständen, und Einnahme bei Genehmigungsverfahren nicht geeignet.

Entwurfsvermessung
Herausgeber: Amt für Geodaten und Kataster
Verarbeitung unter Verwendung elektronischer Systeme und Vernetzung nur mit schriftlicher Genehmigung des Herausgebers! Die einzige Vervielfältigung und Weitergabe für eigene, nicht gewerbliche Zwecke ist gestattet. Die dargestellten Flurstücksgrenzen und Gebäude sind zur Einnahme von Maßen, insbesondere von Grenzmaßen und Grenzabständen, und Einnahme bei Genehmigungsverfahren nicht geeignet.

Maststandorte	
FL M1 vorh.	FL M12
FL WB9 vorh.	FL WB54
ÖB 4 vorh.	ÖB 7
LSA 5AM 3.0 vorh.	LSA 9NM
Hst.Bel. 08	

- Fahrdort/Quertrag Fahrlinien Endzustand / Tektur
- Fahrlinienmast vorhanden / neu / Tektur
- Wandbefestigung Fahrlinien vorhanden / neu
- öffentliche Beleuchtung vorhanden / neu
- LSA-Mast mit/ohne Ausleger vorhanden / neu
- Haltestellenbeleuchtung
- Abbruch Mast

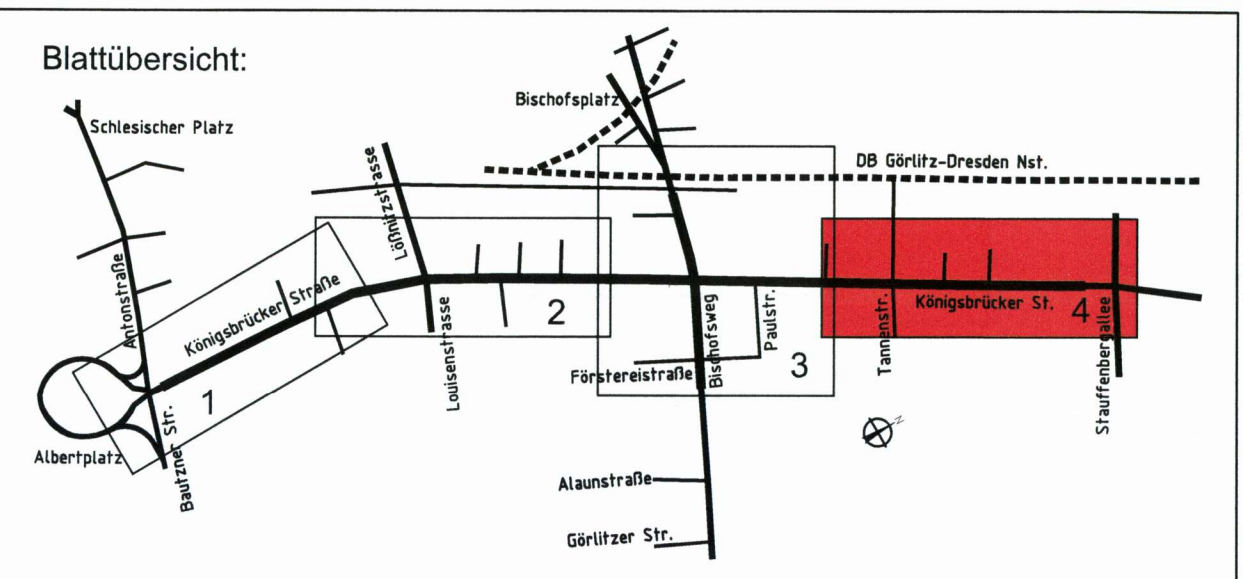

OBERMEYER Infrastruktur	Niederlassung Dresden 01097 Dresden Eberswalder Straße 1 Tel.: 0351 / 89 9300	bearbeitet gezeichnet geprüft	Häuber Pirake
		Projekt-Nr. 16659	

Landeshauptstadt Dresden Geschäftsbereich Stadtentwicklung, Bau, Verkehr und Liegenschaften Straßen- und Tiefbauamt Tel.: 0351 / 4880	VDVB Dresdner Verkehrsbetriebe AG Center Infrastruktur - Engineering - Tel.: 0351 / 857-2156
--	---

Nr.	Änderungen 1. Tektur als Roteintragung	Art der Änderung	Datum	Zeichen
1			05/2022	Hae

FESTSTELLUNGSENTWURF 1.Tektur

Landeshauptstadt Dresden Geschäftsbereich Stadtentwicklung, Bau, Verkehr und Liegenschaften Straßen- und Tiefbauamt B 97 / Bau-km 0+000 - 1+465 PROJIS-Nr.:	Unterlage / Blatt-Nr.: 5 / 4 Lageplan Maßstab: 1 : 500
---	---

Königsbrücker Straße (Süd) zwischen Albertplatz und Stauffenbergallee	
aufgestellt: Straßen- und Tiefbauamt Dresden, den 09/2022	Prüfer: Amtsleiter Straßen- und Tiefbauamt
Planfestgestellt mit Beschluss der Landesdirektion Sachsen Az. 32-0522/826/15 Dresden, 16. Mai 2024 Im Auftrag	