



Zeichenerklärung

- Umwidmung Gehweg zu Fahrbahn / Gleiskörper
- Umwidmung Fahrbahn zu Gehweg
- Widmung Gehweg
- Widmung Fahrbahn
- Teileinziehung (Nutzung als besonderer Bahnkörper)

Nachfolgend aufgeführte Flurstücke oder Flurstücksteile, welche für die neue Verkehrsanlage in Anspruch genommen werden, werden dem öffentlichen Verkehr mit dem Planfeststellungsverfahren als Teile der Königsbrücker Straße gewidmet.

Eigentümer der betroffenen Flurstücke oder Flurstücksteile wird die LH Dresden. Die Straßenbaulast übernimmt die LH Dresden, vertreten durch das Straßen- und Tiefbauamt

Die aufgeführten Teile der Königsbrücker Straße werden ohne sonstige Widmungsbeschränkung oder -erweiterung als Fahrbahn oder unselbständiger Gehweg gewidmet. Die Widmung wird im Planfeststellungsverfahren verfügt und nach Abschluss der Baumaßnahme am Tag der Verkehrsfreigabe wirksam.


Name der Straße	Gemarkung	Flurstück / Teilfläche des Flurstückes	Widmung als Teil der Königsbrücker Straße
Königsbrücker Straße	Neustadt	732 (Teilfläche)	Gehweg, Zufahrten
Königsbrücker Straße	Neustadt	731/2 (Teilfläche)	Gehweg, Zufahrten
Königsbrücker Straße	Neustadt	725/6 (Teilfläche)	Gehweg, Zufahrten
Königsbrücker Straße	Neustadt	725/7 (Teilfläche)	Gehweg, Zufahrten
Königsbrücker Straße	Neustadt	717/1 (Teilfläche)	Gehweg
Königsbrücker Straße	Neustadt	716/1 (Teilfläche)	Gehweg
Königsbrücker Straße	Neustadt	725/4 (Teilfläche)	Gehweg, Zufahrten, Parkflächen
Königsbrücker Straße	Neustadt	2446/6 (Teilfläche)	Gehweg, Zufahrten, Parkflächen
Königsbrücker Straße	Neustadt	2446/7 (Teilfläche)	Gehweg, Zufahrten
Königsbrücker Straße	Neustadt	725/8 (Teilfläche)	Gehweg, Zufahrten
Königsbrücker Straße	Neustadt	725/5 (Teilfläche)	Gehweg, Zufahrten, Parkflächen
Königsbrücker Straße	Neustadt	725/5 (Teilfläche)	Fahrbahn
Königsbrücker Straße	Neustadt	1589/i (Teilfläche)	Gehweg, Zufahrten

Name der Straße	Gemarkung	Flurstück / Teilfläche des Flurstückes	Widmung als Teil der Louisenstraße
Louisenstraße	Neustadt	1701/a (Teilfläche)	Gehweg

Name der Straße	Gemarkung	Flurstück / Teilfläche des Flurstückes	Widmung als Teil der Loßnitzstraße
Loßnitzstraße	Neustadt	2436/2 (Teilfläche)	Fahrbahn

Name der Straße	Gemarkung	Flurstück / Teilfläche des Flurstückes	Widmung als Teil der Jordanstraße
Jordanstraße	Neustadt	2448 (Teilfläche)	Gehweg

Digitale Stadtgrundkarte Dresden
Herausgeber: Amt für Geodaten und Kataster
Bezugssysteme: Lage: RD/83_3GK5; Höhe: DHHN92(NHN)
Grundkarte: Amt für Geodaten und Kataster, Bestandsdaten des Liegenschaftskatasters, Staatsbetrieb GeoSN
Ausgabe vom: 13. September 2016
Verarbeitung unter Verwendung elektronischer Systeme und Verbreitung nur mit schriftlicher Genehmigung des Herausgebers.
Die angegebene Veranlassung und Weitergabe für eigene, nicht gewerbliche Zwecke ist gestattet.
Die dargestellten Flurstücksgrenzen und Gebäude sind zur Entnahme von Maßstäben, insbesondere von Grenzmaßen und Grenzabständen und Einrechnung bei Genehmigungsverfahren nicht geeignet.
Entwurfsvermessung
Herausgeber: Amt für Geodaten und Kataster
Verarbeitung unter Verwendung elektronischer Systeme und Verbreitung nur mit schriftlicher Genehmigung des Herausgebers.
Die angegebene Veranlassung und Weitergabe für eigene, nicht gewerbliche Zwecke ist gestattet.
Die dargestellten Flurstücksgrenzen und Gebäude sind zur Entnahme von Maßstäben, insbesondere von Grenzmaßen und Grenzabständen und Einrechnung bei Genehmigungsverfahren nicht geeignet.

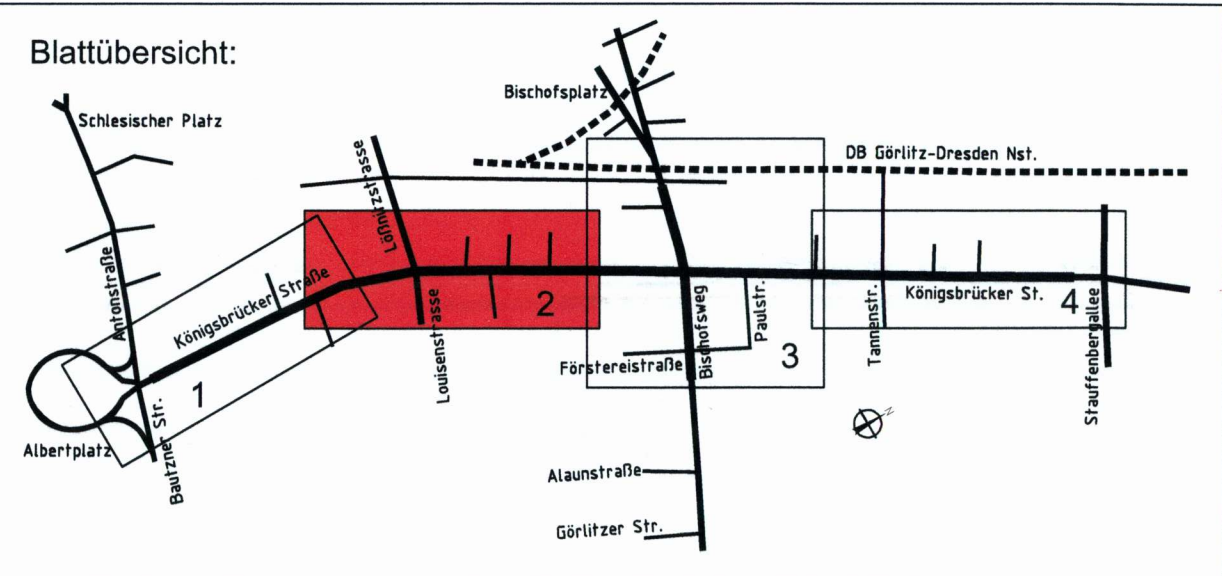

Niederlassung Dresden
01097 Dresden
Eibenswälder Straße 1
Tel. 0351 / 80 89 300

bearbeitet

gezeichnet

geprüft

Häuber
Pietsch

Projekt-Nr. 16659

Landeshauptstadt Dresden
Geschäftsbereich
Stadtentwicklung,
Bau, Verkehr und Liegenschaften
Straßen- und Tiefbauamt
Tel. 0351 / 4880

Dresdner Verkehrsbetriebe AG
Center Infrastruktur
- Engineering -
Tel. 0351/857-2198

1	Änderungen 1. Tektur als Roteintragung	05/2022	PIA
Nr.	Art der Änderung	Datum	Zeichen

FESTSTELLUNGSENTWURF 1.Tektur

Landeshauptstadt Dresden
Geschäftsbereich Stadtentwicklung, Bau, Verkehr und Liegenschaften
Straßen- und Tiefbauamt
B 97 / Bau-km 0+000 - 1+465
PROJIS-Nr.:

Unterlage / Blatt-Nr.: 12 / 2
Widmung / Umstufung /
Einziehung
Maßstab: 1 : 500

Königsbrücker Straße (Süd)
zwischen Albertplatz und Stauffenbergallee

aufgestellt:
Straßen- und Tiefbauamt
Dresden, den 05/2022

Planfestgestellt mit Beschluss
der Landesdirektion Sachsen
Az.: 32-0522/826/15
Dresden, 16. Mai 2024