

Zeichenerklärung

- besonderer Bahnkörper Straßenbahn
- gemeinsamer Fahrstreifen (Strab/MIV)
- Fahrbahn
- Parkstreifen
- Ladezone/Taxi-Aufstellfläche
- Haltestellenbereich
- Radverkehrsanlage (Radfahrstreifen, Schutzstreifen)
- Gehweg/Radfahrer frei
- Radweg/Aufstellfläche Radverkehr
- Gehweg
- Zufahrt/Gehwegüberfahrten
- Baumstandort mit offener Baumscheibe
- Baumstandort mit begehbarer Baumscheibe (Gitterrost 1,50mx1,50m)
- Neubau Sockelmauer/Grundstückseinfriedung/Gleichrichterunterwerk
- Entw.-Rinne mit Straßenablauf und Ablaufnummer
- Abbruch
- Grundstücksgrenze mit Flurstücksnummer
- Bereich mit Berücksichtigung einer Gestaltung
- Anpassungsbereiche (Wiederherstellung Bestand)
- Fahrradbügel inkl. Abstellfläche
- Standort Schaltschrank / Schächte (Schachtnummer)

- 7.01 lfd. Nr. im Regelungsverzeichnis
- 7.01 lfd. Nr. im Regelungsverzeichnis Änderung im Zuge 1.Tekur
- 7.01 lfd. Nr. im Regelungsverzeichnis entfällt im Zuge 1.Tekur

Die laufenden Nummern des Regelungsverzeichnisses für die unterirdischen Baumaßnahmen sind im Koordinierten Leitungsplan Unterlage 16.1 zugeordnet.

Baumstandorte

- Baum Bestand / Fällung (einschl. Nummerierung)
- Neupflanzung

Kulturdenkmale / Planungsrecht

- Kulturdenkmale
- Erhaltungssatzung "Äußere Neustadt"


Markierung nur zur Information !

Digitale Stadtgrundkarte Dresden
Herausgeber: Amt für Geodaten und Kataster
Bezugssystem: Lage: RD/B3_3GKS; Höhe: DHHN52(NHN)
Grundkarte: Amt für Geodaten und Kataster, Bestandsdaten des Liegenschaftskatasters: Staatsbetrieb GeoSN
Ausgabe vom: 13. September 2016

Verarbeitung unter Verwendung elektronischer Systeme und Verbreitung nur mit schriftlicher Genehmigung der Herausgeberorganisationen.
Die analoge Vervielfältigung und Weitergabe für eigene, nicht gewerbliche Zwecke ist gestattet.
Die dargestellten Flurstücksgrenzen und Gebäude sind zur Erreichung von Mäßen, insbesondere von Grenzmaßen und Grenzabständen und Einreichung bei Genehmigungsverfahren nicht geeignet.

Entwurfsvermessung
Herausgeber: Amt für Geodaten und Kataster
Verarbeitung unter Verwendung elektronischer Systeme und Verbreitung nur mit schriftlicher Genehmigung der Herausgeberorganisationen.
Die analoge Vervielfältigung und Weitergabe für eigene, nicht gewerbliche Zwecke ist gestattet.
Die dargestellten Flurstücksgrenzen und Gebäude sind zur Erreichung von Mäßen, insbesondere von Grenzmaßen und Grenzabständen und Einreichung bei Genehmigungsverfahren nicht geeignet.

- Fahrdraht/Quertrag Fahrliege Endzustand
- Fahrliegemast vorhanden / neu
- Wandbefestigung Fahrliege vorhanden / neu
- öffentliche Beleuchtung vorhanden / neu
- LSA-Mast mit/ohne Ausleger vorhanden / neu
- Haltestellenbeleuchtung
- Abbruch Mast

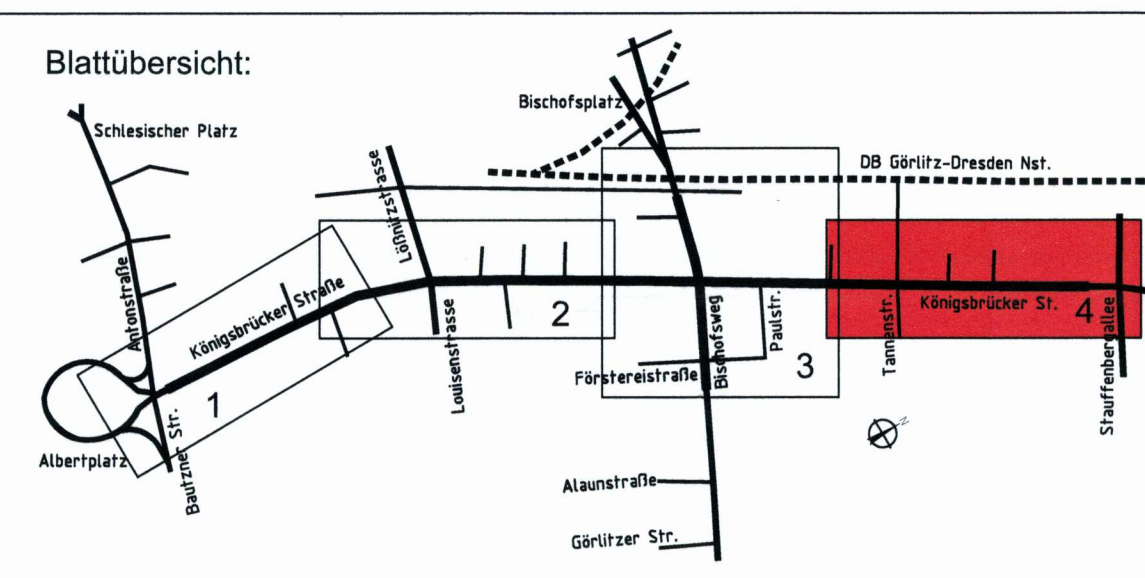

OBERMEYER Infrastruktur	Niederlassung Dresden 01067 Dresden Eberswalder Straße 1 Tel. 0351 / 80 89 300	bearbeitet gezeichnet geprüft	Hübner Pletsch
Projekt-Nr. 16659			

Landeshauptstadt Dresden Gesamtbereich Stadtentwicklung, Bau, Verkehr und Liegenschaften Straßen- und Tiefbauamt Tel. 0351 / 4880	DVB Dresdner Verkehrsbetriebe AG Center Infrastruktur - Engineering - Tel. 0351/957-2136
---	---

Nr.	Änderungen 1. Tekur als Roteintragung	Art der Änderung	Datum	Zeichen
1			05/2022	HAE

FESTSTELLUNGSENTWURF 1.Tekur

Landeshauptstadt Dresden Gesamtbereich Stadtentwicklung, Bau, Verkehr und Liegenschaften Straßen- und Tiefbauamt B 97 / Bau-km 0+000 - 1+465 PROJIS-Nr.:	Unterlage / Blatt-Nr.: 11.1 / 4 Lageplan zum Regelungsverzeichnis Maßstab: 1 : 500
--	--

Königsbrücker Straße (Süd)
zwischen Albertplatz und Stauffenbergallee

aufgestellt: Straßen- und Tiefbauamt Dresden, den 05/2022	<i>P. L.</i> Prüfer Amtsleiterin Straßen- und Tiefbauamt	Planfestgestellt mit Beschluss der Landesdirektion Sachsen Az.: 32-0522/826/15 Dresden 16. Mai 2024 Im Auftrag
---	--	--