

Zeichenerklärung

Grunderwerb

- zu erwerbende Fläche
- vorübergehend in Anspruch zu nehmende Fläche
- dauernd zu belastende Fläche
- Flur / Flurstück / Größe des Flurstückes
- lfd. Nr. im Grunderwerbsverzeichnis / Größe der Teilfläche
- 2 Nr. des Grunderwerbsplanes
- 34 lfd. Nr. des betroffenen Flurstückes
- 1 Teilfläche eines Flurstückes

- Zusammengehörigkeitspfeil
- Gemarkungsgrenze
- Flurgrenze
- Flurstücksgrenze außerhalb / innerhalb
- Flurstücksnummer

- Abbruch


Baumstandorte

- Baum Bestand / Fällung
- Neupflanzung

Digitale Stadtgrundkarte Dresden
Herausgeber: Amt für Geodaten und Kataster
Bezugssysteme: Lage: RD/83_3GK5; Höhe: DHHN92(NHN)
Grundkarte: Amt für Geodaten und Kataster
Bestandsdaten des Liegenschaftskatasters: Staatsbetrieb GeoSN
Ausgabe vom: 13. September 2016

Entwurfsvermessung
Herausgeber: Amt für Geodaten und Kataster
Verarbeitung unter Verwendung elektronischer Systeme und Verbreitung nur mit schriftlicher Genehmigung des Herausgebers/Eigentümers.
Die angelegte Vervielfältigung und Weitergabe für eigene, nicht gewerbliche Zwecke ist gestattet.
Die dargestellten Flurstücksgrenzen und Gebäude sind zur Entnahme von Maßstäben, insbesondere von Grenzmaßen und Grenzabständen und Einzeichnung bei Genehmigungsverfahren nicht geeignet.

- Maststandorte**
- FL M1 vorh.
 - FL M12
 - FL WB9 vorh.
 - FL WB54
 - OB 4 vorh.
 - OB 7
 - LSA 5AM 3.0 vorh.
 - LSA 9NM
 - Hst.Bel. 09
- Fahrdraht/Quertrag Fahrleitung Endzustand / Tektur
 - Fahrleitungsmast vorhanden / neu / Tektur
 - Wandbefestigung Fahrleitung vorhanden / neu
 - öffentliche Beleuchtung vorhanden / neu
 - LSA-Mast mit/ohne Ausleger vorhanden / neu
 - Haltestellenbeleuchtung
 - Abbruch Mast

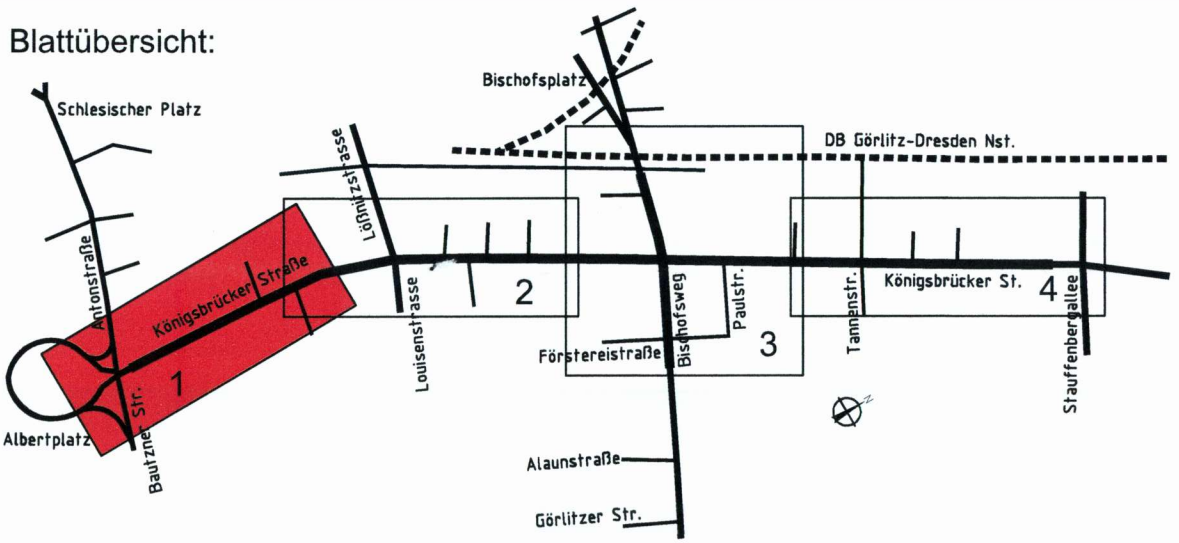

OBERMEYER Infrastruktur

Niederfassung Dresden
01097 Dresden
Eberswalder Straße 1
Tel. 0351 / 80 89 300

bearbeitet
gezeichnet
geprüft

Häuber
Geflach

Projekt-Nr. 16659

Landeshauptstadt Dresden
Geschäftsbereich
Stadtentwicklung, Bau, Verkehr und Liegenschaften
Straßen- und Tiefbauamt
Tel. 0351 / 4880

DVB
Dresdner Verkehrsbetriebe AG
Center Infrastruktur
- Engineering -
Tel. 0351/857-2138

Nr.	Änderungen 1. Tektur als Roteintragung	Art der Änderung	Datum	Hae	Zeichen
1			05/2022		

FESTSTELLUNGSENTWURF 1.Tektur

Landeshauptstadt Dresden
Geschäftsbereich Stadtentwicklung, Bau, Verkehr und Liegenschaften
Straßen- und Tiefbauamt

B 97 / Bau-km 0+000 - 1+465

PROJIS-Nr.:

Unterlage / Blatt-Nr.: 10.1 / 1

Grunderwerbsplan

Maßstab: 1 : 500

Königsbrücker Straße (Süd)
zwischen Albertplatz und Stauffenbergallee

aufgestellt:
Straßen- und Tiefbauamt
Dresden, den 05/2022

Prüfer:
Amtsleiterin Straßen- und Tiefbauamt

**Planfestgestellt mit Beschluss
der Landesdirektion Sachsen**
Az.: 32-052/826/15

Dresden 16. Mai 2024

Im Auftrag