Zeichenerklärung

	Umwidmung Gehweg zu Fahrbahn / Gleiskörper
	Umwidmung Fahrbahn zu Gehweg
	Widmung Gehweg
	Widmung Fahrbahn
	Teileinziehung (Nutzung als besonderer Bahnkörper)

Nachfolgend aufgeführte Flurstücke oder Flurstücksteile, welche für die neue Verkehrsanlage in Anspruch genommen werden, werden dem öffentlichen Verkehr mit dem Planfeststellungsverfahren als Teile der Königsbrücker Straße gewidmet.

Eigentümer der betroffenen Flurstücke oder Flurstücksteile wird die LH Dresden.
Die Straßenbaulast übernimmt die LH Dresden, vertreten durch das Straßen- und Tiefbauamt

Die aufgeführten Teile der Königsbrücker Straße werden ohne sonstige Widmungsbeschränkung oder -erweiterung als Fahrbahn oder unselbständiger Gehweg gewidmet.
Die Widmung wird im Planfeststellungsverfahren verfügt und nach Abschluss der Baumaßnahme am Tag der Verkehrsfreigabe wirksam.

Name der Straße	Gemarkung	Flurstück / Teilfläche des Flurstückes	Widmung als Teil der Königsbrücker Straße
Königsbrücker Straße	Neustadt	788/6 (Teilfläche)	Gehweg, Zufahrten
Königsbrücker Straße	Neustadt	2857/2 (Teilfläche)	Gehweg, Zufahrten
Königsbrücker Straße	Neustadt	787/1 (Teilfläche)	Gehweg, Zufahrten
Königsbrücker Straße	Neustadt	786/1 (Teilfläche)	Gehweg, Zufahrten
Königsbrücker Straße	Neustadt	761 (Teilfläche)	Gehweg, Zufahrten
Königsbrücker Straße	Neustadt	2446/5 (Teilfläche)	Teileinziehung
Königsbrücker Straße	Neustadt	2446/6 (Teilfläche)	Gehweg, Zufahrten, Parkflächen, Teileinziehung
Königsbrücker Straße	Neustadt	766/2 (Teilfläche)	Gehweg, Zufahrten
~~Königsbrücker Straße~~	~~Neustadt~~	~~766/1 (Teilfläche)~~	~~Gehweg, Zufahrten~~
Königsbrücker Straße	Neustadt	732 (Teilfläche)	Gehweg, Zufahrten
Königsbrücker Straße	Neustadt	731/2 (Teilfläche)	Gehweg, Zufahrten
Königsbrücker Straße	Neustadt	725/7 (Teilfläche)	Gehweg, Zufahrten
Königsbrücker Straße	Neustadt	725/6 (Teilfläche)	Gehweg, Zufahrten
Königsbrücker Straße	Neustadt	725/4 (Teilfläche)	Gehweg, Zufahrten, Parkflächen

Name der Straße	Gemarkung	Flurstück / Teilfläche des Flurstückes	Widmung als Teil der Stetzscher Straße
Stetzscher Straße	Neustadt	2534 (Teilfläche)	Gehweg

Digitale Stadtgrundkarte Dresden
Herausgeber: Amt für Geodaten und Kataster
Bezugssysteme: Lage: RD/83_3GK5; Höhe: DHHN92(NHN)
Grundkarte: Amt für Geodaten und Kataster, Bestandsdaten des Liegenschaftskatasters: Staatsbetrieb GeoSN
Ausgabe vom: 13. September 2016

Verarbeitung unter Verwendung elektronischer Systeme und Verbreitung nur mit schriftlicher Genehmigung des Herausgebers/Eigentümers.
Die analoge Vervielfältigung und Weitergabe für eigene, nicht gewerbliche Zwecke ist gestattet.
Die dargestellten Flurstücksgrenzen und Gebäude sind zur Entnahme von Maßen, insbesondere von Grenzmaßen und Grenzabständen und Einreichnung bei Genehmigungsverfahren nicht geeignet.

Entwurfsvermessung
Herausgeber: Amt für Geodaten und Kataster

Verarbeitung unter Verwendung elektronischer Systeme und Verbreitung nur mit schriftlicher Genehmigung des Herausgebers/Eigentümers.
Die analoge Vervielfältigung und Weitergabe für eigene, nicht gewerbliche Zwecke ist gestattet.
Die dargestellten Flurstücksgrenzen und Gebäude sind zur Entnahme von Maßen, insbesondere von Grenzmaßen und Grenzabständen und Einreichnung bei Genehmigungsverfahren nicht geeignet.

Blattübersicht:

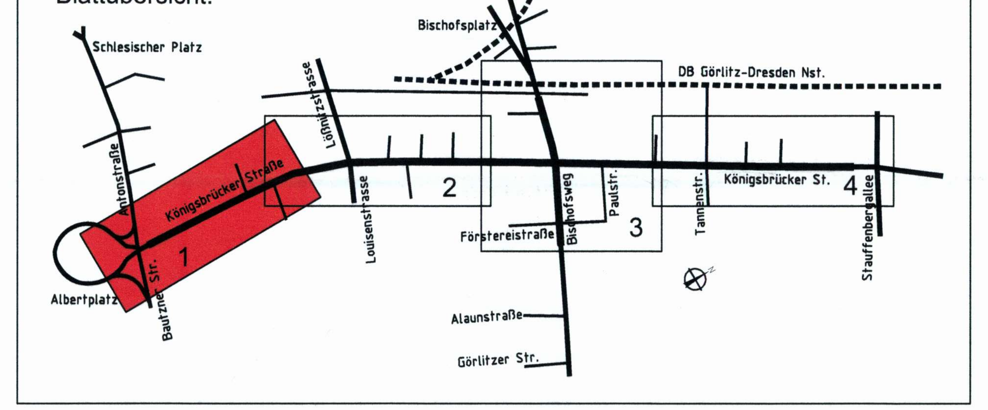

OBERMEYER Infrastruktur
Niederlassung Dresden
01097 Dresden
Eberswalder Straße 1
Tel.: 0351 / 80 89 300

bearbeitet	Häuber
gezeichnet	Pietsch
geprüft	

Projekt-Nr. 16659

Landeshauptstadt Dresden
Geschäftsbereich Stadtentwicklung, Bau, Verkehr und Liegenschaften
Straßen- und Tiefbauamt
Tel.: 0351 / 4880

Dresdner Verkehrsbetriebe AG
Center Infrastruktur
- Engineering -
Tel. 0351/857-2136

Nr.	Art der Änderung	Datum	Zeichen
1	Änderungen 1. Tektur als Roteintragung	05/2022	PIA

FESTSTELLUNGSENTWURF 1.Tektur

Landeshauptstadt Dresden
Geschäftsbereich Stadtentwicklung, Bau, Verkehr und Liegenschaften
Straßen- und Tiefbauamt

B 97 / Bau-km 0+000 - 1+465

PROJIS-Nr.:

Unterlage / Blatt-Nr.: 12 / 1

Widmung / Umstufung / Einziehung

Maßstab: 1 : 500

Königsbrücker Straße (Süd)
zwischen Albertplatz und Stauffenbergallee

aufgestellt:
Straßen- und Tiefbauamt
Dresden, den 05/2022

Prüfer
Amtsleiterin Straßen- und Tiefbauamt

Planfestgestellt mit Beschluss der Landesdirektion Sachsen
Az.: 32-0522/826/15
Dresden, **16. Mai 2024**
Im Auftrag

Dienstsiegel
FREISTAAT SACHSEN
LANDESDIREKTION SACHSEN