

- Zeichenerklärung**
- besonderer Bahnkörper Straßenbahn
 - gemeinsamer Fahrbahn (Straß/MV)
 - Fahrbahn
 - Parkstreifen
 - Ladezone/Taxi-Aufstellfläche
 - Haltestellenbereich
 - Radverkehrsanlage (Radfahrbahn, Schutzstreifen)
 - Gehweg/Radfahrer frei
 - Radweg/Aufstellfläche Radverkehr
 - Gehweg
 - Zufahrt/Gehwegüberfahrt
 - Baumstandort mit offener Baumscheibe
 - Baumstandort mit begehbarer Baumscheibe (Gitterrost 1,50m x 1,50m)
 - Neubau Sockelmauer/Grundsicherungseinfriedung/Gleichrichterunterwerk
 - Entw.-Rinne mit Straßenablauf und Ablaufnummer
 - Abbruch
 - Grundstücksgrenze mit Flurstücksnummer
 - Bereich mit Berücksichtigung einer Gestaltung
 - Anpassungsbereich (Wiederherstellung Bestand)
 - Fahrradbügel inkl. Abstellfläche
 - Standort Schaltschrank / Schächte (Schachtnummer)
- 7.01 fId. Nr. im Regelungsverzeichnis
7.01 fId. Nr. im Regelungsverzeichnis Änderung im Zuge 1. Tektur
7.01 fId. Nr. im Regelungsverzeichnis erfüllt im Zuge 1. Tektur

Die laufenden Nummern des Regelungsverzeichnisses für die unterirdischen Baumaßnahmen sind im Koordinierten Lageplan Unterlage 16.1 zugeordnet.


- Baumstandorte**
- Baum Standort / Fällung (einschl. Nummerierung)
 - Neupflanzung
- Kulturerkmale / Planungsrecht**
- Kulturerkmale
 - Einhaltungssatzung "Äußere Neustadt"

Markierung nur zur Information !

Digitale Stadtgrundkarte Dresden
Herausgeber: Amt für Geodaten und Kataster
Lage: RD83_30K5; Höhe: DHH62(HHN)
Bauzeugsystem: Amt für Geodaten und Kataster
Grundkarte: Bestandsdaten des Liegenschaftskatasters: Staatsbetrieb GeoSN
13. September 2016

Verarbeitung unter Verwendung elektronischer Systeme und Veränderung nur mit schriftlicher Genehmigung des Herausgebers.
Die angegebene Verfertigung und Verfertiger für eigene, nicht gewerbliche Zwecke ist gestattet.
- Entwurfsvermessung**
Herausgeber: Amt für Geodaten und Kataster
Verarbeitung unter Verwendung elektronischer Systeme und Veränderung nur mit schriftlicher Genehmigung des Herausgebers.
Die angegebene Verfertigung und Verfertiger für eigene, nicht gewerbliche Zwecke ist gestattet.
- Maststandorte**
- FL M1 vorh.
 - FL WB9 vorh.
 - OB 4 vorh.
 - LSA 5AM 3.0 vorh.
 - FL M12
 - FL WB54
 - OB 7
 - LSA NM
 - Hst.Bel. 06
- Fahrdraht/Quertrag Fahrliehung Endzustand
 - Fahrliehungsmast vorhanden / neu
 - Wandbefestigung Fahrliehung vorhanden / neu
 - öffentliche Beleuchtung vorhanden / neu
 - LSA-Mast ohne Ausleger vorhanden / neu
 - Haltestellenbeleuchtung
 - Abbruch Mast

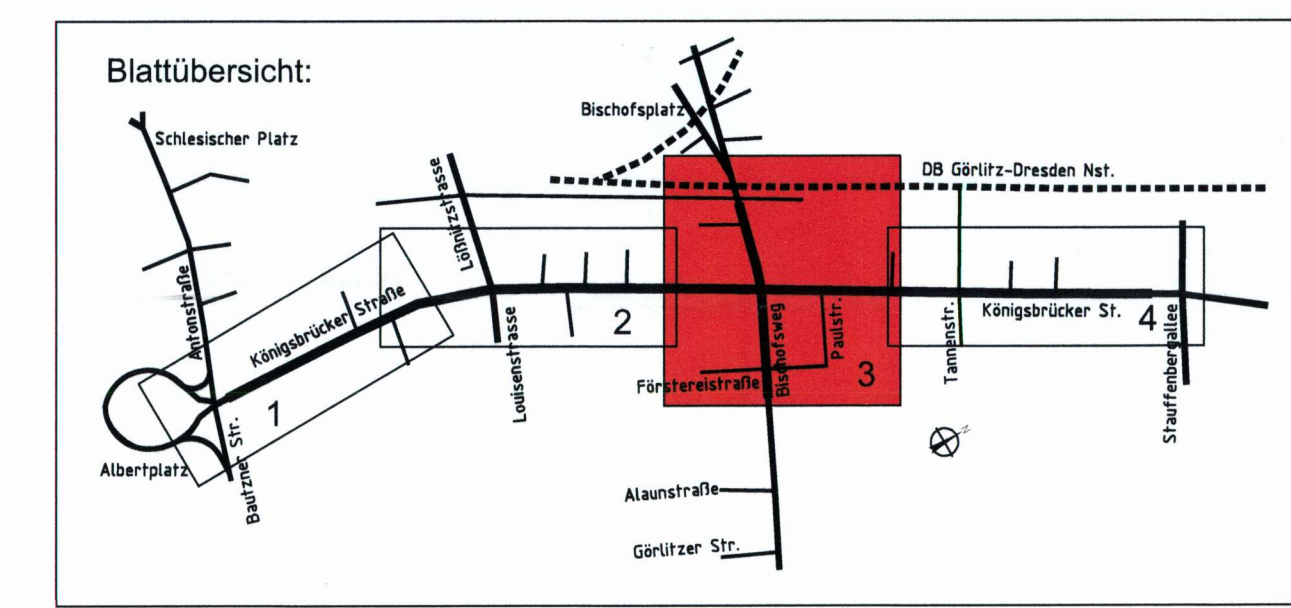

	Niederlassung Dresden 01037 Dresden Eisenwälder Straße 1 Tel. 0351 / 80 89 300		bearbeitet	Häuber
	gezeichnet		geprüft	Pietisch
	Projekt-Nr. 16659			

 Landeshaupstadt Dresden Geschäftsbereich Stadtentwicklung Bau, Verkehr und Liegenschaften Straßen- und Tiefbauamt Tel. 0351 / 4680	 Dresdner Verkehrsbetriebe AG Center Infrastruktur Engineering Tel. 0351/857-2136	

1	Änderungen 1. Tektur als Roteintragung	05/2022	HAE
Nr.	Art der Änderung	Datum	Zeichen

FESTSTELLUNGSENTWURF 1.Tektur

Landeshauptstadt Dresden Geschäftsbereich Bau, Verkehr und Liegenschaften Straßen- und Tiefbauamt B 97 / Bau-km 0+000 - 1+465 PROJIS-Nr.:	Unterlage / Blatt-Nr.: 11.1 / 3 Lageplan zum Regelungsverzeichnis Maßstab: 1 : 500
--	---

Königsbrücker Straße (Süd)
zwischen Albertplatz und Stauffenbergallee

aufgestellt:
Straßen- und Tiefbauamt
Dresden, den 05/2022

Prof. Dr. habil. R. Le.
Amtsleiter Straßen- und Tiefbauamt

Planfestgestellt mit Beschluss
der Landesdirektion Sachsen
Az. 32-0522/826/15

Dresden, 16. Mai 2024