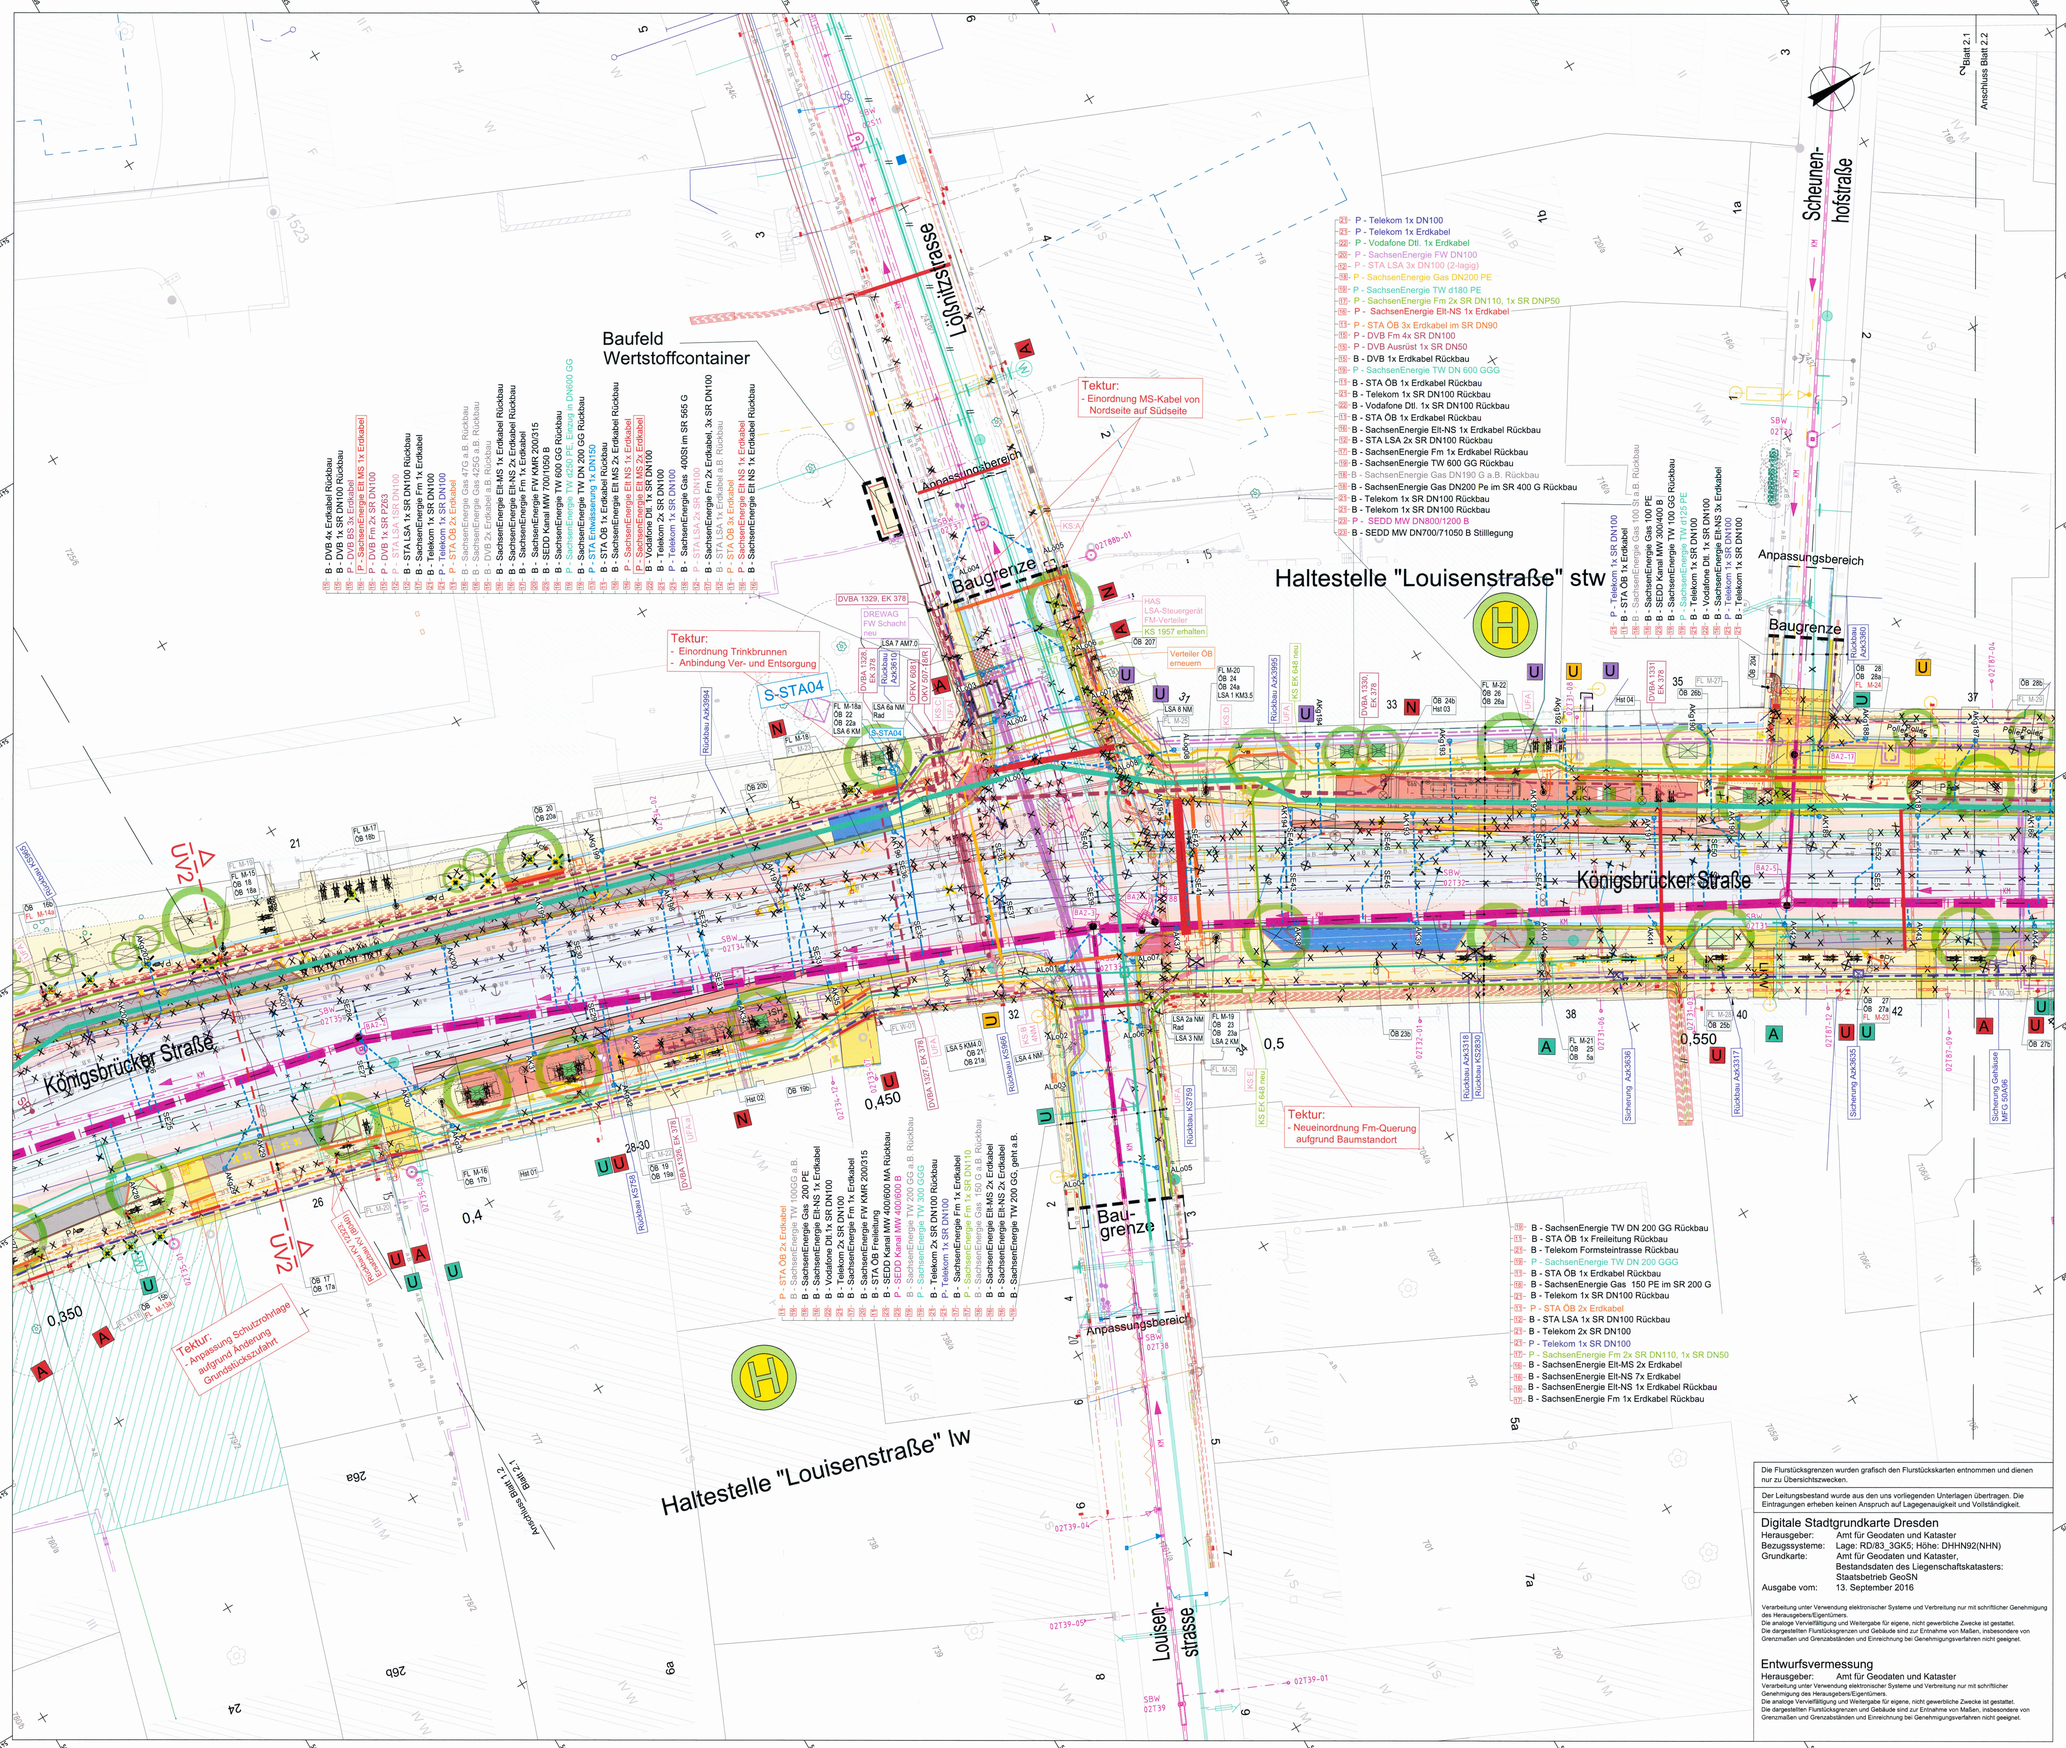

Zeichenerklärung Koordinierter Leitungsplan

B - Bestand

- Trinkwasser (SachsenEnergie)
- Regenwasser (SEDD)
- Schmutzwasser (SEDD)
- Mischwasser (SEDD)
- Entwässerung (STA)
- Anschlussleitung (STA)
- Entwässerung (DVB)
- Gas ND tw. im SR (SachsenEnergie)
- Gas HD tw. im SR (SachsenEnergie)
- Fernwärme (SachsenEnergie)
- Öffentliche Beleuchtung Erdkabel tw. im SR (STA)
- Öffentliche Beleuchtung Freileitung (STA)
- Elt NS Erdkabel tw. im SR (SachsenEnergie)
- Elt MS Erdkabel tw. im SR (SachsenEnergie)
- Elt HS Erdkabel (SachsenEnergie)
- Elt Freileitung (STA, DVB)
- Fm Schutzrohr (DVB)
- Bahnstrom Erdkabel (DVB)
- Freileitung (DVB)
- Fm Erdkabel (SachsenEnergie)
- Fm Schutzrohr (SachsenEnergie)
- Kabelkanal (Telekom)
- Erdkabel (Telekom)
- Kabelkanal (Vodafone Dtl.)
- Erdkabel (Vodafone Dtl.)
- Bestand außer Betrieb (STA, DVB, SachsenEnergie, Telekom, Vodafone Dtl.)

P - Planung

- Regenwasser (SEDD)
- Mischwasser (SEDD)
- Mischwasser Liner-Sanierung (SEDD)
- Anschlussleitung (STA)
- Anschlussleitung (DVB)
- Trinkwasser (SachsenEnergie)
- Gas ND (SachsenEnergie)
- Fernwärme (SachsenEnergie)
- Elt NS Erdkabel (SachsenEnergie)
- Elt MS Erdkabel (SachsenEnergie)
- Fm Erdkabel (SachsenEnergie)
- Fm Schutzrohr (SachsenEnergie)
- Fm Schutzrohr (DVB)
- Bahnstrom Schutzrohr (DVB)
- Bahnstrom Erdkabel (DVB)
- Öffentliche Beleuchtung SR (STA)
- Öffentliche Beleuchtung Erdkabel (STA)
- STA LSA SR
- Kabelkanal (Telekom)
- Erdkabel (Telekom)
- Kabelkanal (Vodafone Dtl.)
- Erdkabel (Vodafone Dtl.)

X Abbruch/Rückbau
// Stilllegung
Baumstandort mit Baumscheibe
Baumgrube mit und ohne Wurzelschutz
Neupflanzung
FL M1 vorh. Mastbezeichnung vorhanden /
FL M12 neu /
ÖB 112 Tektur
16 Nummerierung im Regelungsverzeichnis
1605c Flurstücksnummer

U Umbindung / Austausch / Neubau Hausanschluss SachsenEnergie Gas / TW / Elt / Fm, Telekom
A
N

Tektur:
Anpassung der Liniendarstellung von Bestandsmedien und Medienplanung

Hinweis:
Änderung der Bezeichnung
- DREWAG in SachsenEnergie
- Kabel Deutschland in Vodafone Deutschland

Hinweis:
Querschnitte unterirdischer Versorgungsraum zusätzlich mit aufgenommen

KS A	Kabelschacht LSA (STA)
UFA	Unterfluranschluss LSA (STA)
DVBC0403	Kabelschacht (DVB)
OKV 523-07	Kabelverteiler (DVB)
OFKV 6044	Kabelverteiler + Fm (DVB)
GAK	Gleisanschlusskasten (DVB)
EW48	Weichensteuerung (DVB)
KS 2130 erhalten	Kabelschacht (SachsenEnergie Fm)
KS EK 648 neu	Kabelverteiler (SachsenEnergie Elt)
KV 10353	Hausanschlusskasten (SachsenEnergie Elt)
HAK neu	Umspannstation (SachsenEnergie Elt)
UST 1962	Kabelschacht (Telekom)
Rückbau KS964	Abzweigkasten (Telekom)
Rückbau Azk3453	Multifunktionsgehäuse (Telekom)
Ersatz MFG 50A152	

Blattübersicht:

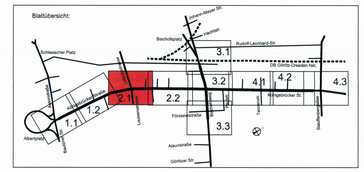

OBERMEYER Infrastruktur
Niederlassung Dresden
01097 Dresden
Eberswalder Straße 1
Tel.: 0351 / 80 89 300

bearbeitet		PIA
gezeichnet		KUB
geprüft		

Projekt-Nr. 16659

Landeshauptstadt Dresden
Geschäftsbereich Stadtentwicklung, Bau, Verkehr und Liegenschaften
Straßen- und Tiefbauamt
Tel.: 0351 / 4890

Dresdner Verkehrsbetriebe AG
Center Infrastruktur
- Engineering -
Tel. 0351/857-2136

Nr.	Art der Änderung	Datum	Zeichen
1	Änderungen 1. Tektur als Roteintragung	05/2022	PIA

FESTSTELLUNGSENTWURF 1.Tektur

Landeshauptstadt Dresden
Geschäftsbereich Stadtentwicklung, Bau, Verkehr und Liegenschaften
Straßen- und Tiefbauamt

B 97 / Bau-km 0+000 - 1+465

PROJIS-Nr.:

Unterlage / Blatt-Nr.: 16.1 / 2.1

Koordinierter Leitungsplan

Maßstab: 1 : 250

Königsbrücker Straße (Süd)
zwischen Albertplatz und Stauffenbergallee

aufgestellt:
Straßen- und Tiefbauamt
Dresden, den 05/2022

Prüfer
Amtsleiterin Straßen- und Tiefbauamt

Planfestgestellt mit Beschluss der Landesdirektion Sachsen
Az.: 32-0522/826/15
Dresden, 16. Mai 2024
Im Auftrag

Die Flurstücksgrenzen wurden grafisch den Flurstückskarten entnommen und dienen nur zu Übersichtszwecken.

Der Leitungsbestand wurde aus den uns vorliegenden Unterlagen übertragen. Die Eintragungen erheben keinen Anspruch auf Lagegenauigkeit und Vollständigkeit.

Digitale Stadtgrundkarte Dresden
Herausgeber: Amt für Geodaten und Kataster
Bezugssysteme: Lage: RD/83_3GK5; Höhe: DHHN92(NHN)
Grundkarte: Amt für Geodaten und Kataster, Bestandsdaten des Liegenschaftskatasters: Staatsbetrieb GeoSN
Ausgabe vom: 13. September 2016

Verarbeitung unter Verwendung elektronischer Systeme und Verbreitung nur mit schriftlicher Genehmigung des Herausgebers/Eigentümers.
Die analoge Vervielfältigung und Weitergabe für eigene, nicht gewerbliche Zwecke ist gestattet.
Die dargestellten Flurstücksgrenzen und Gebäude sind zur Entnahme von Maßen, insbesondere von Grenzmaßen und Grenzabständen und Einreichung bei Genehmigungsverfahren nicht geeignet.

Entwurfsvermessung
Herausgeber: Amt für Geodaten und Kataster

Verarbeitung unter Verwendung elektronischer Systeme und Verbreitung nur mit schriftlicher Genehmigung des Herausgebers/Eigentümers.
Die analoge Vervielfältigung und Weitergabe für eigene, nicht gewerbliche Zwecke ist gestattet.
Die dargestellten Flurstücksgrenzen und Gebäude sind zur Entnahme von Maßen, insbesondere von Grenzmaßen und Grenzabständen und Einreichung bei Genehmigungsverfahren nicht geeignet.

M:\16659*.cat\PV\4x-3.FEW_2016 \03-Pläne\16-2_Koordinierter_Leitungsplan.dwg
1189x841mm 100m²