


Zeichenerklärung Koordinierter Leitungsplan

- B - Bestand**
- | | |
|--|--|
| Trinkwasser (SachsenEnergie) | Fm Schutzrohr (DVB) |
| Regenwasser (SEDD) | Bahnstrom Erdkabel (DVB) |
| Schmutzwasser (SEDD) | Freileitung (DVB) |
| Mischwasser (SEDD) | Fm Erdkabel (SachsenEnergie) |
| Entwässerung (STA) | Fm Schutzrohr (SachsenEnergie) |
| Anschlussleitung (STA) | Kabelkanal (Telekom) |
| Entwässerung (DVB) | Kabelkanal (Vodafone Dtl.) |
| Gas ND tw. im SR (SachsenEnergie) | Erdkabel (Telekom) |
| Gas HD tw. im SR (SachsenEnergie) | Erdkabel (Vodafone Dtl.) |
| Fernwärme (SachsenEnergie) | Bestand außer Betrieb (STA, DVB, SachsenEnergie, Telekom, Vodafone Dtl.) |
| Öffentliche Beleuchtung Erdkabel tw. im SR (STA) | |
| Öffentliche Beleuchtung Freileitung (STA) | |
| Elt NS Erdkabel tw. im SR (SachsenEnergie) | |
| Elt MS Erdkabel tw. im SR (SachsenEnergie) | |
| Elt HS Erdkabel (SachsenEnergie) | |
| Elt Freileitung (STA, DVB) | |

- P - Planung**
- | | |
|--|--------------------------------|
| Regenwasser (SEDD) | Fm Schutzrohr (DVB) |
| Mischwasser (SEDD) | Bahnstrom Erdkabel (DVB) |
| Schmutzwasser (SEDD) | Freileitung (DVB) |
| Entwässerung (STA) | Fm Erdkabel (SachsenEnergie) |
| Anschlussleitung (STA) | Fm Schutzrohr (SachsenEnergie) |
| Entwässerung (DVB) | Kabelkanal (Telekom) |
| Gas ND tw. im SR (SachsenEnergie) | Kabelkanal (Vodafone Dtl.) |
| Gas HD tw. im SR (SachsenEnergie) | Erdkabel (Telekom) |
| Fernwärme (SachsenEnergie) | Erdkabel (Vodafone Dtl.) |
| Öffentliche Beleuchtung Erdkabel tw. im SR (STA) | |
| Öffentliche Beleuchtung Freileitung (STA) | |
| Elt NS Erdkabel (SachsenEnergie) | |
| Elt MS Erdkabel (SachsenEnergie) | |
| Elt HS Erdkabel (SachsenEnergie) | |
| Elt Freileitung (STA, DVB) | |

- U** Umbundung / Austausch / Neubau Hausanschluss
N SachsenEnergie Gas / TW / ET / Fm, Telekom
- Tektur:** Änderung der Bezeichnung - DREWAG in SachsenEnergie - Kabel Deutschland in Vodafone Deutschland
- Hinweis:** Querschnitte unterirdischer Versorgungsraum zusätzlich mit aufgenommen
- Neupflanzung**
- Maßbezeichnung**
vorhanden / neu / Tektur
1605c Flurstücksnummer

- KS A** Kabelschacht LSA (STA)
UFA Unterfluranschluss LSA (STA)
- DVB C0403** Kabelschacht (DVB)
OKV 523-07 Kabelverteiler (DVB)
OFKV 6044 Kabelverteiler + Fm (DVB)
GAK Gleisanschlusskasten (DVB)
EW48 Weichensteuerung (DVB)
- KS 2130** Kabelschacht (SachsenEnergie Fm)
KS EK 648 neu Kabelverteiler (SachsenEnergie)
KV 10353 Hausanschlusskasten (SachsenEnergie)
HAK neu Umspannung (SachsenEnergie)
USI 1962 Kabelschacht (Telekom)
Rückbau KS964 Abzweigkasten (Telekom)
Rückbau Azk3453 Multifunktionsgehäuse (Telekom)
Ersatz MFG 50A152

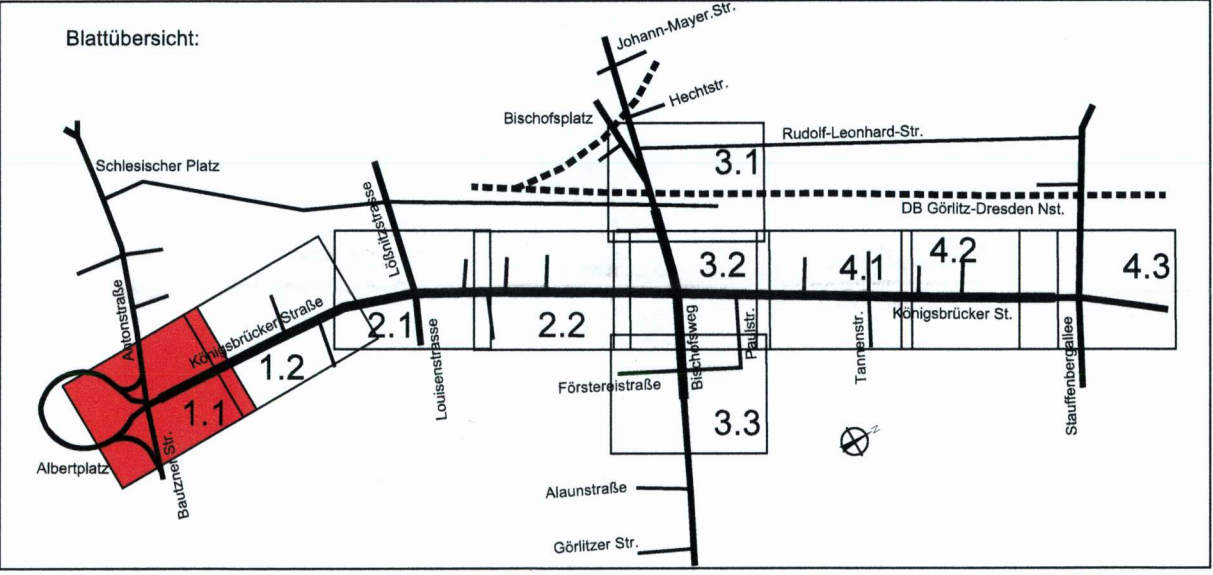

OBERMEYER Infrastruktur

Niederlassung Dresden
01087 Dresden
Bismarckstraße 1
Tel.: 0351 / 80 89 300

bearbeitet: PIA
gezeichnet: KUB
geprüft: PIA

Projekt-Nr. 16659

Landeshauptstadt Dresden
Geschäftsbereich
Stadtentwicklung,
Bau, Verkehr und Liegenschaften
Straßen- und Tiefbauamt
Tel.: 0351 / 4880

Center Infrastruktur
- Erdmänn
Tel.: 0351/957-2135

1	Änderungen 1. Tektur als Roteintragung	05/2022	PIA
Nr.	Art der Änderung	Datum	Zeichen

FESTSTELLUNGSENTWURF 1. Tektur

Landeshauptstadt Dresden
Geschäftsbereich
Stadtentwicklung, Bau, Verkehr und Liegenschaften
Straßen- und Tiefbauamt
B 97 / Bau-km 0+000 - 1+465
PROJ-Nr.:
Unterlage / Blatt-Nr.: 16.1 / 1.1
Koordinierter
Leitungsplan
Maßstab: 1: 250

aufgestellt:
Straßen- und Tiefbauamt
Dresden, den 05/2022

Thiele
Architektin Straßen- und Tiefbauamt

**Planfestgestellt mit Beschluss
der Landesdirektion Sachsen**
Az.: 32-0522/26/15
Dresden, 16. Mai 2024

Die Flurstücksgrenzen wurden grafisch den Flurstückskarten entnommen und dienen nur zu Übersichtszwecken.

Der Leitungsbestand wurde aus den uns vorliegenden Unterlagen übertragen. Die Eintragungen erheben keinen Anspruch auf Lagegenauigkeit und Vollständigkeit.

Digitale Stadtgrundkarte Dresden
Herausgeber: Amt für Geodaten und Kataster
Bezugssysteme: Lage: RD/83_30K5; Höhe: DHHN92(NHN)
Grundkarte: Amt für Geodaten und Kataster, Bestandsdaten des Liegenschaftskatasters: Staatsbetrieb GeoSN 13. September 2016

Ausgabe vom:

Verarbeitung unter Verwendung elektronischer Systeme und Verbreitung nur mit schriftlicher Genehmigung des Herausgebers/Eigentümers.
Die analoge Vervielfältigung und Weitergabe für eigene, nicht gewerbliche Zwecke ist gestattet.
Die dargestellten Flurstücksgrenzen und Gebäude sind zur Einnahme von Maßnahmen, insbesondere von Grenzmaßen und Grenzabständen und Einreichung bei Genehmigungsverfahren nicht geeignet.

Entwurfsvermessung
Herausgeber: Amt für Geodaten und Kataster
Verarbeitung unter Verwendung elektronischer Systeme und Verbreitung nur mit schriftlicher Genehmigung des Herausgebers/Eigentümers.
Die analoge Vervielfältigung und Weitergabe für eigene, nicht gewerbliche Zwecke ist gestattet.
Die dargestellten Flurstücksgrenzen und Gebäude sind zur Einnahme von Maßnahmen, insbesondere von Grenzmaßen und Grenzabständen und Einreichung bei Genehmigungsverfahren nicht geeignet.