


- Bestand: Realnutzung und Biotypen
- denkmalgeschützte Gebäude
 - Gebäude
 - Flächen der Blockrand- und Zeilenbebauung (vorwiegend Wohnfunktion)
 - Biotypen der Straßenverkehrsflächen, vollständig versiegelt
 - Parkplätze und großflächige Garagenanlagen, stark bis vollständig versiegelt
 - Fußwege, versiegelt bzw. stark verdichtet
 - Flächen, teilweise befestigt (z.B. Rasengitter)
 - Flächen, unbefestigt (z.B. Baumscheiben)
 - Sukzessionsflächen 1-3 Jahre
 - Rasenflächen, z.T. baumbestanden; meist intensive Pflege
 - Bodendecker, gebäude nahe Pflanzbeete, meist intensive Pflege
 - geschnittene Hecken
 - Freiwachsende Sträucher / Gartenflächen mit hohem Gehölzanteil
 - Biotypen der Teiche, Staugewässer, Weiher und Tümpel

- Nadelbaum, Bestand
- Laubbaum, Bestand
- 56 Bäume auf Privatgrund bzw. ohne Eintrag im Baumkataster (Nummer s. Erläuterungsbericht)
- 221 Straßenbäume Königsbrückerstraße, Nummer gemäß Baumkataster der Stadt Dresden (s. Erläuterungsbericht)
- 50 Straßenbäume Tannenstraße, Nummer gemäß Baumkataster der Stadt Dresden (s. Erläuterungsbericht)
- Laubbaum privat, Standort geschätzt (nicht eingemessen)
- Flurstücksgrenzen / -Nr.

- Konflikte
- K 1 Konflikte durch Flächenversiegelung
 - K 2 Konflikte durch Verlust von Vegetationsstrukturen
 - K 3 Konflikte durch Beeinträchtigungen des Stadt- bzw. Landschaftsbildes
 - K 4 Konflikte durch Beeinträchtigung des Stadtklimas bzw. der Luftqualität
 - K 5 Konflikte durch Gefährdung und Beeinträchtigung während der Bauphase
 - K 6 Konflikte mit dem Artenschutz

- Konflikt Nr. Konflikt Bezeichnung
- K 1 Flächenversiegelung**
- dauerhafter Verlust aller Bodenfunktionen
Reduzierung der Grundwasserneubildungsrate
Erhöhung der Wärmebelastung
- Erläuterung des Konfliktes
- Planung Straße / Gleiskörper
- Baum, Fällung
3 Nummer gemäß Baumfällliste im Erläuterungsbericht
- Schnittmaßnahmen an Bäumen zur Erzielung des Lichtraumprofils bzw. bei Leitungsverlegung

- Planfeststellungsgrenze
- Grenze Anpassungsbereich
- Grenze des Untersuchungsgebietes

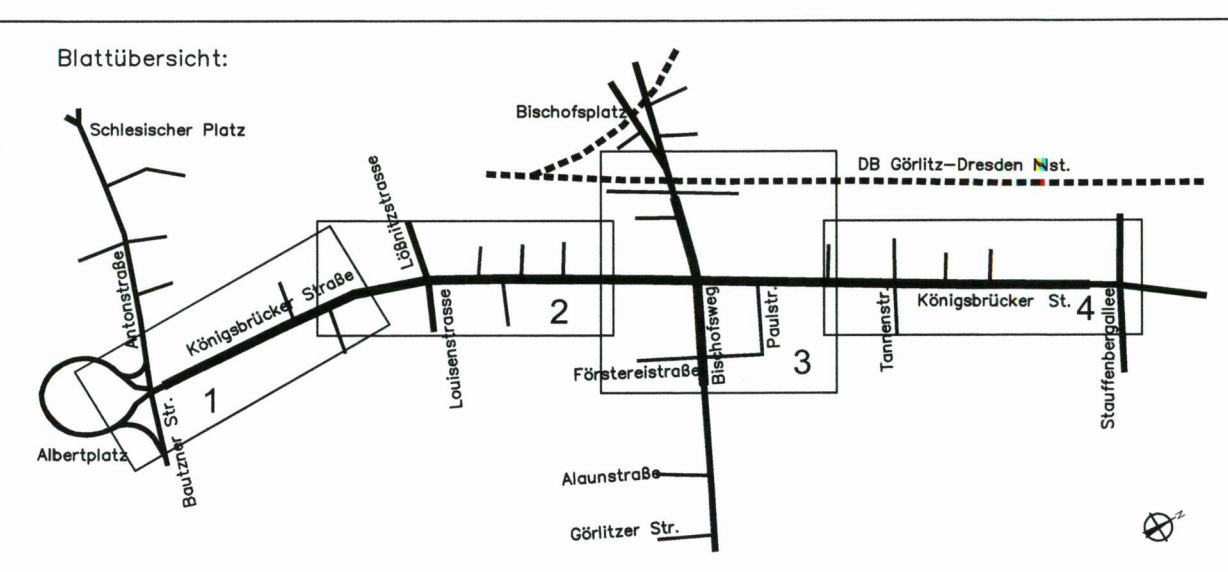

	bearbeitet	Sept 2020	Klug/Schön
	gezeichnet	Sept 2020	Schlie/Klu
	geprüft	Sept 2020	
Projekt-Nr. 1706			

	bearbeitet	03/2022	
	gezeichnet	03/2022	
	geprüft	03/2022	
Projekt-Nr. 16659			

	Landeshauptstadt Dresden Geschäftsbereich Stadtentwicklung, Bau, Verkehr und Liegenschaften Straßen- und Tiefbauamt Tel.: 0351 / 4880		Dresdner Verkehrsbetriebe AG Center Infrastruktur - Engineering - Tel.: 0351/857-2136
--	--	--	--

1	Änderungen 1. Tektur als Roteintragung	05/2022	Schön
Nr.	Art der Änderung	Datum	Zeichen

FESTSTELLUNGSENTWURF 1. Tektur

Landeshauptstadt Dresden Geschäftsbereich Stadtentwicklung, Bau, Verkehr und Liegenschaften Straßen- und Tiefbauamt B 97 / Bau-km 0+000 - 1+465 PROJIS-Nr.:	Unterlage / Blatt-Nr.: 19.2 / 4 LBP Bestands- und Konfliktplan Maßstab: 1:500
---	--

Königsbrücker Straße (Süd)
zwischen Albertplatz und Stauffenbergallee

aufgestellt:
Straßen- und Tiefbauamt
Dresden, den

Prof. Dr. Rik
Amtsleiterin Straßen- und Tiefbauamt

Planfestgestellt mit Beschluss
der Landesdirektion Sachsen
Az.: 32-0522/826/15

Dresden, 16. Mai 2024

Im Auftrag

Digitale Stadtgrundkarte Dresden 1:500
Herausgeber:
Maßstab:
Bezugssysteme:
Grundkarte:
Ausgabe vom:
Verarbeitung unter Verwendung elektronischer Systeme und Vernetzung nur mit schriftlicher Genehmigung des Herausgebers/Eigentümers. Die analoge Vernetzung und Weitergabe für eigene, nicht gewerbliche Zwecke ist gestattet. Die dargestellten Flurstücksgrenzen und Gebäude sind zur Entnahme von Mäßen, insbesondere von Grenzmaßen und Grenzabständen und Einreichung bei Genehmigungsverfahren nicht geeignet.