

Zeichenerklärung


- besonderer Bahnkörper Straßenbahn
- gemeinsamer Fahrstreifen (Strab/MIV)
- Fahrbahn
- Parkstreifen
- Ladezone/ Taxi-Aufstellfläche/ Behindertenstellplätze
- Haltestellenbereich
- Radverkehrsanlage (Radfahrstreifen, Schutzstreifen)
- Radweg/Aufstellfläche Radverkehr
- Gehweg
- Zufahrt/Gehwegüberfahren
- Baumstandort mit offener Baumscheibe
- Baumstandort mit begehbarer Baumscheibe (Gitterrost 1,50mx1,50m)
- Neubau Sockelmauer/Grundstückseinfriedung/ Gleichrichterunterwerk
- Entw.-Rinne mit Straßenablauf und Ablaufnummer
- Grundstücksgrenze mit Flurstücksnummer
- gesicherte Fußgängerquerungsstelle (LSA) Ausbildung nach TR Sira Dresden inklusive Richtungsfeld und Aufwindstreifen
- ungesicherte Fußgängerquerungsstelle (LSA) Ausbildung nach TR Sira Dresden inklusive Richtungsfeld und Aufwindstreifen
- Bereich gemäß Gestaltungsplan (Unterlage 16.9)
- Anpassungsbereiche (Wiederherstellung Bestand)
- Baufelder externe Baumaßnahmen
- Fahrradstellplätze inkl. Fahrradbügel
- Standort Schaltschrank / Schächte (Schachtnummer)

Baumstandorte

- Baum Bestand / Fällung / Neupflanzung (einschl. Nummerierung)

Kulturdenkmale / Planungsrecht

- Kulturdenkmale
- Erhaltungssatzung "Äußere Neustadt"

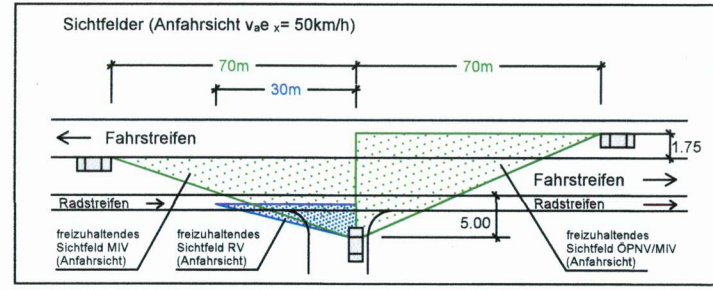

Markierung nur zur Information !


Digitale Stadtgrundkarte Dresden
Herausgeber: Amt für Geodaten und Kataster
Bezugssysteme: Lage: RD/83_3GKS; Höhe: DHHN92(NHN)
Grundkarte: Amt für Geodaten und Kataster
Bestandteile des Liegenschaftskatasters: Staatsbetrieb GeoSN
Ausgabe vom: 13. September 2016

Verarbeitung unter Verwendung elektronischer Systeme und Verbleibung nur mit schriftlicher Genehmigung des Herausgebers Eigentums.
Die entlegene Vervielfältigung und Weitergabe für eigene, nicht gewerbliche Zwecke ist gestattet.
Die dargestellten Flurstücksgrenzen und Gebäude sind zur Entnahme von Mäßen, insbesondere von Grenzmaßen und Grenzabständen, und Einmessung bei Genehmigungsverfahren nicht geeignet.

Entwurfsvermessung

Herausgeber: Amt für Geodaten und Kataster
Verarbeitung unter Verwendung elektronischer Systeme und Verbleibung nur mit schriftlicher Genehmigung des Herausgebers Eigentums.
Die entlegene Vervielfältigung und Weitergabe für eigene, nicht gewerbliche Zwecke ist gestattet.
Die dargestellten Flurstücksgrenzen und Gebäude sind zur Entnahme von Mäßen, insbesondere von Grenzmaßen und Grenzabständen, und Einmessung bei Genehmigungsverfahren nicht geeignet.

Maststandorte	
FL M1 vorh.	FL M12
FL WB9 vorh.	FL WB54
OB 4 vorh.	OB 7
LSA 5AM 3.0 vorh.	LSA 9NM
Hst.Bel. 00	

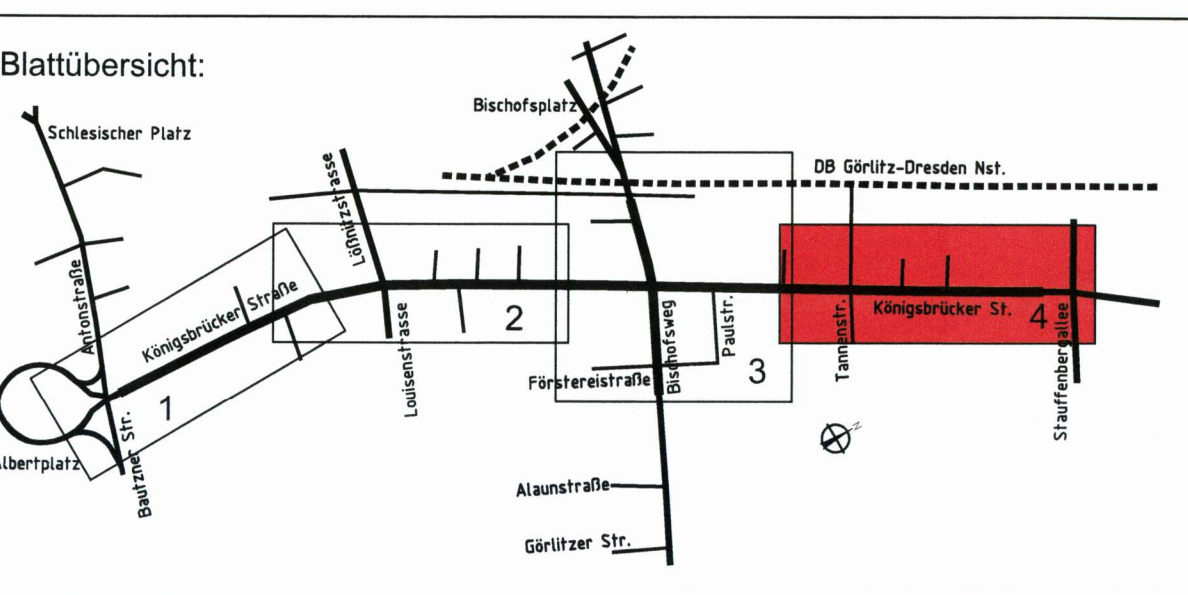

bearbeitet		Häuber
gezeichnet		Pirke
geprüft		
Projekt-Nr. 16659		

Landeshauptstadt Dresden Geschäftsbereich Stadtentwicklung, Bau, Verkehr und Liegenschaften Straßen- und Tiefbauamt Tel. 0351 / 4880		Dresdner Verkehrsbetriebe AG Center Infrastruktur - Engineering - Tel. 0351/857-2156	
---	--	---	--

Nr.	Änderungen 1. Tektur als Roteintragung	Art der Änderung	Datum	Zeichen
1			05/2022	Hae

FESTSTELLUNGSENTWURF 1.Tektur

Landeshauptstadt Dresden Geschäftsbereich Stadtentwicklung, Bau, Verkehr und Liegenschaften Straßen- und Tiefbauamt B 97 / Bau-km 0+000 - 1+465 PROJIS-Nr.:		Unterlage / Blatt-Nr.: 5 / 4 Lageplan Maßstab: 1 : 500
---	--	--

Königsbrücker Straße (Süd) zwischen Albertplatz und Stauffenbergallee	
aufgestellt: Straßen- und Tiefbauamt Dresden, den 05/2022	Prüfer: Amteileiter Straßen- und Tiefbauamt
Planfestgestellt mit Beschluss der Landesdirektion Sachsen Az. 32-0522/826/15 Dresden, 16. Mai 2024 Im Auftrag	