

13004/2004/01
M116559/001/PSA3/10000.dwg



Zeichenerklärung


- besonderer Bahnkörper Straßenbahn
- gemeinsamer Fahrstreifen (Strab/MIV)
- Fahrbahn
- Parkstreifen
- Ladezone/ Taxi-Aufstellfläche/ Behindertenstellplätze
- Haltestellenbereich
- Radverkehrsanlage (Radfahrstreifen, Schutzstreifen)
- Radweg/Aufstellfläche Radverkehr
- Gehweg
- Zufahrt/Gehwegüberfahrten
- Baumstandort mit offener Baumscheibe
- Baumstandort mit begehbarer Baumscheibe (Gitterrost 1,50mx1,50m)
- Neubau Sockelmauer/Grundstückseinfriedung/ Gleichrichterunterwerk
- Entw.-Rinne mit Straßenablauf und Ablaufnummer
- 1605c
- gesicherte Fußgängerquerungsstelle (LSA) Ausbildung nach TR Stra Dresden inklusive Richtungsfeld und Auffindestreifen
- ungesicherte Fußgängerquerungsstelle (LSA) Ausbildung nach TR Stra Dresden inklusive Richtungsfeld und Auffindestreifen
- Bereich gemäß Gestaltungsplan (Unterlage 16.9)
- Anpassungsbereiche (Wiederherstellung Bestand)
- Baufelder externe Baumaßnahmen
- Fahrradstellplätze inkl. Fahrradbügel
- PA: Parkautomat
- TB: Trinkbrunnen
- PK: Papierkorb
- HST: Haltestelle

Baumstandorte

- Baum Bestand / Fällung (einschl. Nummerierung)
- Neupflanzung

Kulturdenkmale / Planungsrecht

- Kulturdenkmale
- Erhaltungssatzung "Äußere Neustadt"
- Planung "Dritter" (Bauantrag)

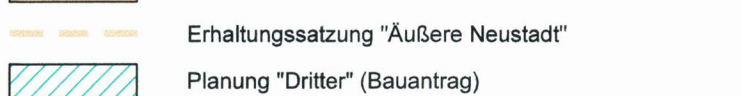

Markierung nur zur Information !

Digitale Stadtgrundkarte Dresden
Herausgeber: Amt für Geodaten und Kataster
Bezugssystem: Lage: RD/83, 30K5; Höhe: DHHN92(NHN)
Grundkarte: Amt für Geodaten und Kataster
Bestandsdaten des Liegenschaftskatasters: Staatsbetrieb GeoSN
Ausgabe vom: 13. September 2016

Entwurfsvermessung


Herausgeber: Amt für Geodaten und Kataster
Verarbeitung unter Verwendung elektronischer Systeme und Verbreitung nur mit schriftlicher Genehmigung des Herausgebers/Eigentümers.
Die analoge Verfertigung und Weitergabe für eigene, nicht gewerbliche Zwecke ist gestattet.
Die dargestellten Flurstücksgrenzen und Gebäude sind zur Entnahme von Maßen, insbesondere von Grenzmaßen und Grenzabständen und Einreichung bei Genehmigungsverfahren nicht geeignet.

Verarbeitung unter Verwendung elektronischer Systeme und Verbreitung nur mit schriftlicher Genehmigung des Herausgebers/Eigentümers.

Die analoge Verfertigung und Weitergabe für eigene, nicht gewerbliche Zwecke ist gestattet.
Die dargestellten Flurstücksgrenzen und Gebäude sind zur Entnahme von Maßen, insbesondere von Grenzmaßen und Grenzabständen und Einreichung bei Genehmigungsverfahren nicht geeignet.

Maststandorte	
FL M1 vorh.	FL M12
FL WB9 vorh.	FL WB54
OB 4 vorh.	OB 7
LSA 5AM 3.0 vorh.	LSA 9NM
Hst.Bel. 09	LSA Mast mit/ohne Ausleger vorhanden / neu
Hst.Bel. 09	Haltestellenbeleuchtung
Hst.Bel. 09	Abbruch Mast

Blattübersicht:

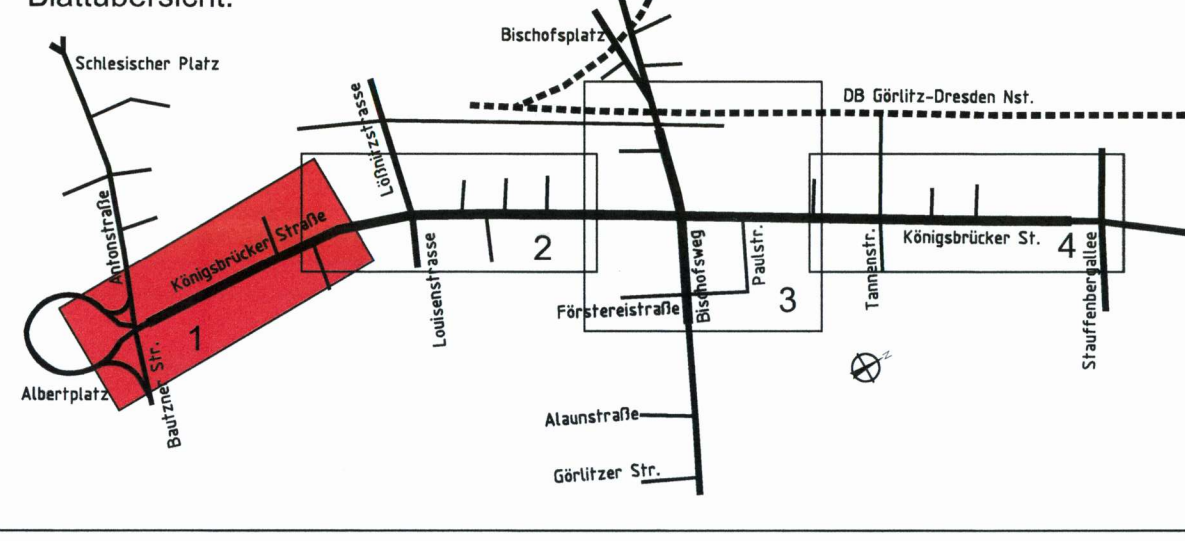

OBERMEYER Infrastruktur	
Niederlassung Dresden 01097 Dresden Eberswalder Straße 1 Tel.: 0351 / 60 89 300	bearbeitet gezeichnet geprüft
Projekt-Nr. 16659	

Landeshauptstadt Dresden	
Geschäftsbereich Stadtentwicklung, Bau, Verkehr und Liegenschaften Straßen- und Tiefbauamt Tel.: 0351 / 4880	Dresdner Verkehrsberieb AG Center Infrastruktur Engineering Tel.: 0351/857-2136

1 Änderungen 1. Tektur als Roteintragung	
Nr.	Art der Änderung
05/2022	HAE

FESTSTELLUNGSENTWURF 1.Tektur

Landeshauptstadt Dresden Geschäftsbereich Stadtentwicklung, Bau, Verkehr und Liegenschaften Straßen- und Tiefbauamt B 97 / Bau-km 0+000 - 1+465 PROJIS-Nr.:	Unterlage / Blatt-Nr.: 5 / 1 Lageplan Maßstab: 1 : 500
---	--

Königsbrücker Straße (Süd) zwischen Albertplatz und Stauffenbergallee

aufgestellt: Straßen- und Tiefbauamt Dresden, den 05/2022	 Prof. Rife Amtsleiterin Straßen- und Tiefbauamt
Planfestgestellt mit Beschluss der Landesdirektion Sachsen Az.: 32-0522/826/15 Dresden, 16. Mai 2024 Ihr Auftrag	