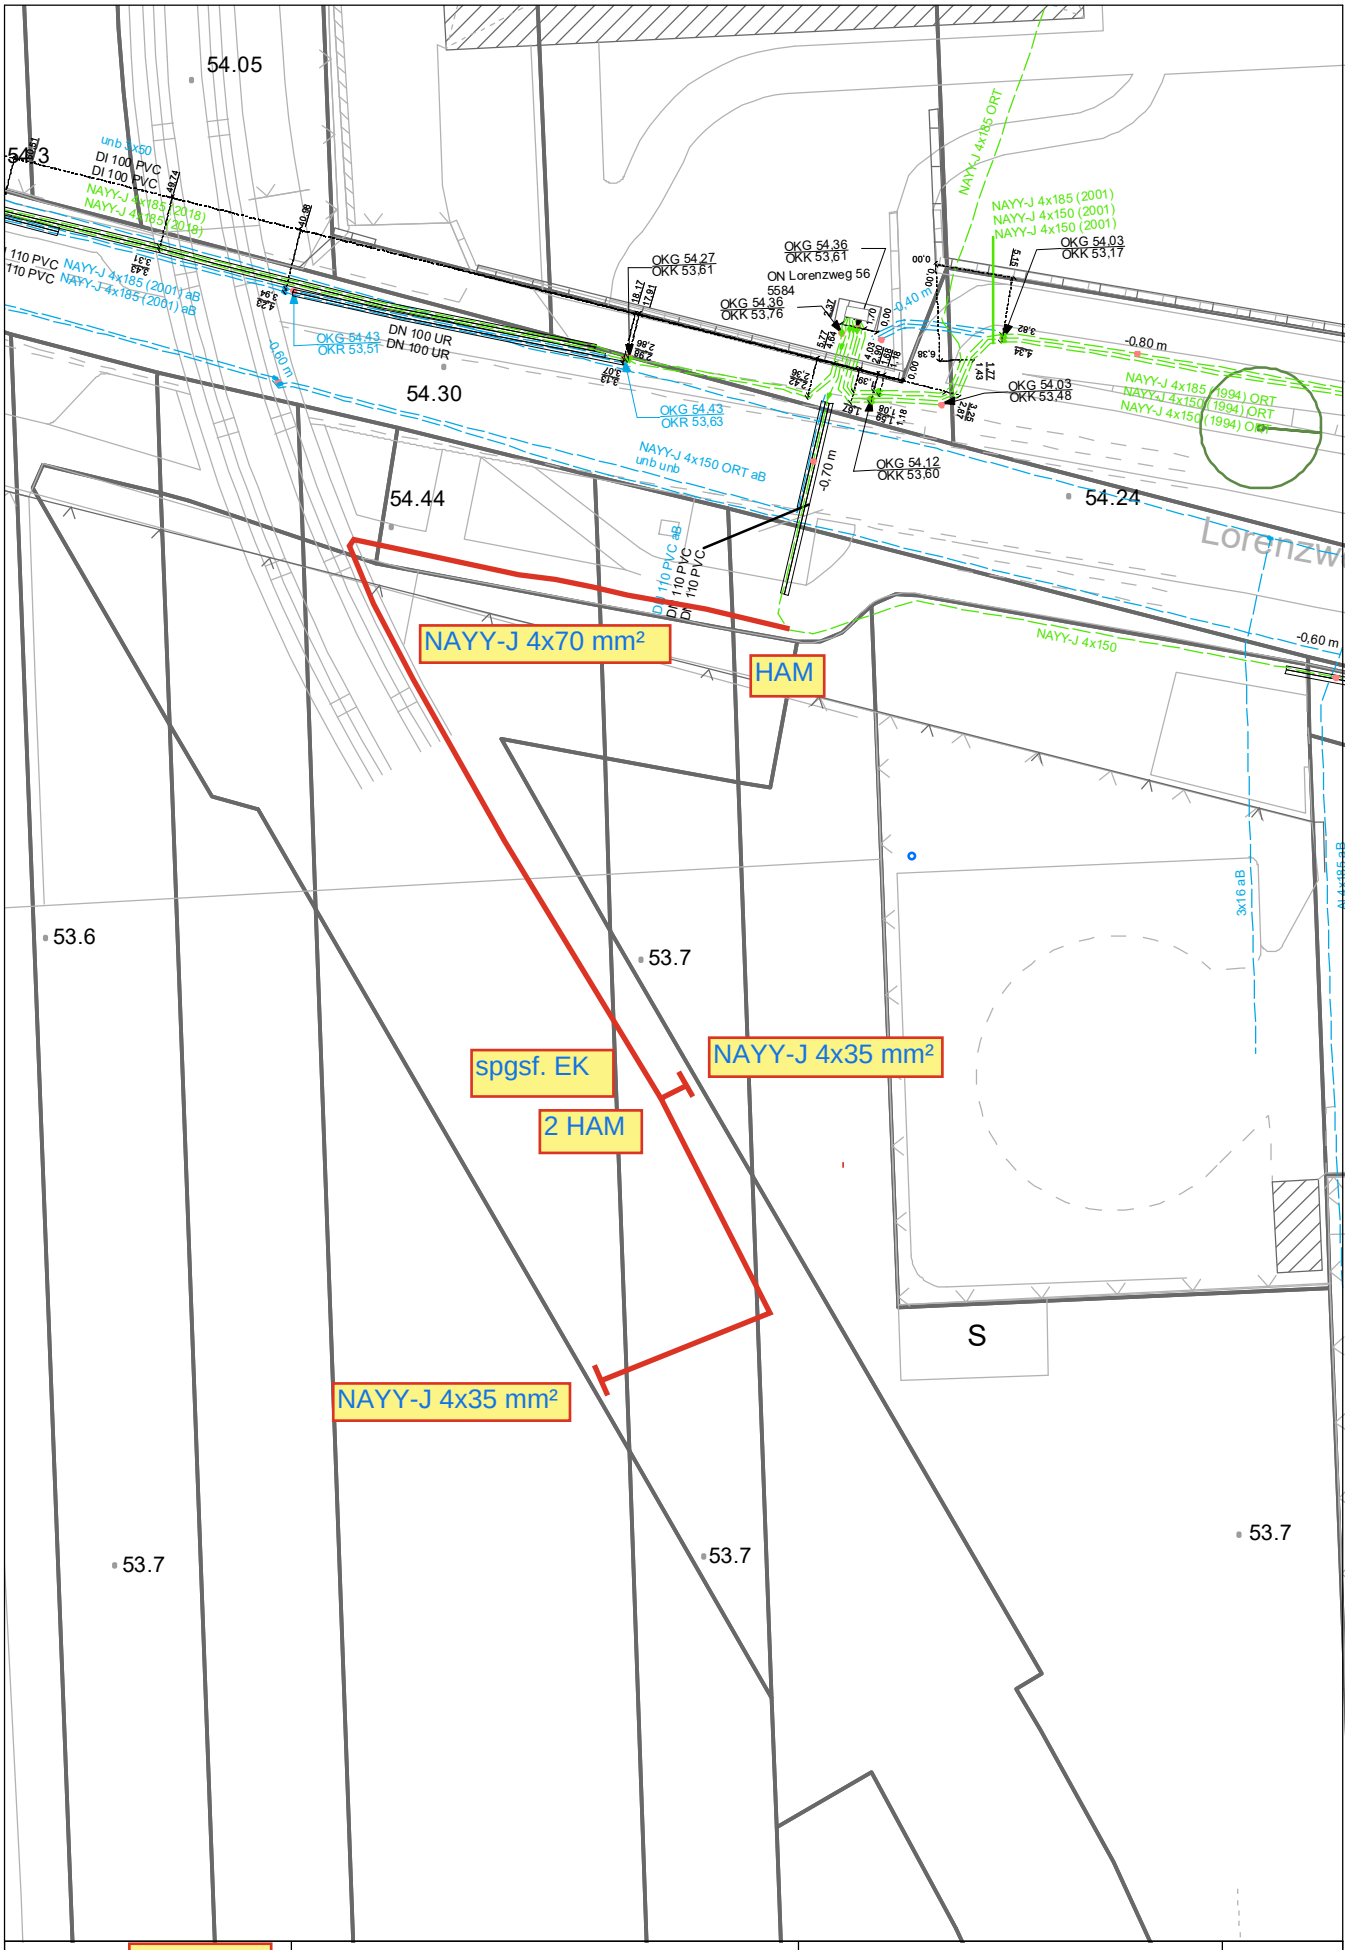

Strom NSP KP 5.5.038	- Keine Bestandsauskunft! -	Städtische Werke Magdeburg GmbH & Co. KG	SWM MAGDEBURG
Angaben zur Planerstellung	Als Bezug für die lokale und örtliche Bestimmung der tatsächlichen Lage der Leitungssysteme sind ausschließlich die Daten der "Automatisierten Liegenschaftskarte" (ALKIS-Daten - © GeoBasis-DE / LVermGeo LSA) zu verwenden. Die ergänzend dargestellten Topografiedaten stellen lediglich unverbindliche Zusatzinformationen dar.	SWM Magdeburg GmbH & Co. KG, Technischer Service - Technische Dokumentation	
erstellt von: klima		Bestandsplanwerk	
erstellt am: 20.03.2025		10 m im Referenzmaßstab 1:250 20 m im Referenzmaßstab 1:500	Referenzmaßstab: 1:500 Höhensystem: NHN 2016 Referenzformat: DIN A4 hoch
Blatt:			