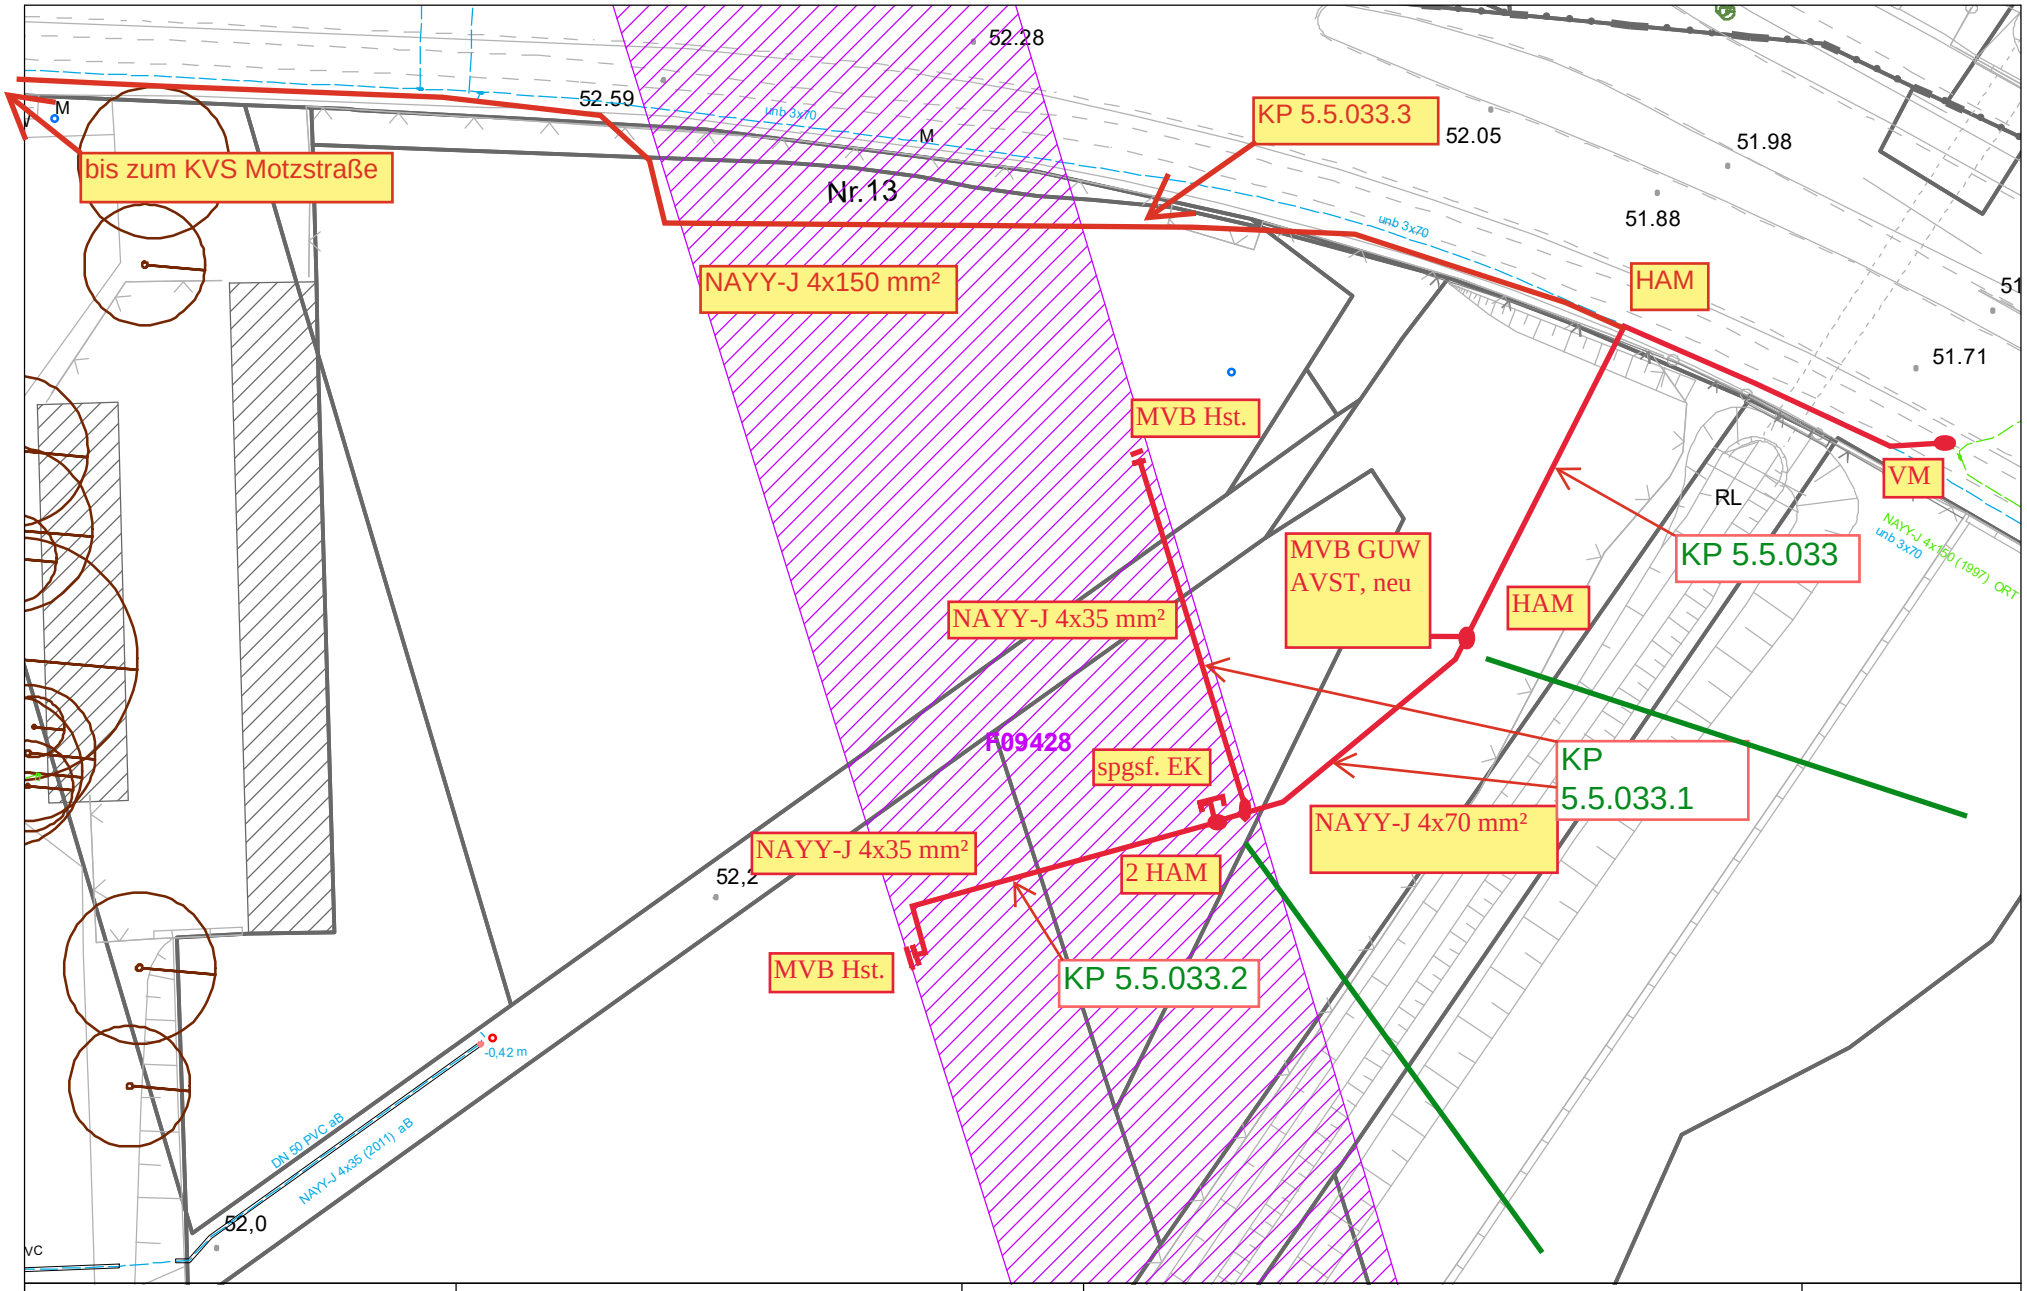

Strom NSP

Angaben zur Planerstellung

erstellt von:
KLIMA
erstellt am: 23.01.2025
Blatt:

- Keine Bestandsauskunft! -

Als Bezug für die lokale und örtliche Bestimmung der tatsächlichen Lage der Leitungssysteme sind ausschließlich die Daten der "Automatisierten Liegenschaftskarte" (ALKIS-Daten - © GeoBasis-DE / LVermGeo LSA) zu verwenden.
Die ergänzend dargestellten Topografiedaten stellen lediglich unverbindliche Zusatzinformationen dar.

N

Städtische Werke Magdeburg GmbH & Co. KG

Bestandsplanwerk

10 m im Referenzmaßstab 1:250
20 m im Referenzmaßstab 1:500

Referenzmaßstab: 1:500
Referenzformat: DIN A4 quer
Höhensystem: NHN 2016

SWM MAGDEBURG

Städtische Werke Magdeburg GmbH & Co. KG
Technischer Service -
Technische Dokumentation